



KJALLARI, GRUNNMYND 1:50.

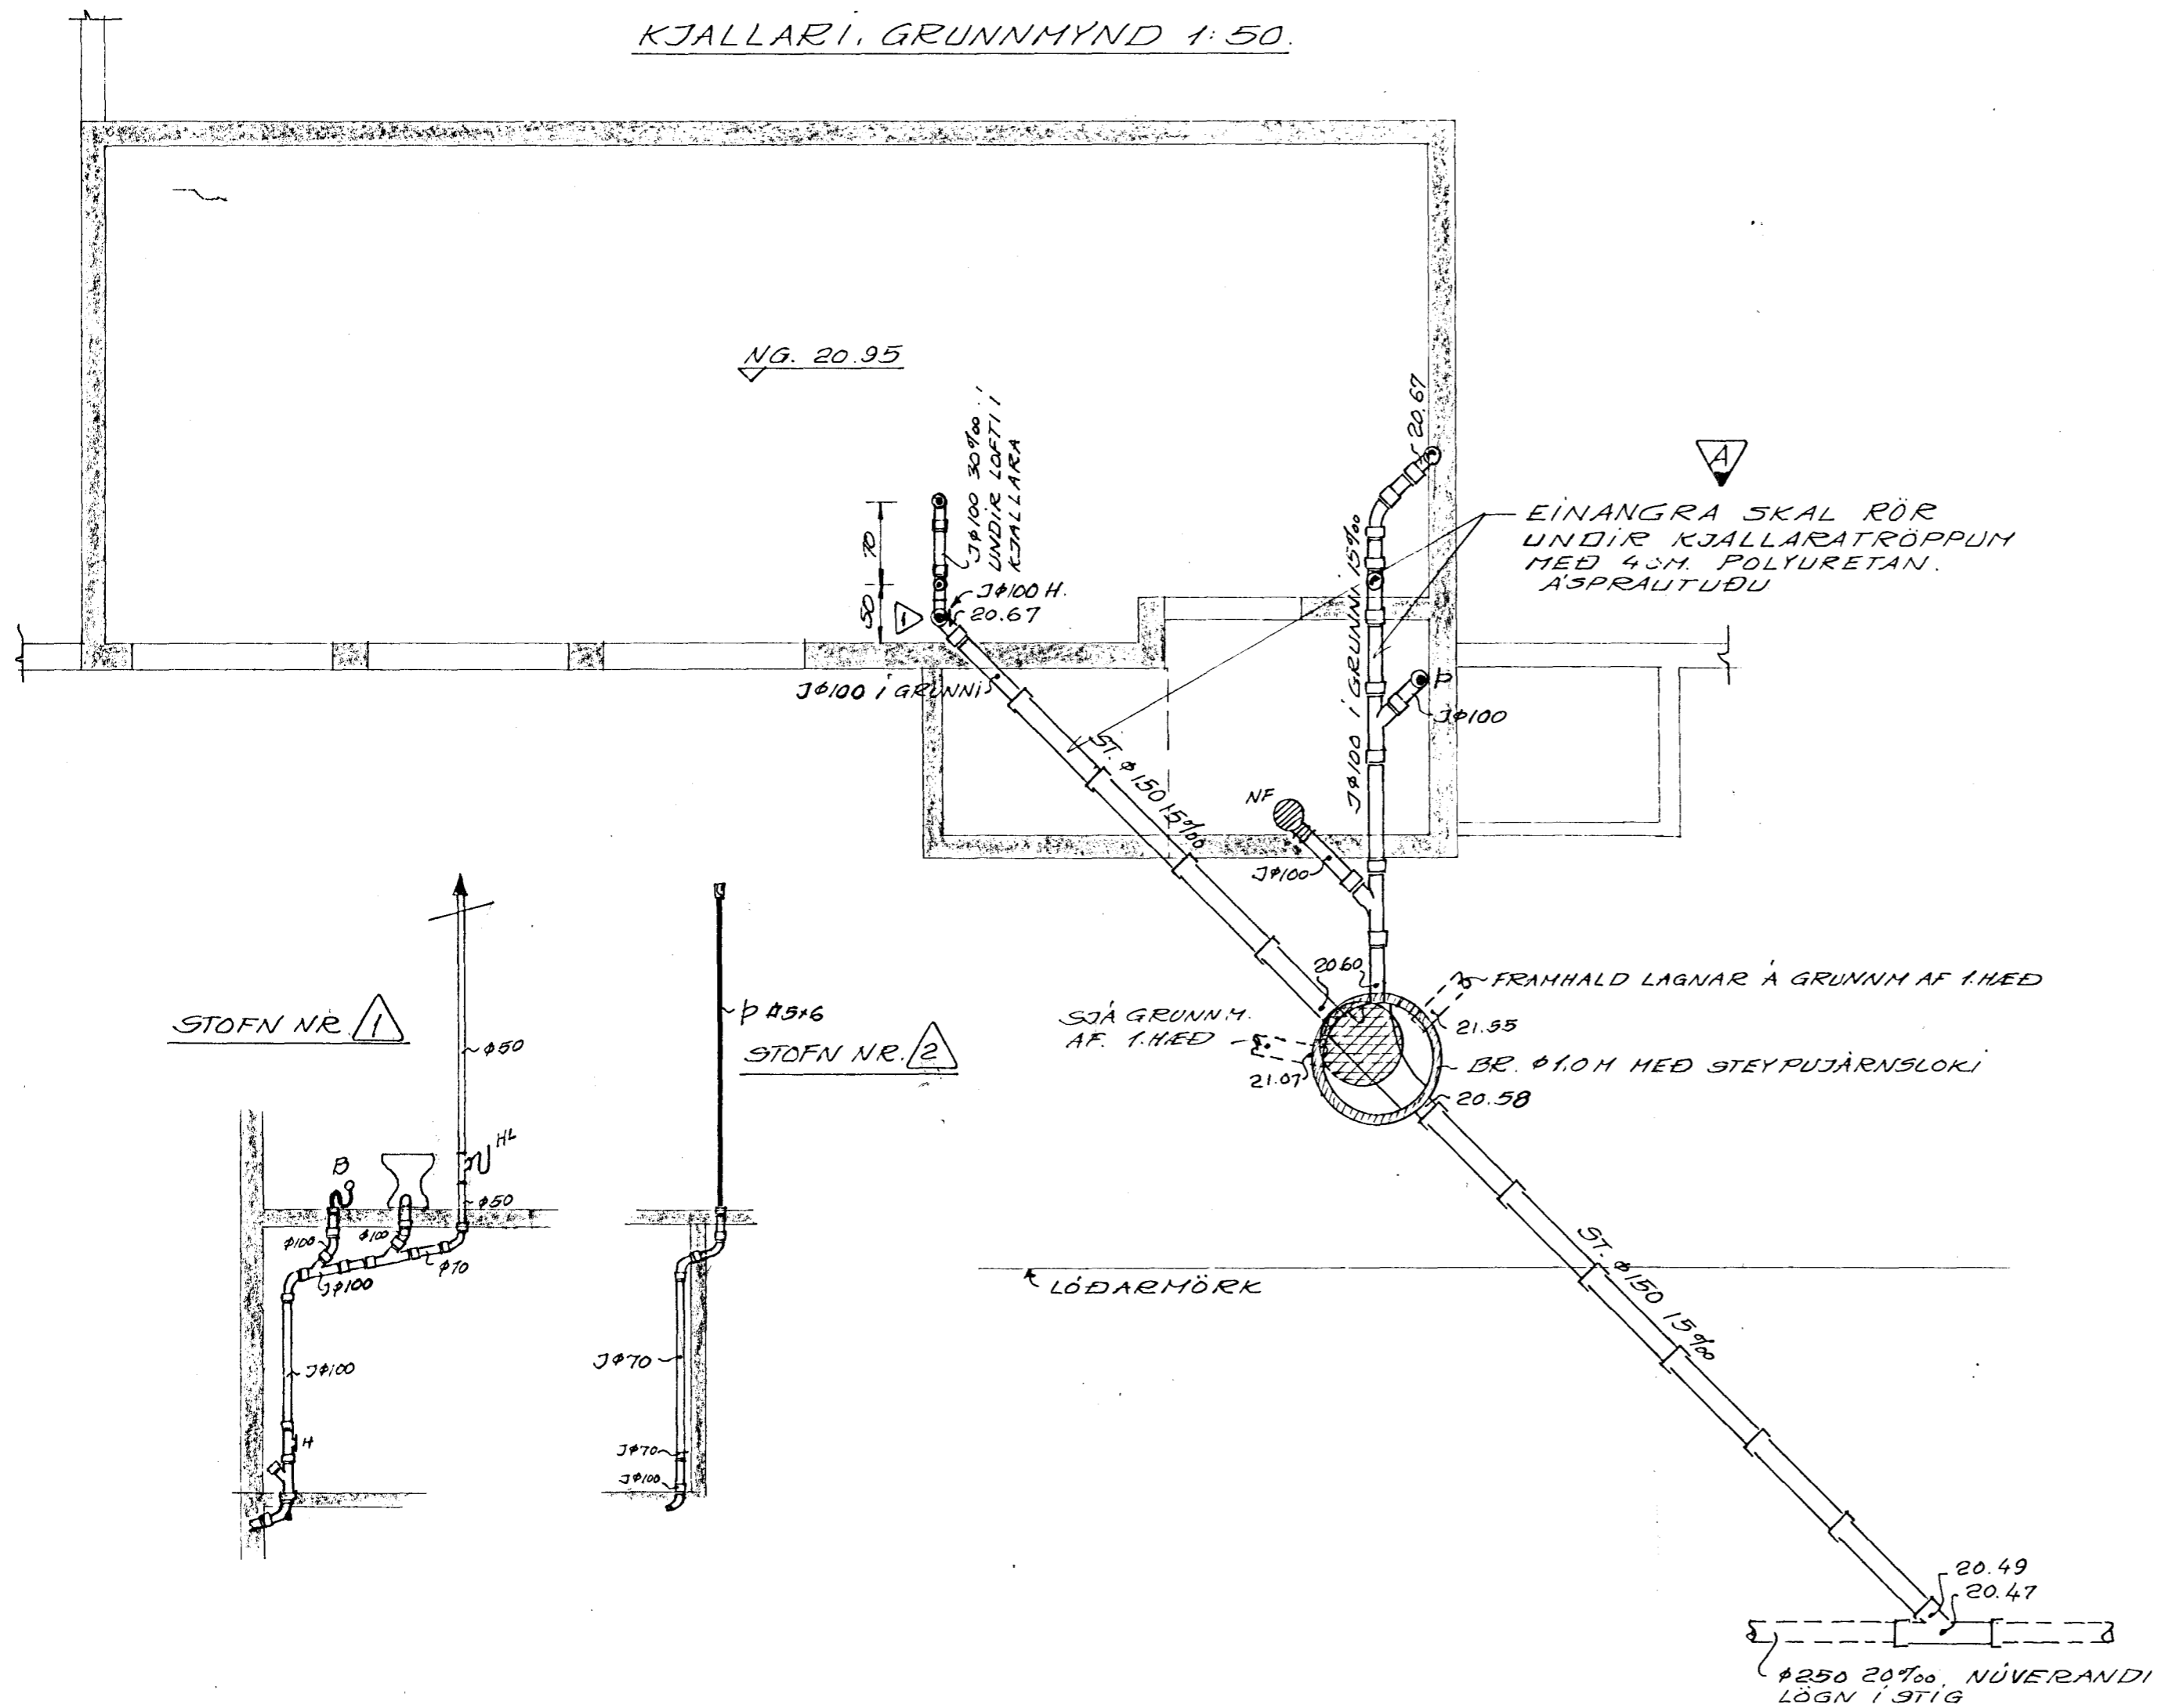

ALLT EFNÍ OG FRÁGANUR SKAL VERA Í SAMRÆMI, VIÐ HOLRÆSAREGLUGERÐ BEYKJAVÍKUR.

AFSTÖÐUMYND 1:500

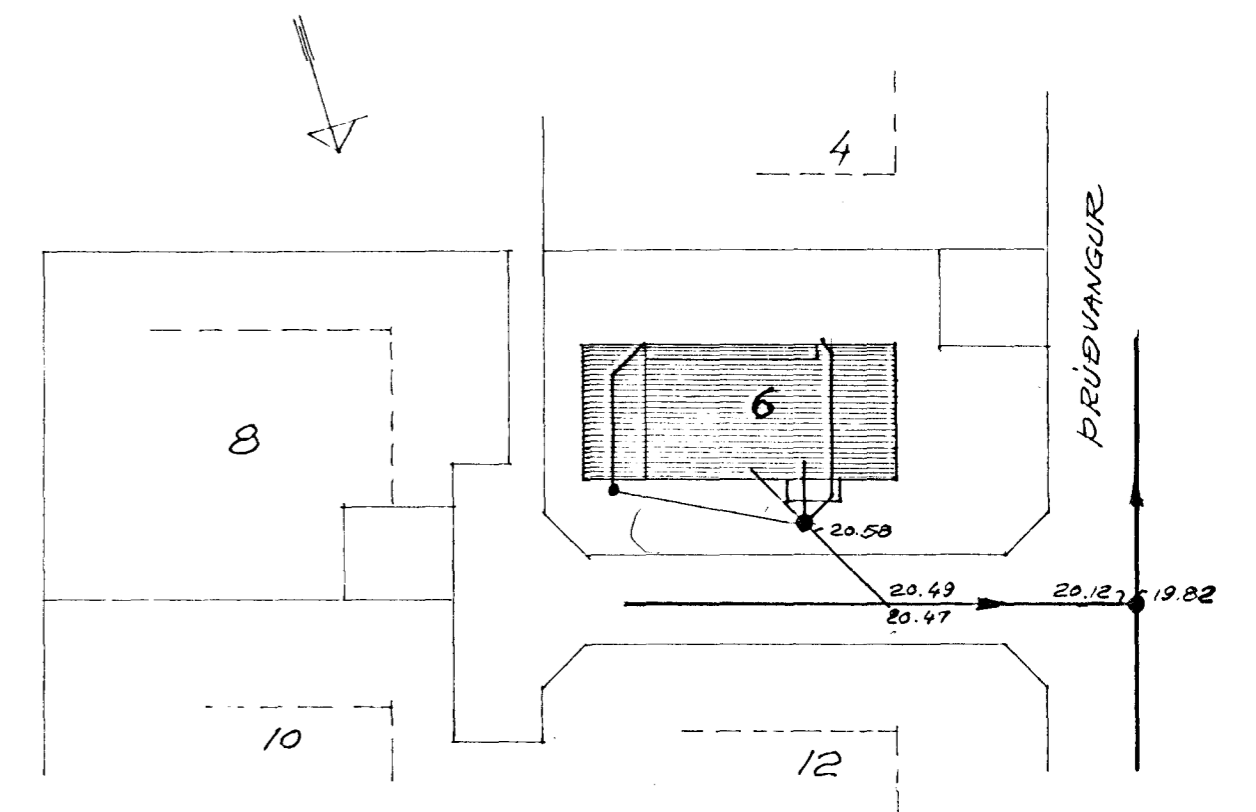

A 19/15'72 JARÐVATNSLÖGN SLEPPT.
EINANGRA RÖR U. KJ. TRÖPPUM.

PRÚÐVANGUR 6 HAFNARFIREÐI						
FRÆRENNISLÖGN GRUNNMYND AF KJALLARA						
DAGS.	KVARDI	TEKN.	REIKN.	ATH.	VERK NR.	TEKN. NR. BR.
JÚNÍ 70	1:50	1:500	St.	Stalman	2070	3
GUNNAR H. PÁLSSON BYGGINGAVERKFRÆÐINGUR FUFÍ VERKFRÆÐISTOFA SKIPHOLTI 17A Sími 268 85						