


RÚMMYND MÁL 1:50

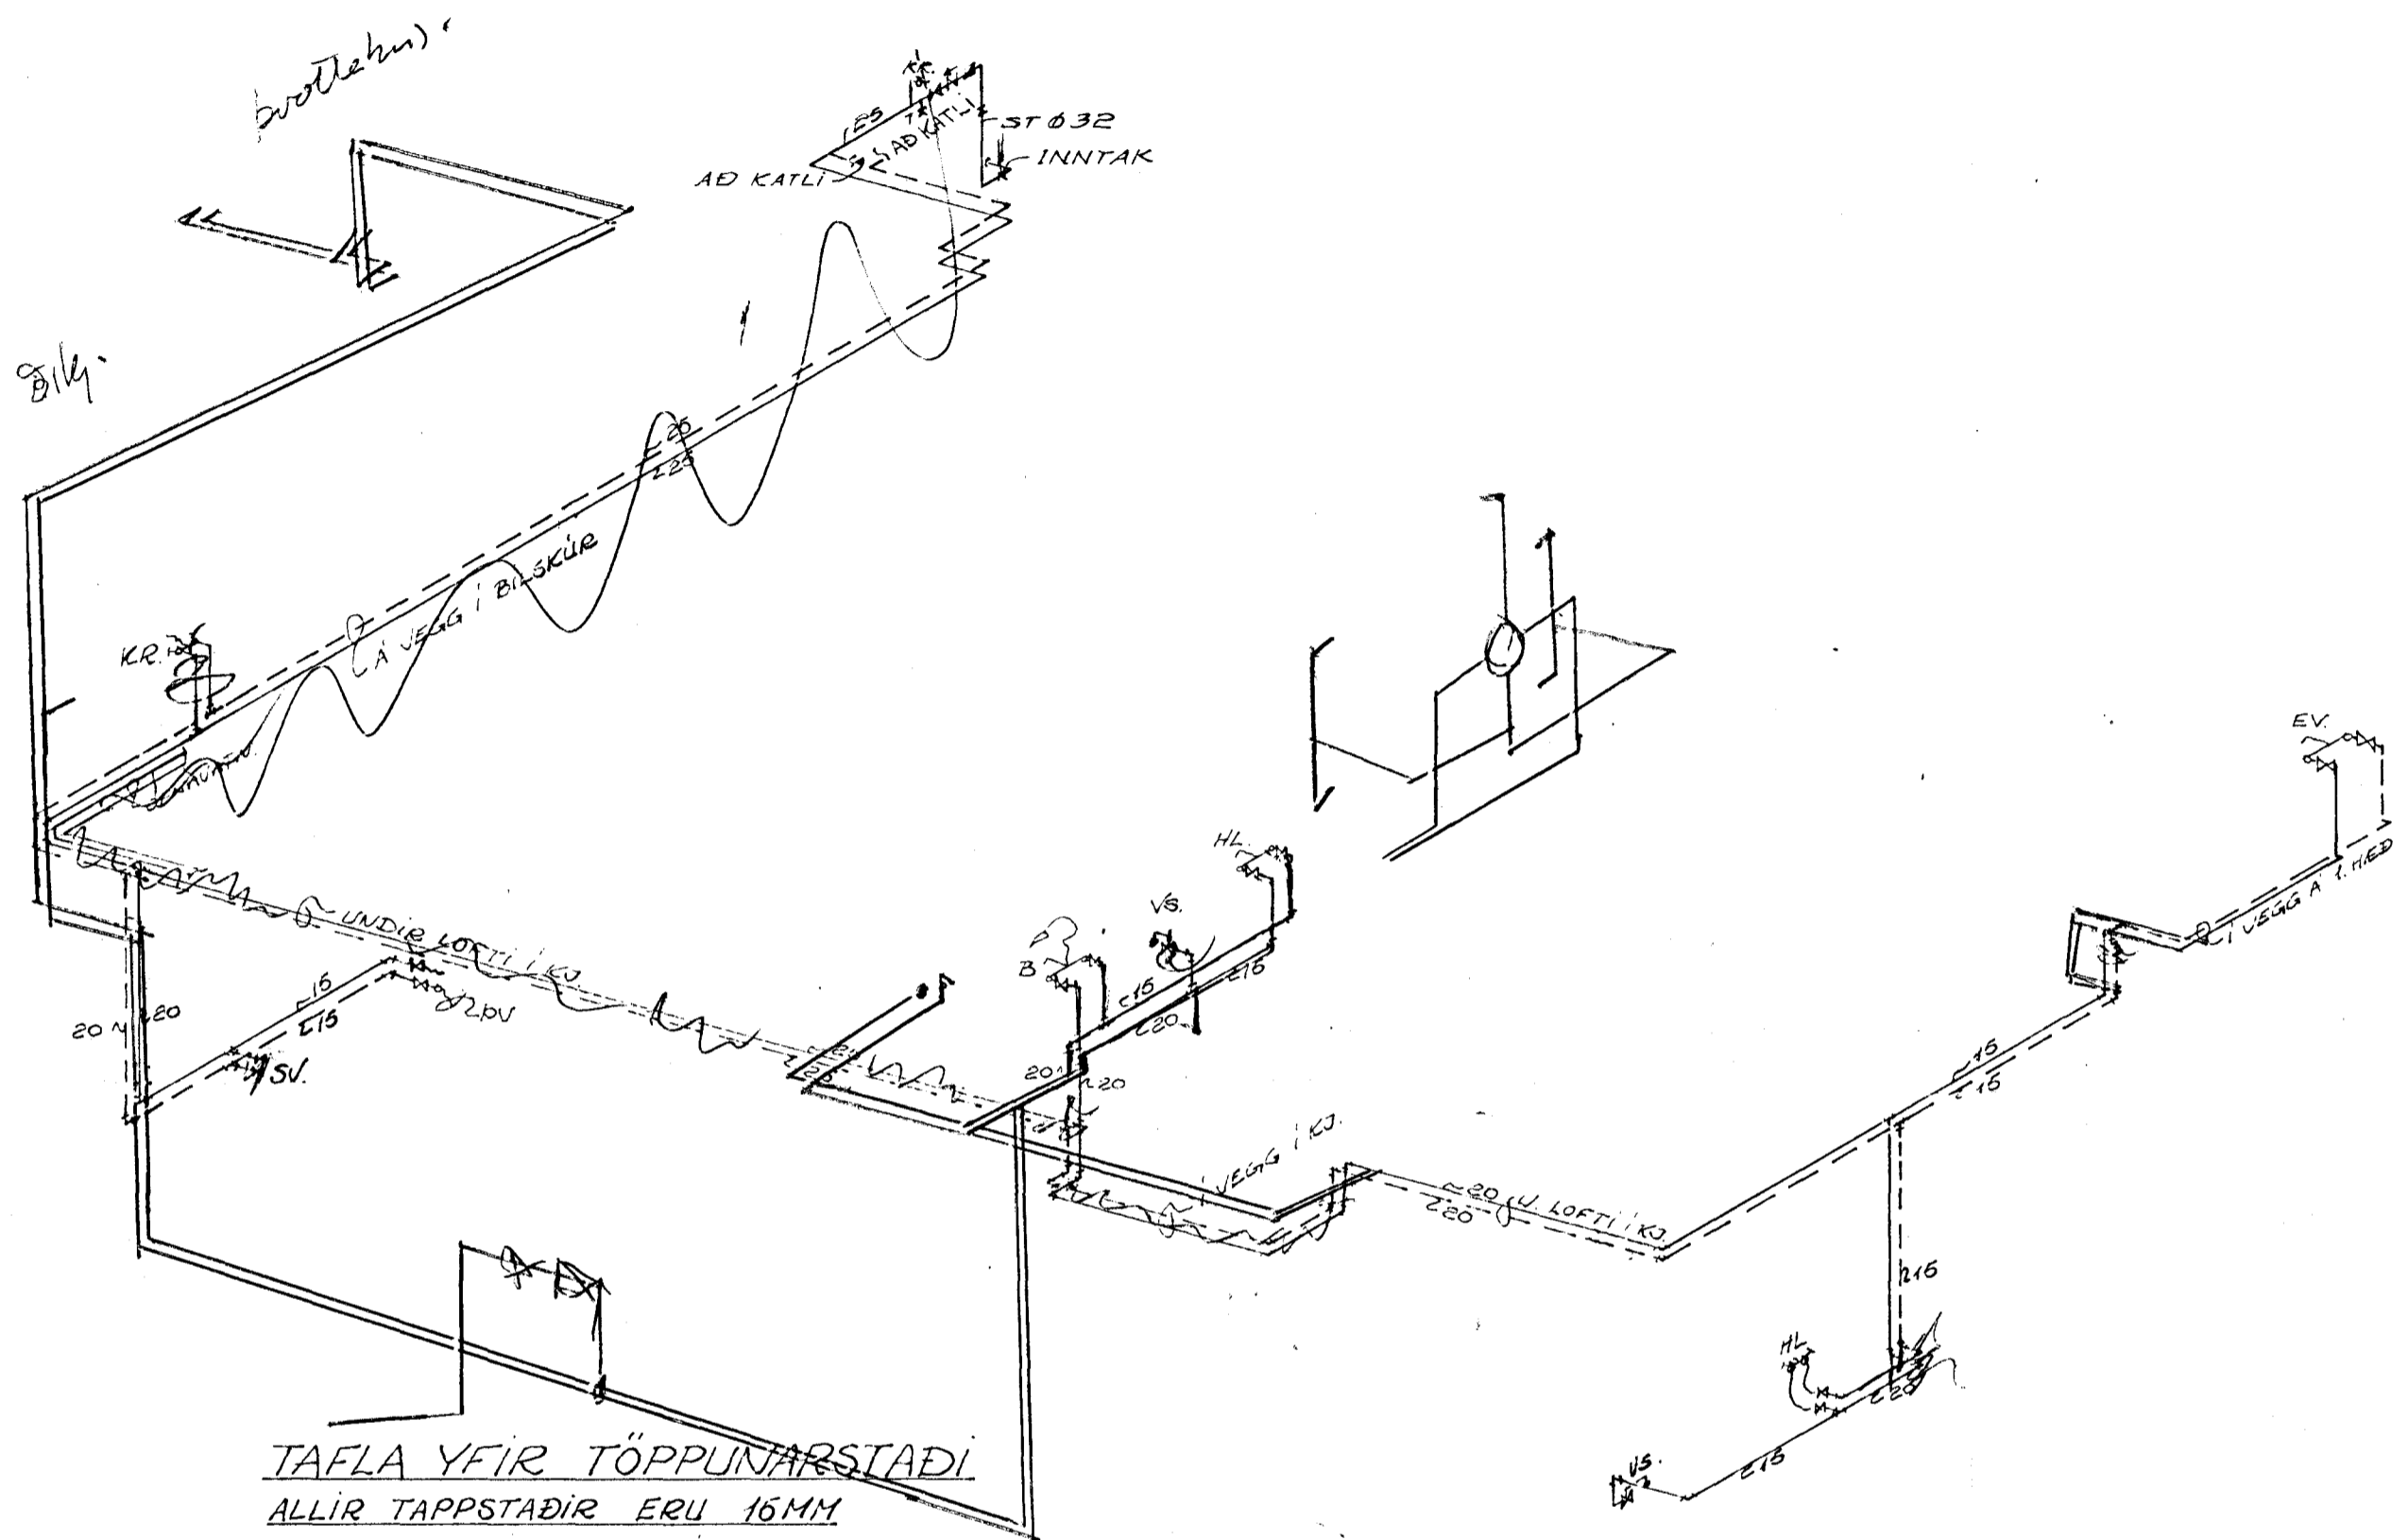

PIPUR SKAL MÁLA MED ASFALTMÁLNINGU EINANGRA BÍÐAN MEÐ GLERULLARHÖLKUM (15MM) EÐA ÖÐRU JAFNGÖÐU UTAN UM EINANGRUN SKAL BÍÐAN VEIJA PLASTBANDI, SVO YFIR BOREÐ VERÐI RAKA ÞÉTT.
 PIPLUR UNDIR LOFTI SKAL HENGJA Á SÖMU UPPHENGJÁRN OG PIPLUR Í HITALÖGN, PIPA UTANHÚSS (HEIMED) ER PLASTPIPA AÐ LOKA MEÐ SPINDLI UPP ÚR JÖRÐ. ANNAÐ EFNÍ ER GALVANHÚÐAÐ STÁL, BÆÐI PIPLUR OG FITTINGAR.
 Á ALLAR HLIÐARGREINAR SKAL SETJA 30SM LANGAN LOFTPÚÐA, ÞVERMÁL 25MM.


- KALT VATN
- - - HEITTVATN
- ⊗ RENNILOKI
- ⊘ EINSTREYMISSLOKI
- VATNSMÆLIR
- ⊕ LOKI M/SPINDLI UPP ÚR JÖRÐ
- T. TEMING.

TAFLA YFIR TÖPPUNARSTADI
 ALLIR TAPPSTADIR ERU 16MM



	TÆKI	TAPPEININGAR	
		KALDAR	HEITAR
HL.	HANDLAUG	2	2
EV.	ELDH.VASK.	1	1
B.	BAÐ	1	1
V.S.	VATNSSALERNI	1	
KR.	KRANAR	2	1
ÞV.	ÞVOTTAVÉL	1	1
SV.	SKOLVASKUR	1	1
ALLS TE.		9	7

SAMTALS: 16 TE.

INN-TAK 1:20

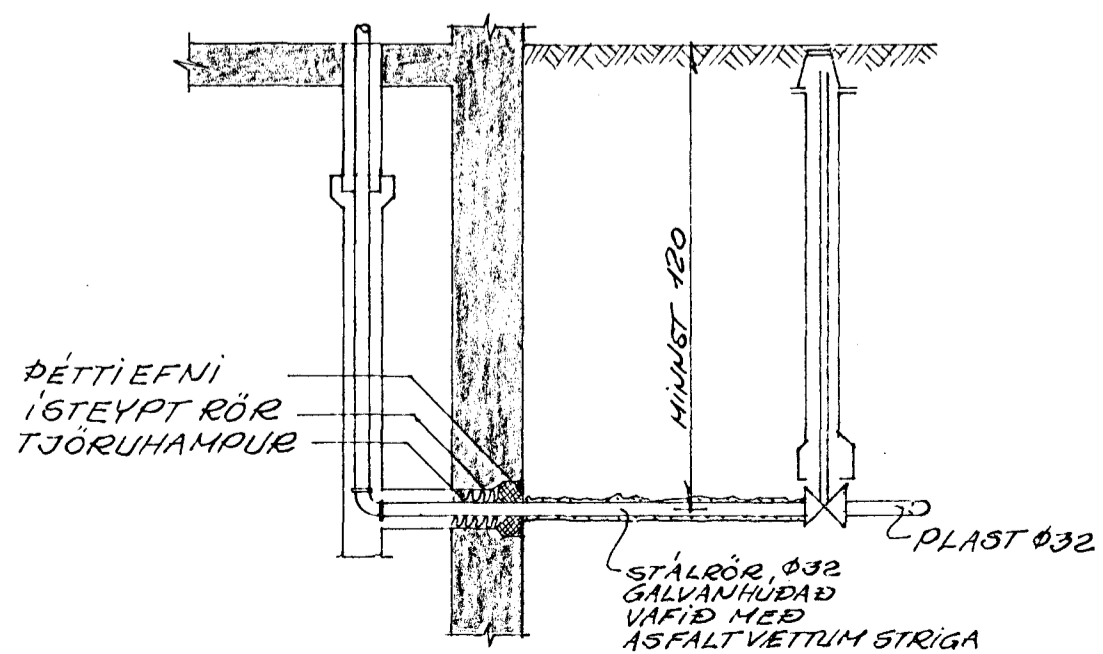

AFSTÖÐUMYND 1:500

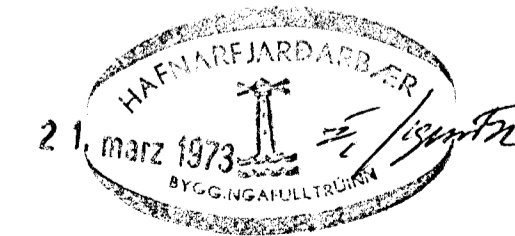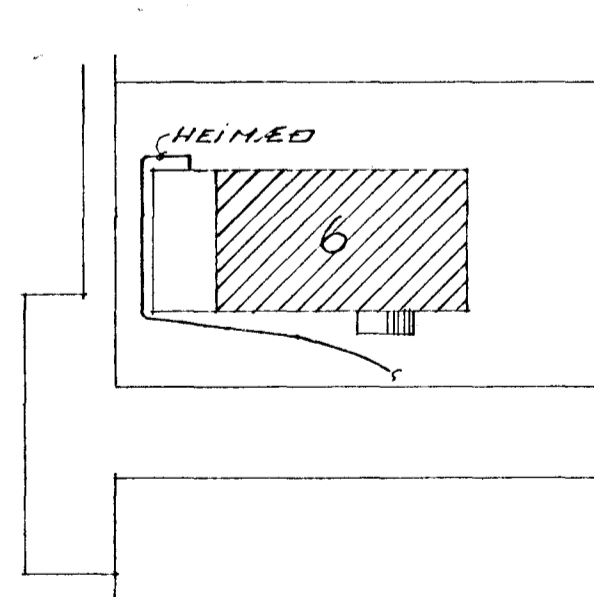

ÞRÚÐVANGUR 6 HAFNARFIRÐI

VATNSLÖGN, RÚMMYND, INN-TAK, AFSTÖÐUM, SKÝRINGAR.

DAGS.	RVARÐI	TEIKN.	REIKN.	ATH.	VERK NR.	TEIKN. NR.
ÁGÚST '71	1:50	FSK.	FSK.	Staðan		8

GUNNAR H. PÁLSSON BYGGINGAVERFRÆÐINGUR F.V.F.
 VERKFRÆÐISTOFA SKIPHOLTI 17A Sími 26825