
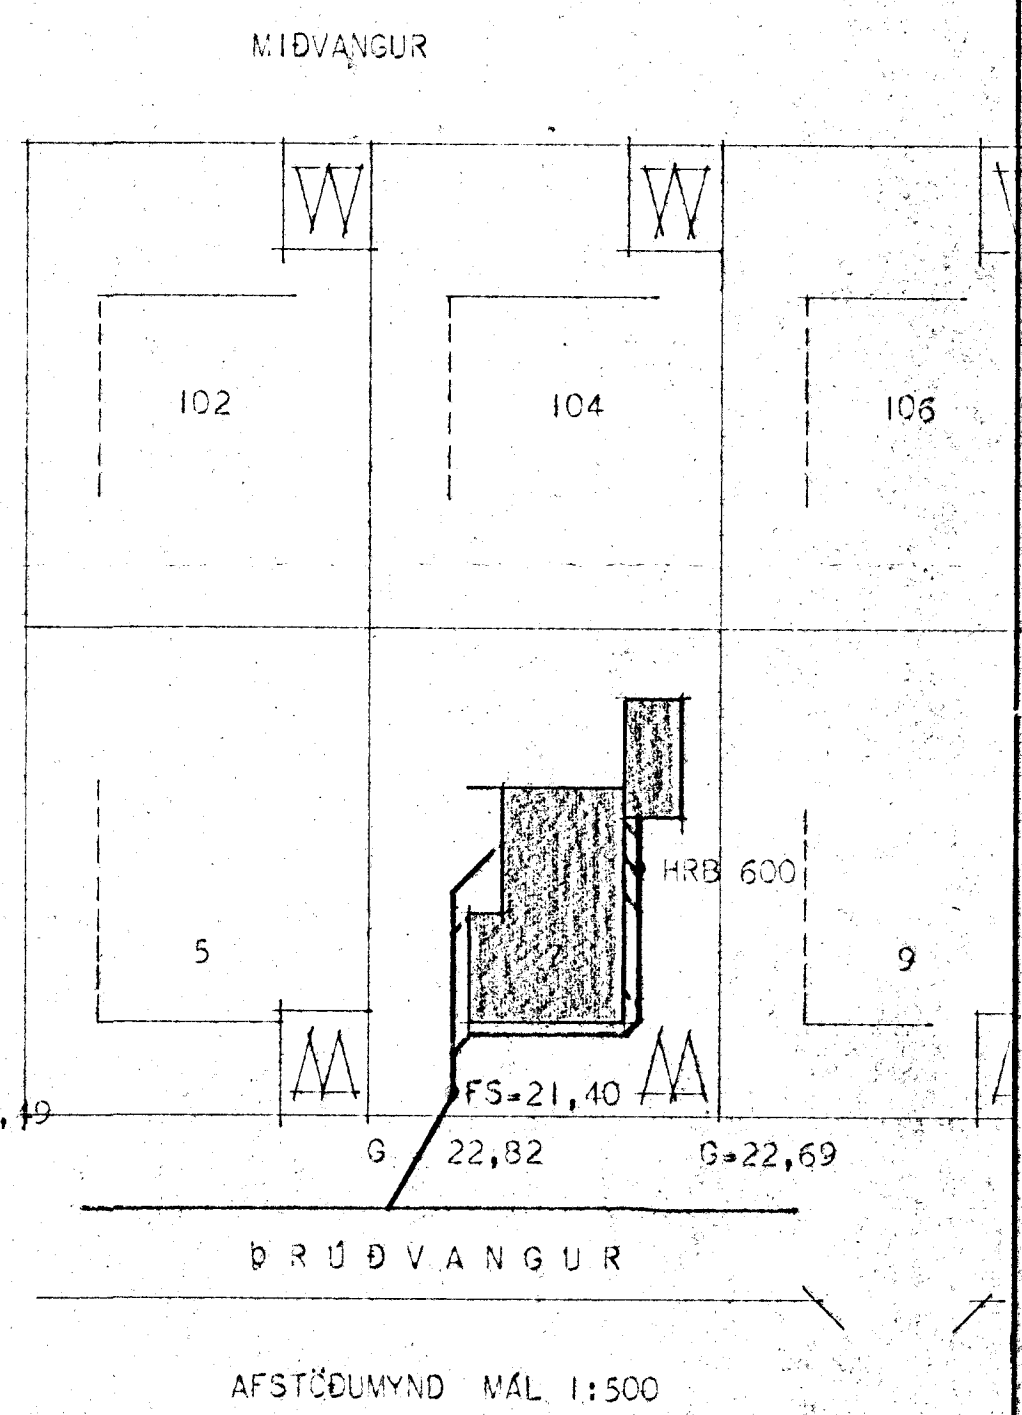


# ÞRÚÐVANGUR 7

Efni og frágangur sé samkvæmt reglugerð um frærennslislagningar.

- MERKINGAR:**
- HRB = HREINSIBRUNNUR
  - SPV = SJÁLFVIRK ÞVOTTAVÉL
  - SKV = SKOLVASKUR
  - GN = GÖLFNIDURFALL
  - VS = VATNSSALERNI
  - BK = BAKKAR
  - BD = BIDET
  - ST = STURTA
  - HL = HANDLAUG
  - EV = ELDHÚSSVASKUR
  - DN = ÞAKNIDURFALL
  - FS = HÆÐ Á SKOLPHEIMÆÐ
  - G = HÆÐ Á GÖTU VIÐ LÖÐANÖRK

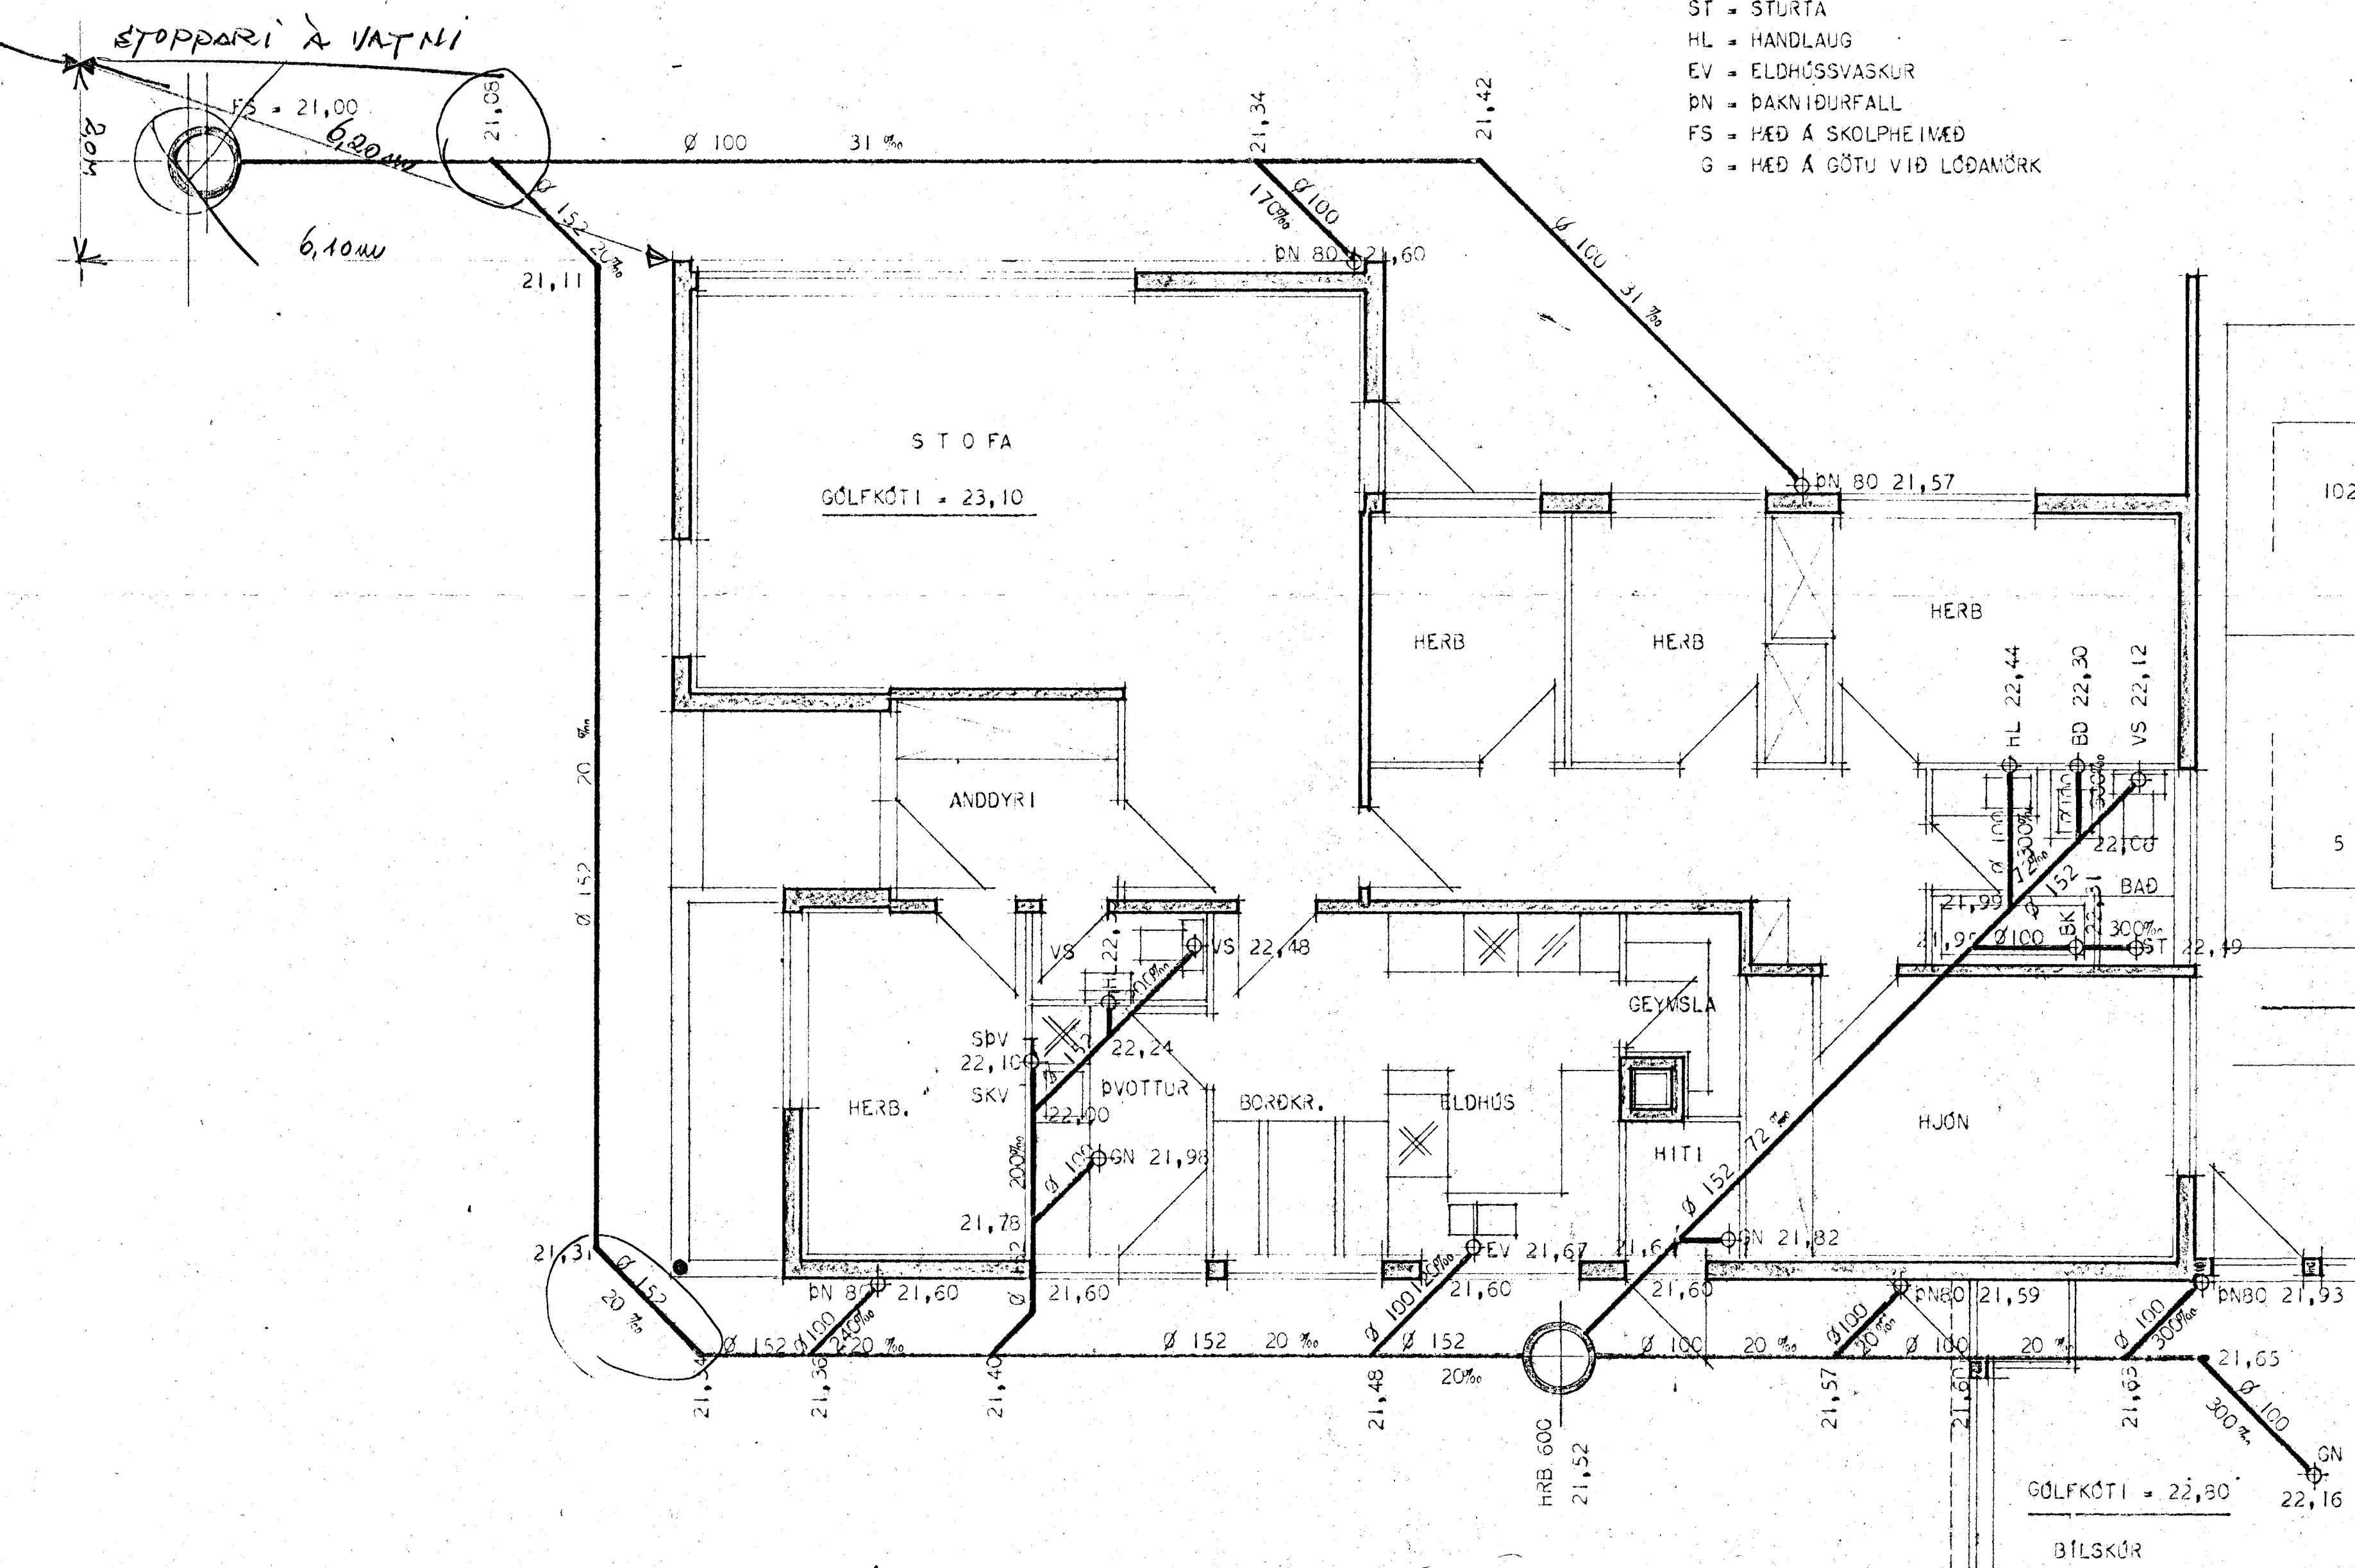

HÚSNÆÐISMÁLASTOFNUN RÍKISINS	
FRÆRENNSLI SLAGNIR	EINBYLISHÚS
GRUNNMYND	VERK NR. <b>83 A</b>
MÁL 1:50	BLAÐ I AF I
	MARZ 1969
Magnús Árnór Árnórsson	
[Signature]	