
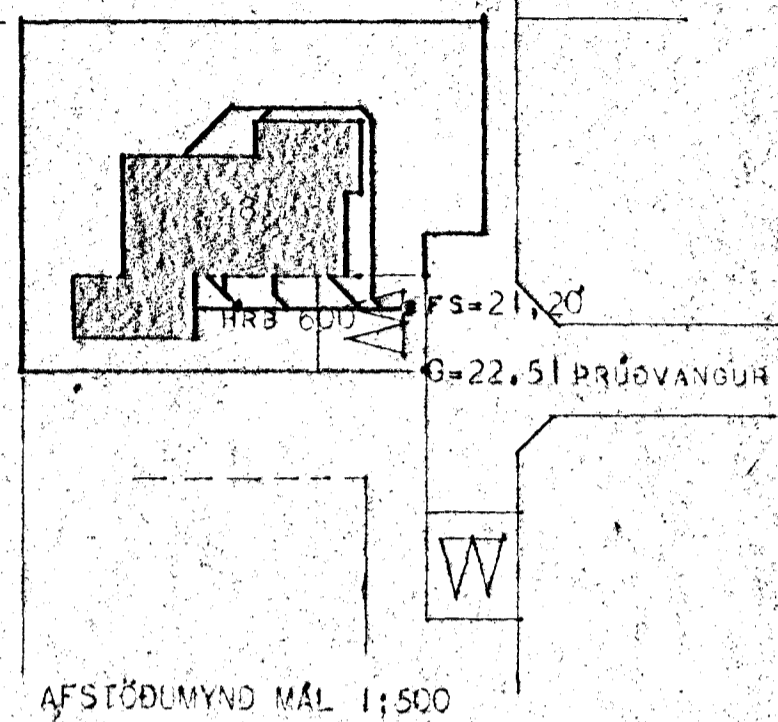


ÞRÚÐVANGUR 8

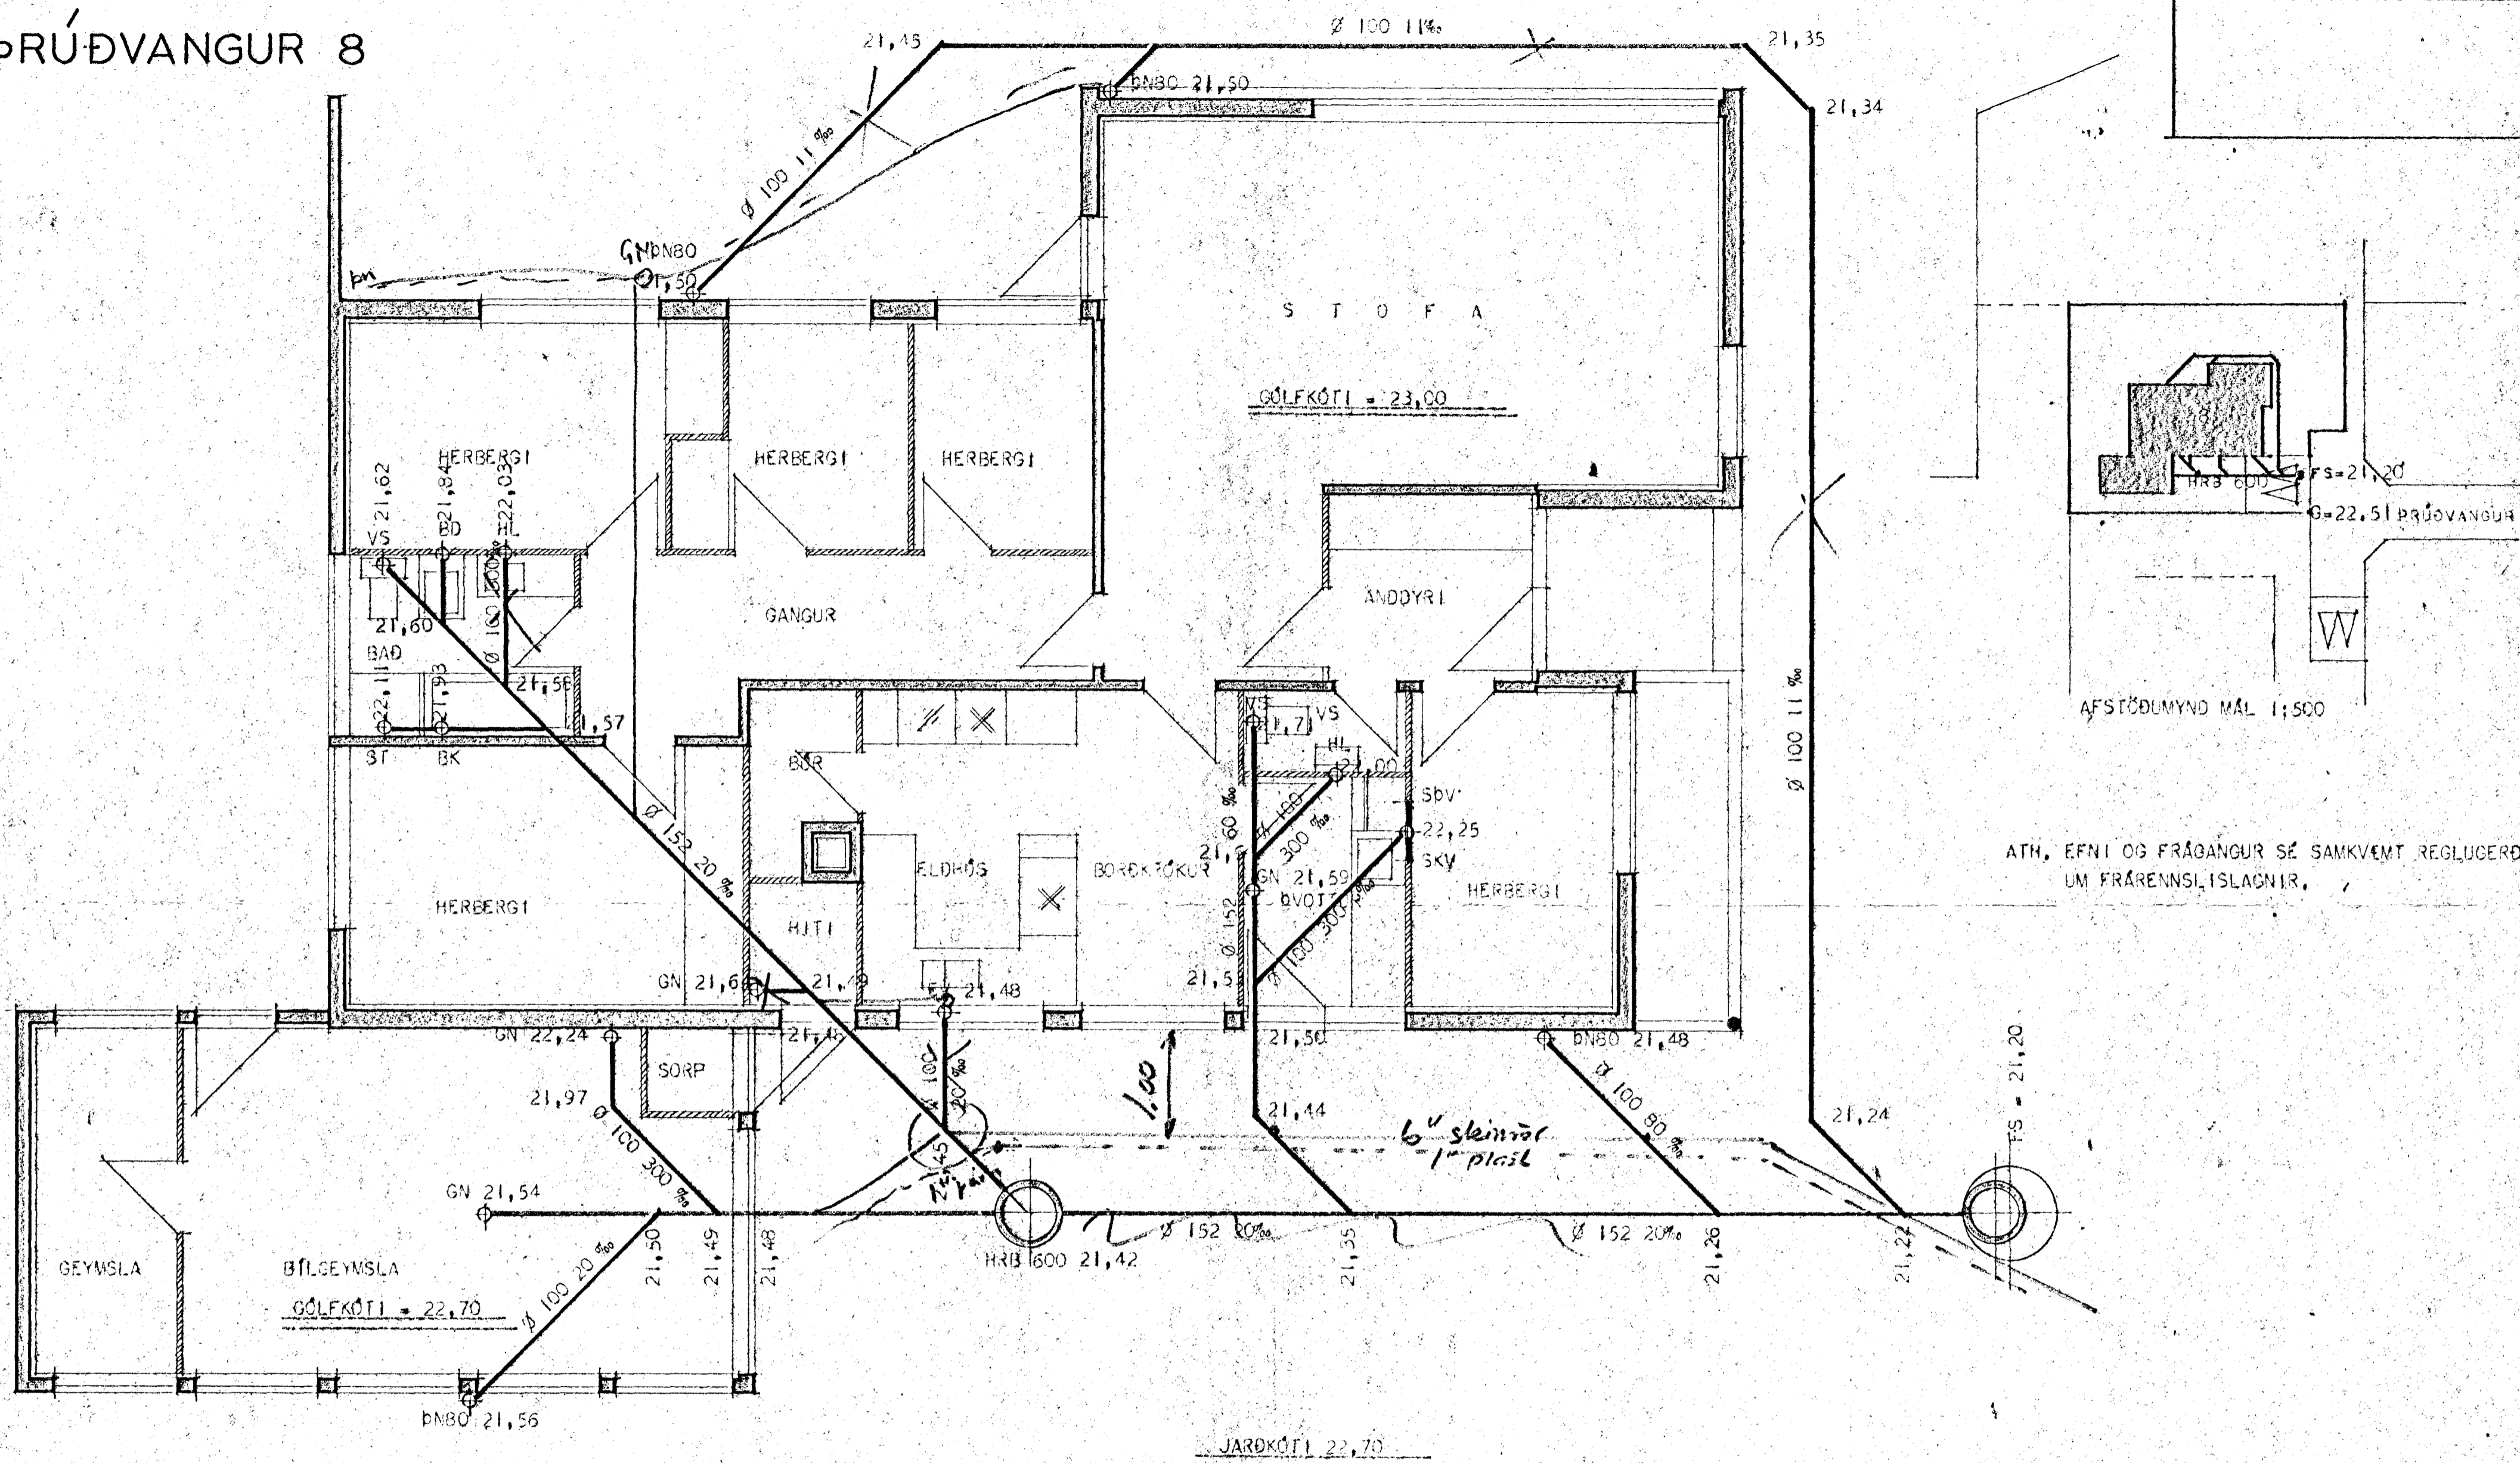

- MERKINGAR,**
- HRB ----- MERKIR HREINSIBRUNNUR
 - SDV ----- SJÁLVRIRK ÞVOTTAVÉL
 - SKV ----- SKOLVASKUR
 - GN ----- GÓLFNIDURFALL
 - VS ----- VATNSSALERNI
 - BK ----- MERKIR BAKKER
 - BD ----- BÍÐET
 - ST ----- STURTA
 - HL ----- HANDLAUS
 - EV ----- ELDHÚSVASKUR
 - DN ----- MERKIR ÞAKNIDURFALL
 - FS ----- HED Á SKOLPHEIMED
 - G ----- HED Á GÖTU VÍÐ LÓÐARMÖRK

HÚSNÉÐISMÁLASTOFNUN RÍKISINS	
FRÁRENSLI SLAGNIR	SÉRTEIKNING
GRUNNMYND MÁL 1:50	VERK
AFSTÖÐUMYND MÁL 1:500	83
	BLAD I AF I
	1969
<i>Magnús Jónsson</i> <i>Ólafur Guðmundsson</i>	