


# BRÚDVANGUR 8

22/7 Dinkmyndir

H. Jon F. Amdal  
Strandgötu 45  
Hafnarfjörður  
S. S. 11.03

Heiluofnar frá Ofnasmiðjunni H. Rök.

Nr.	hóð mm	hóð mm	Heitapl. m <sup>2</sup>
1.	300	1210	2,79
1A.	2x300	4000	18,08
2.	600	630	2,83
3.	600	680	3,09
4.	600	1050	4,74
5.	700	420	2,20
6.	600	1210	5,58
7.	600	1310	5,96
8.	500	630	2,30
9.	600	740	3,32
10.	350	320	0,85
11.	900	280	2,11
11A.	900	1310	8,92

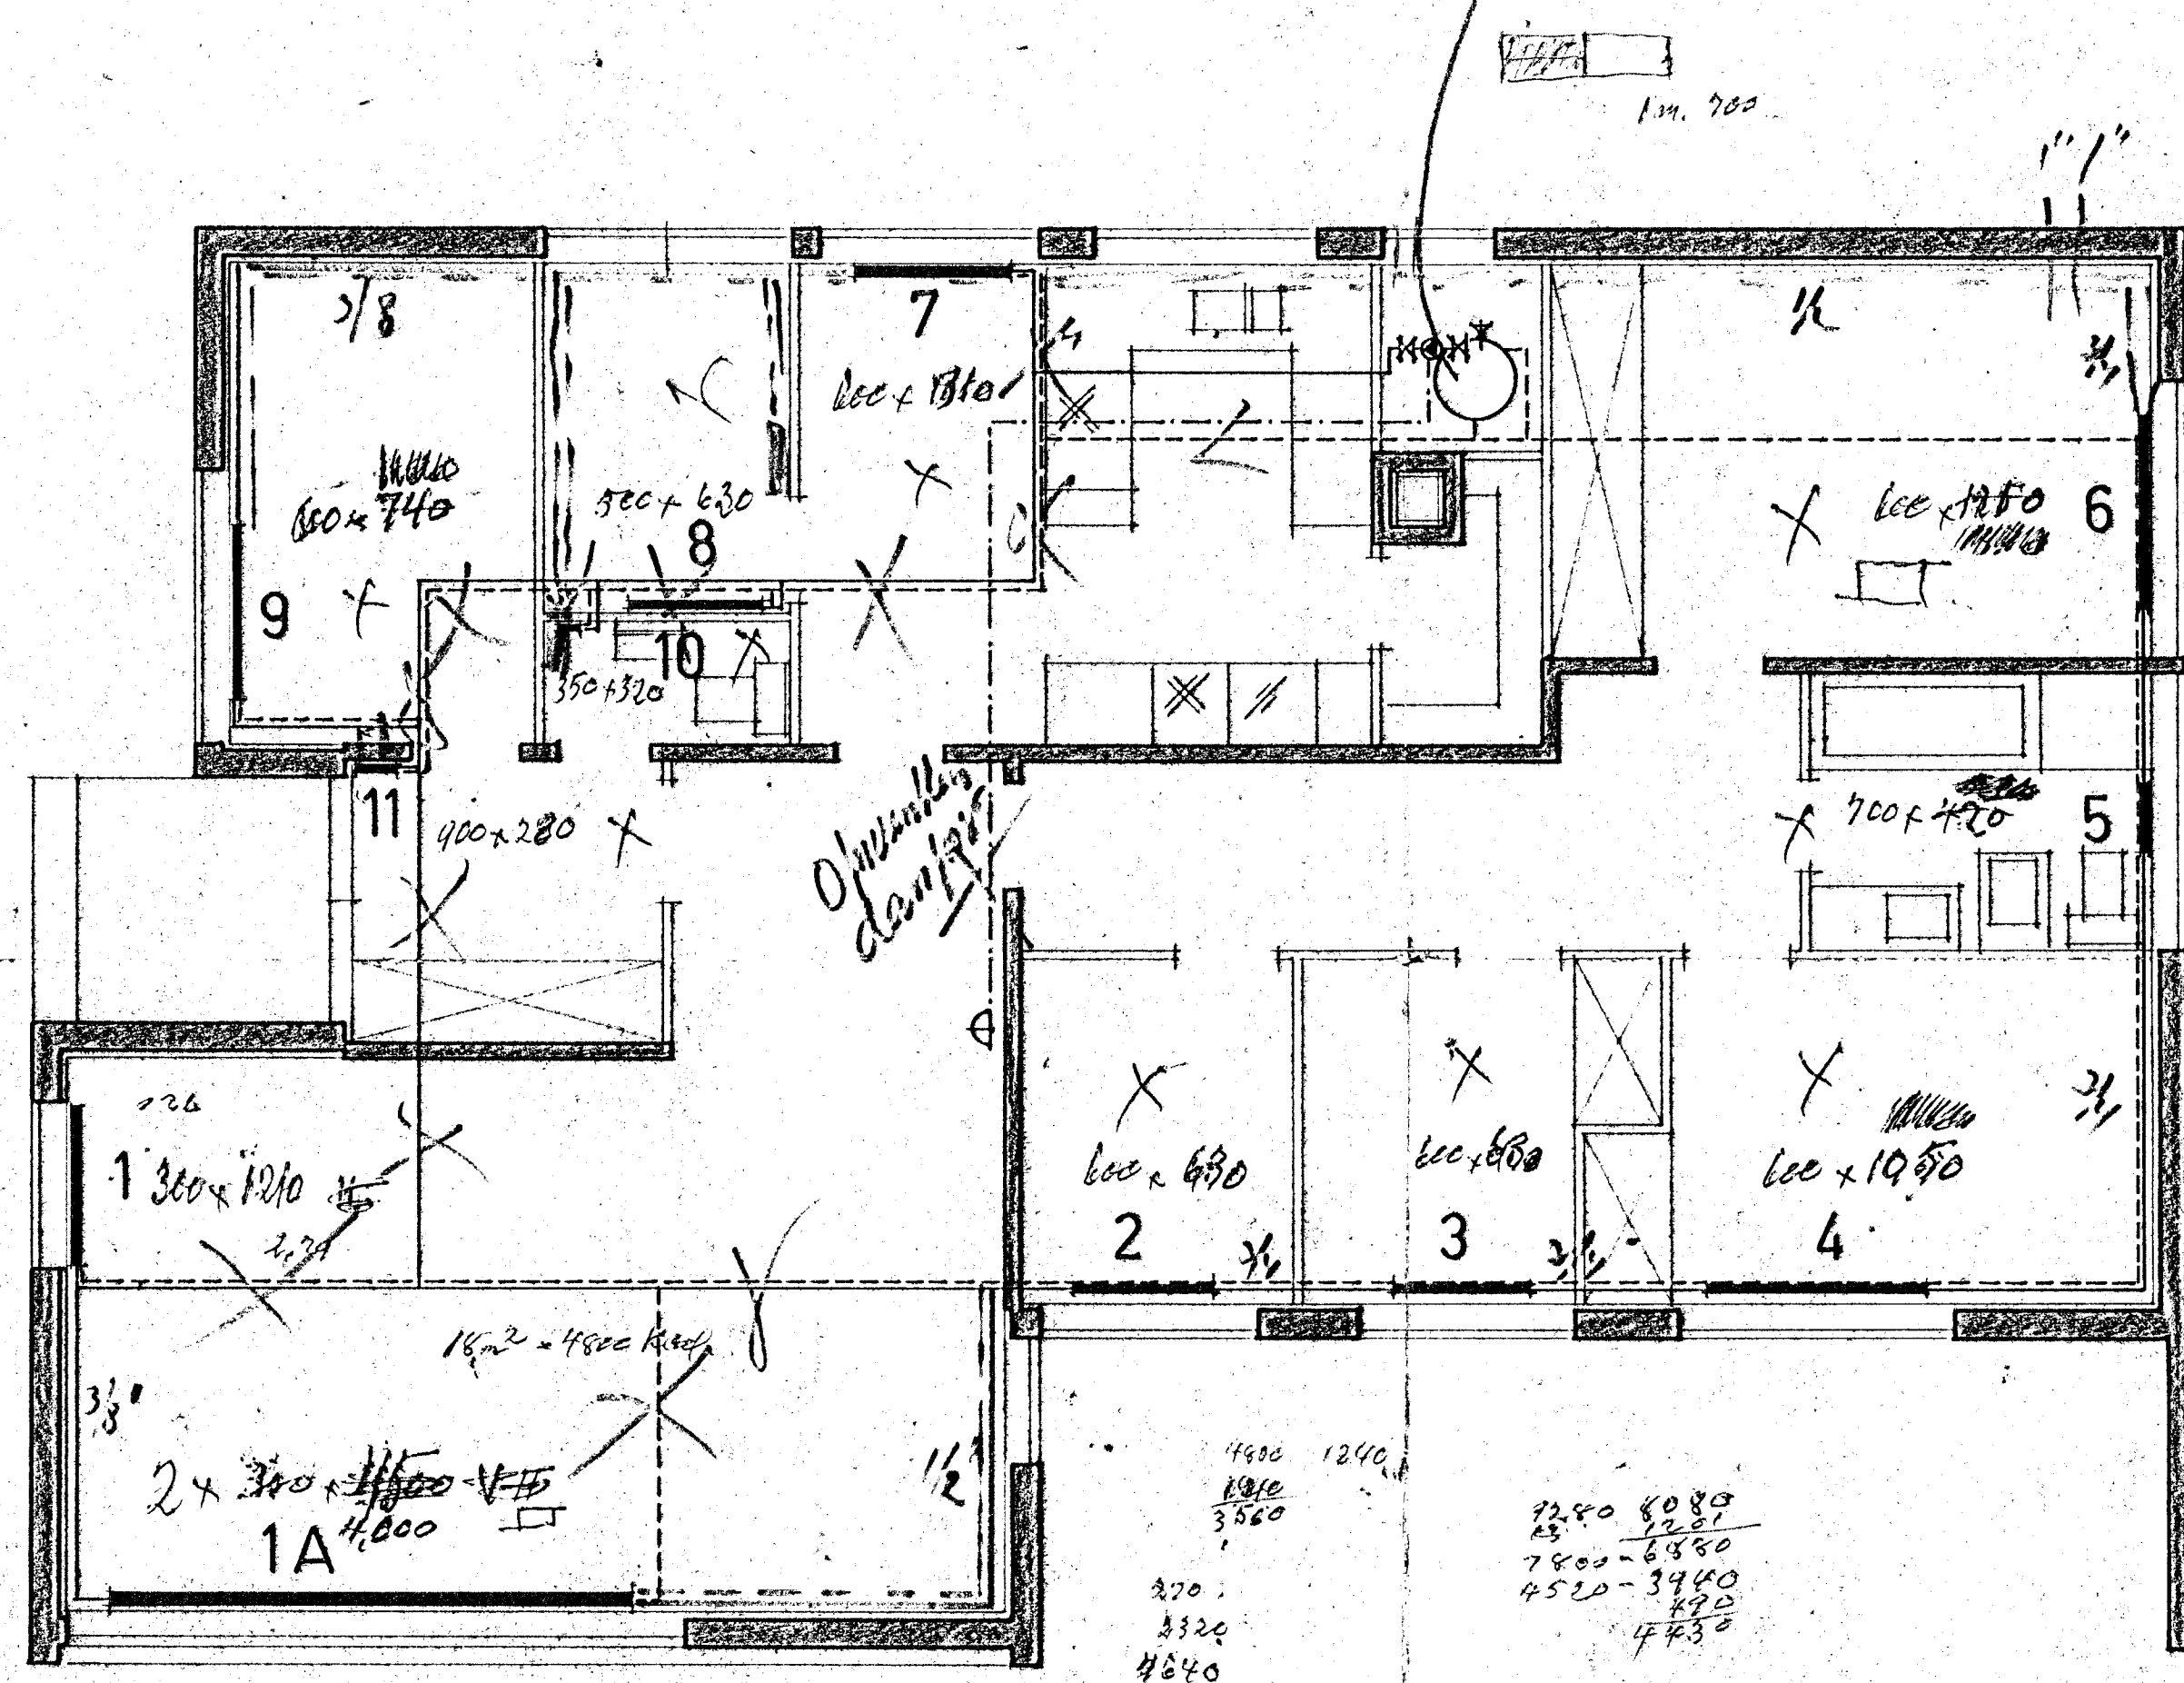

SKRÁ YFIR OFNASTERÐIR DELTA T=40°C. HITAVEITA.

NR	TILVÍSUN	TENGI	AFKÖST.
1A.	C 28/2+ V 28 - 4000	BC-15	4560.
1	V 28 - 1000	AB-15	235
2.	VK 63 - 1400	CD-15	800
3.	VK 63 - 1400	CD-15	800
4.	V 63/2 - 1700	CD-15	1430
5.	H 70 - 900	CD-15	460
6.	VK 63+V 63 - 1800	CD-15	1620
7.	VK 63/42/2 - 1400	CD-15	1800
8.	V 56/2 - 1000	AB-15	750
9.	VK 63 - 1800	AB-15	1030
10.	H 35 - 500	CD-15	125
11.	H 28/2 - 1000	EF-15	350.
12	Sjá meðan.		

NR	TILVÍSUN	TENGING	LENGD	HÉÐ
1	C28-1100	AB - 15	1100	280
1A	C28-3800	CB - 15	3800	280
2	V63-1000	CD - 15	1000	630
3	V63-1000	CD - 15	1000	630
4	V70-1600	CD - 15	1600	700
5	H42-900	CD - 15	420	900
6	VK70-1400	CD - 15	1400	700
7	V70/2-1200	CD - 15	1200	700
8	V56-1000	AB - 15	1000	560
9	V63-1300	AB - 15	1300	630
10	H14-600	CD - 15	140	600
11	H28/2-1200	EF - 15	280	1200

prófa

3. Ofu i bilskis sem er 32 m<sup>2</sup>  
Með ofnurnum er 1m og lengd eftir þóttum  
+ 900 x 1310 = 8,92 m<sup>2</sup>

Heiluofnar  
MÍÐAÐ ER VIÐ AÐ NOTADIR SÉU (RUNTAL OFNAR) OG ERU OFNASTERÐIR MÍÐAÐAR VIÐ 60°C MISMUN Á HITASTIGI Í HERBERGI OG Á MEÐALHITA Á OFNI. EF UM AÐRAR OFNASTERÐIR EÐA ANNAD MEÐALHITASTIG ER AÐ REDA, ENDURSKODIST OFNASTERÐIR. MÁLA SKAL PÍPUR MED ASFALTMÁLNINGU OG EINANGRÁ PER MED PLAST EÐA GLERULLARHÓLKUM. PÍPUR LIGGI Í LOKUÐUM GÓLFRAUFUM EÐA Í EINANGRUN Í PLÖTU. Á ALLA OFNA KOMI TVÍSTILLILOKI OG LOFTTÆMINGARSKRÚFA. EINANGRUN Á ÚTVEGGJUM SVARI TIL 5 CM PLASTEINANGRUNAR EN EINANGRUN Á LOFTI SÉ 7,5 CM PLAST EÐA JAFNGILDI ÞESS AÐ EINANGRUN. REIKNAD ER MED ÞVÍ AÐ Í GLUGGUM SÉ TVÖFALLT GLER.

HÚSNEDISMÁLASTOFNUN RÍKISINS	
HITALÖGN GRUNNMYND	EINBÝLISHÚS VERK
	<b>83</b>
	MKV. 1:50
	APRÍL 1966

Signaturen Jon F. Amdal