



# PRÚDVANGUR 8

HAFNARFIRÐI




ATH. KALDAVATNSPÍPUR Í GÓLFRAUFUM SKAL BÍKA MÈD ASFALT PRÍMER OG HEITU ASFALTI, SÍÐAN VEFJA MÈD STRIGA OG BÍKA AÐ LOKUM MÈD HEITU ASFALTI. KALDAVATNSPÍPUR MEIGA ÉKKI LIGGJA UNDIR GÓLFPLÖTU ÖÐRUVÍSI EN Í STEINPÍPUM EÐA ÖÐRU SAMBERILEGU. VATNSLAGHIR SKAL EINANGRA MÈD PLAST EÐA GLERULLARHÓLKUM. EFNI OG VINNA SÉ Í SAMREMI VIÐ REGLUGERÐ.

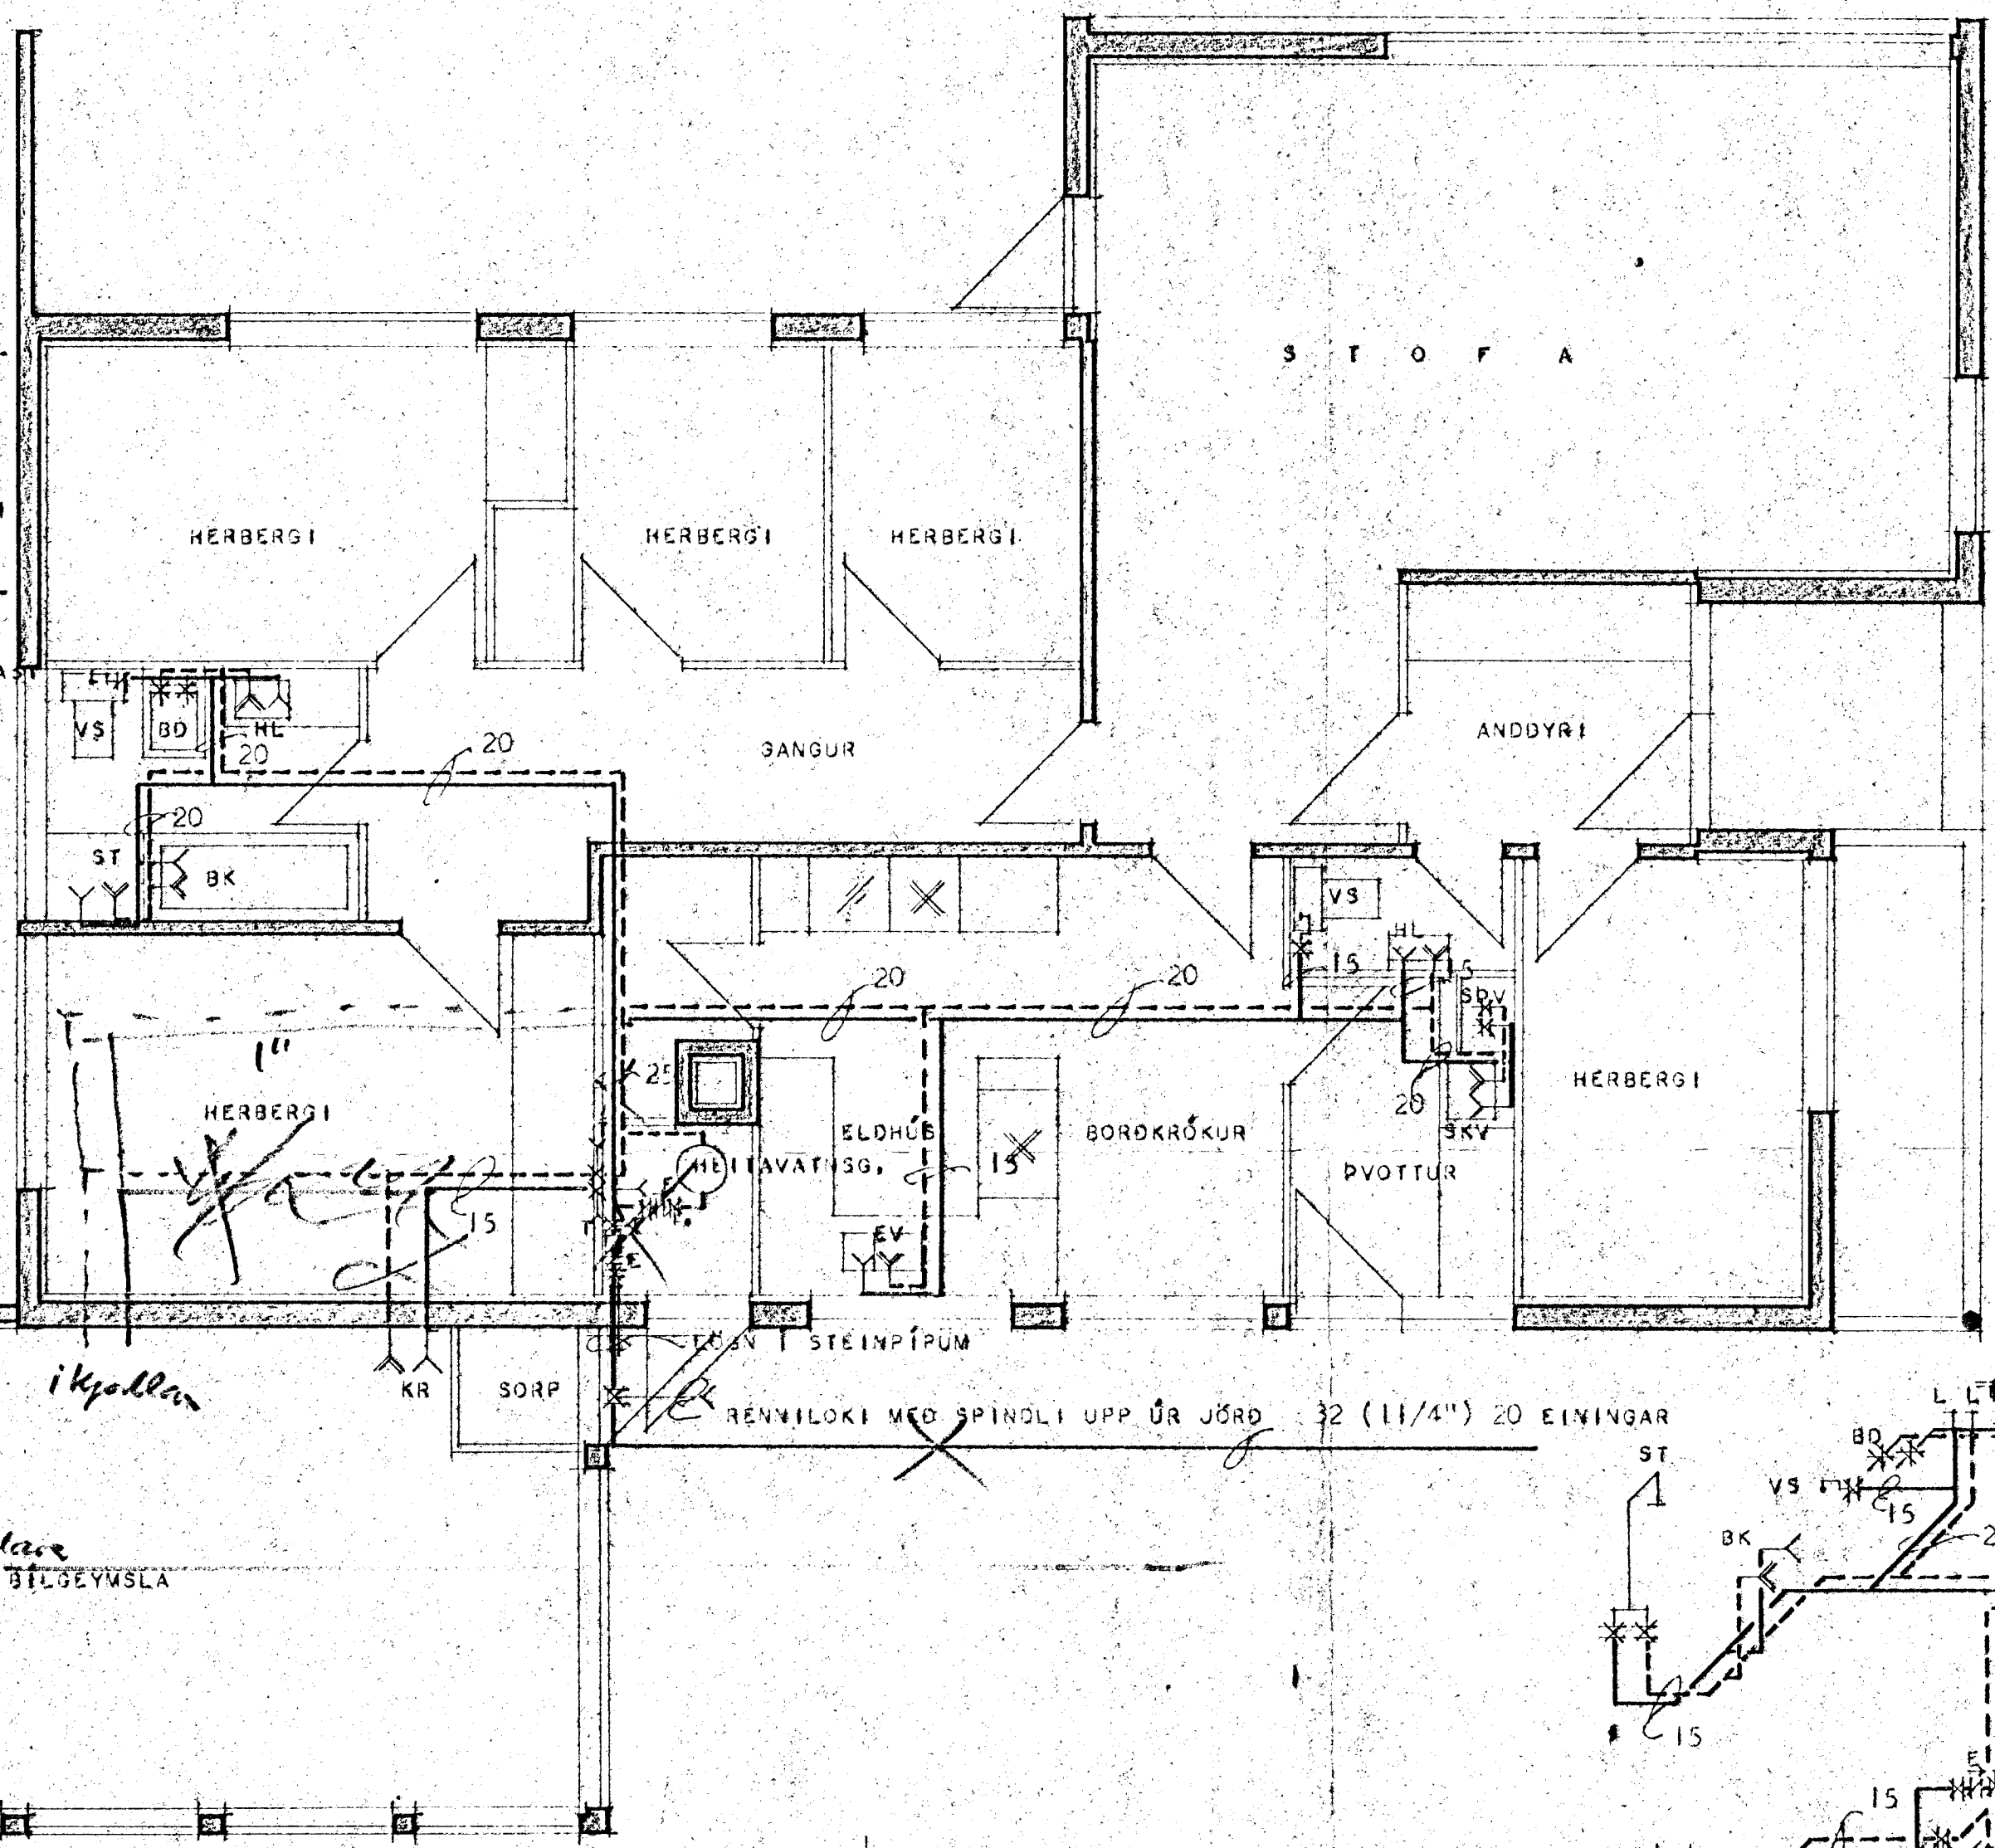

## VERKINGAR

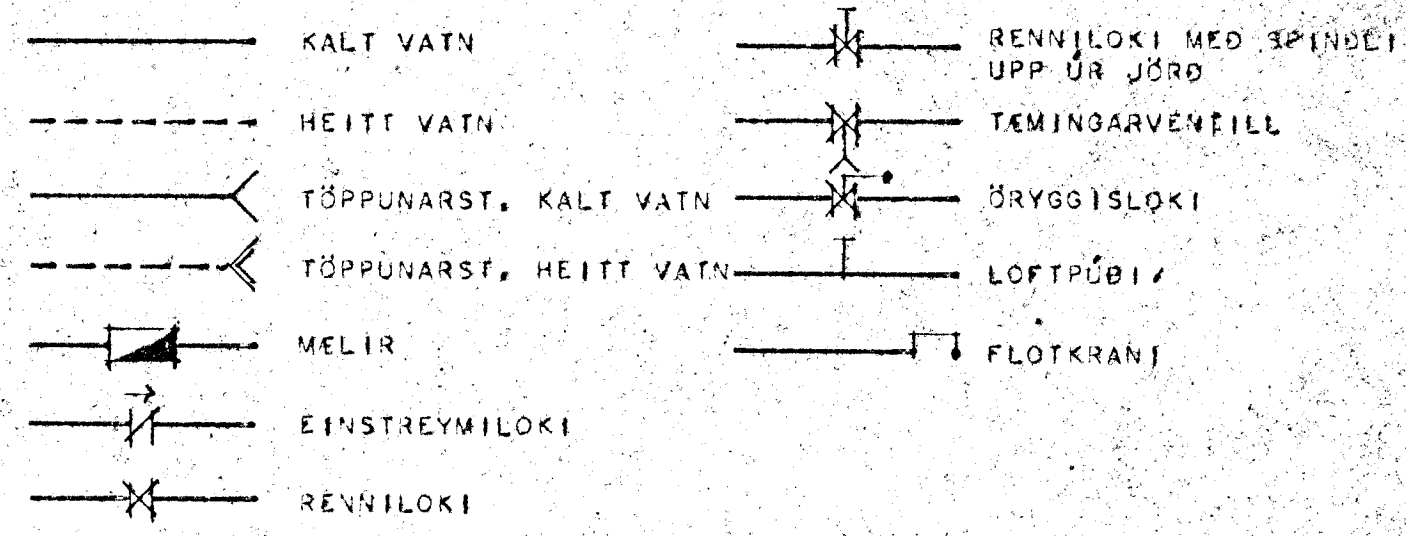

SKST.	HEITI	FJ.	KALDIR KR		HEITIR KR	
			VÍDD MM	EIN	VÍDD MM	EIN
SPV	SJÁLFRVIRK ÞVOTFAVÉL	1	15	1	15	1
SKV	SKOLVASKUR	1	15	1	15	1
BK	BAÐKER	1	15	1	15	1
HL	HANDLAUG	2	20	2	20	2
VS	VATNSSALERNI	2	20	1		
EV	ELDHÚSVASKUR	1	15	1	15	1
KR	KRANI	3	20	2	15	1
BD	BIDET	1	15	1	15	1
ST	STURTA	1	15	1	15	1
SAMTALS TÖPPUNARSTADIR			20	11	9	

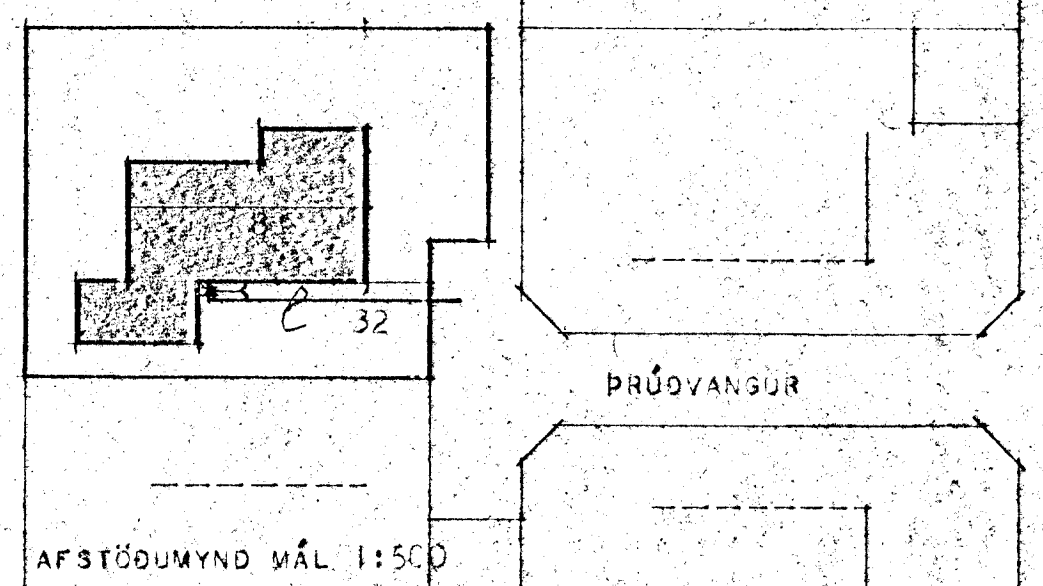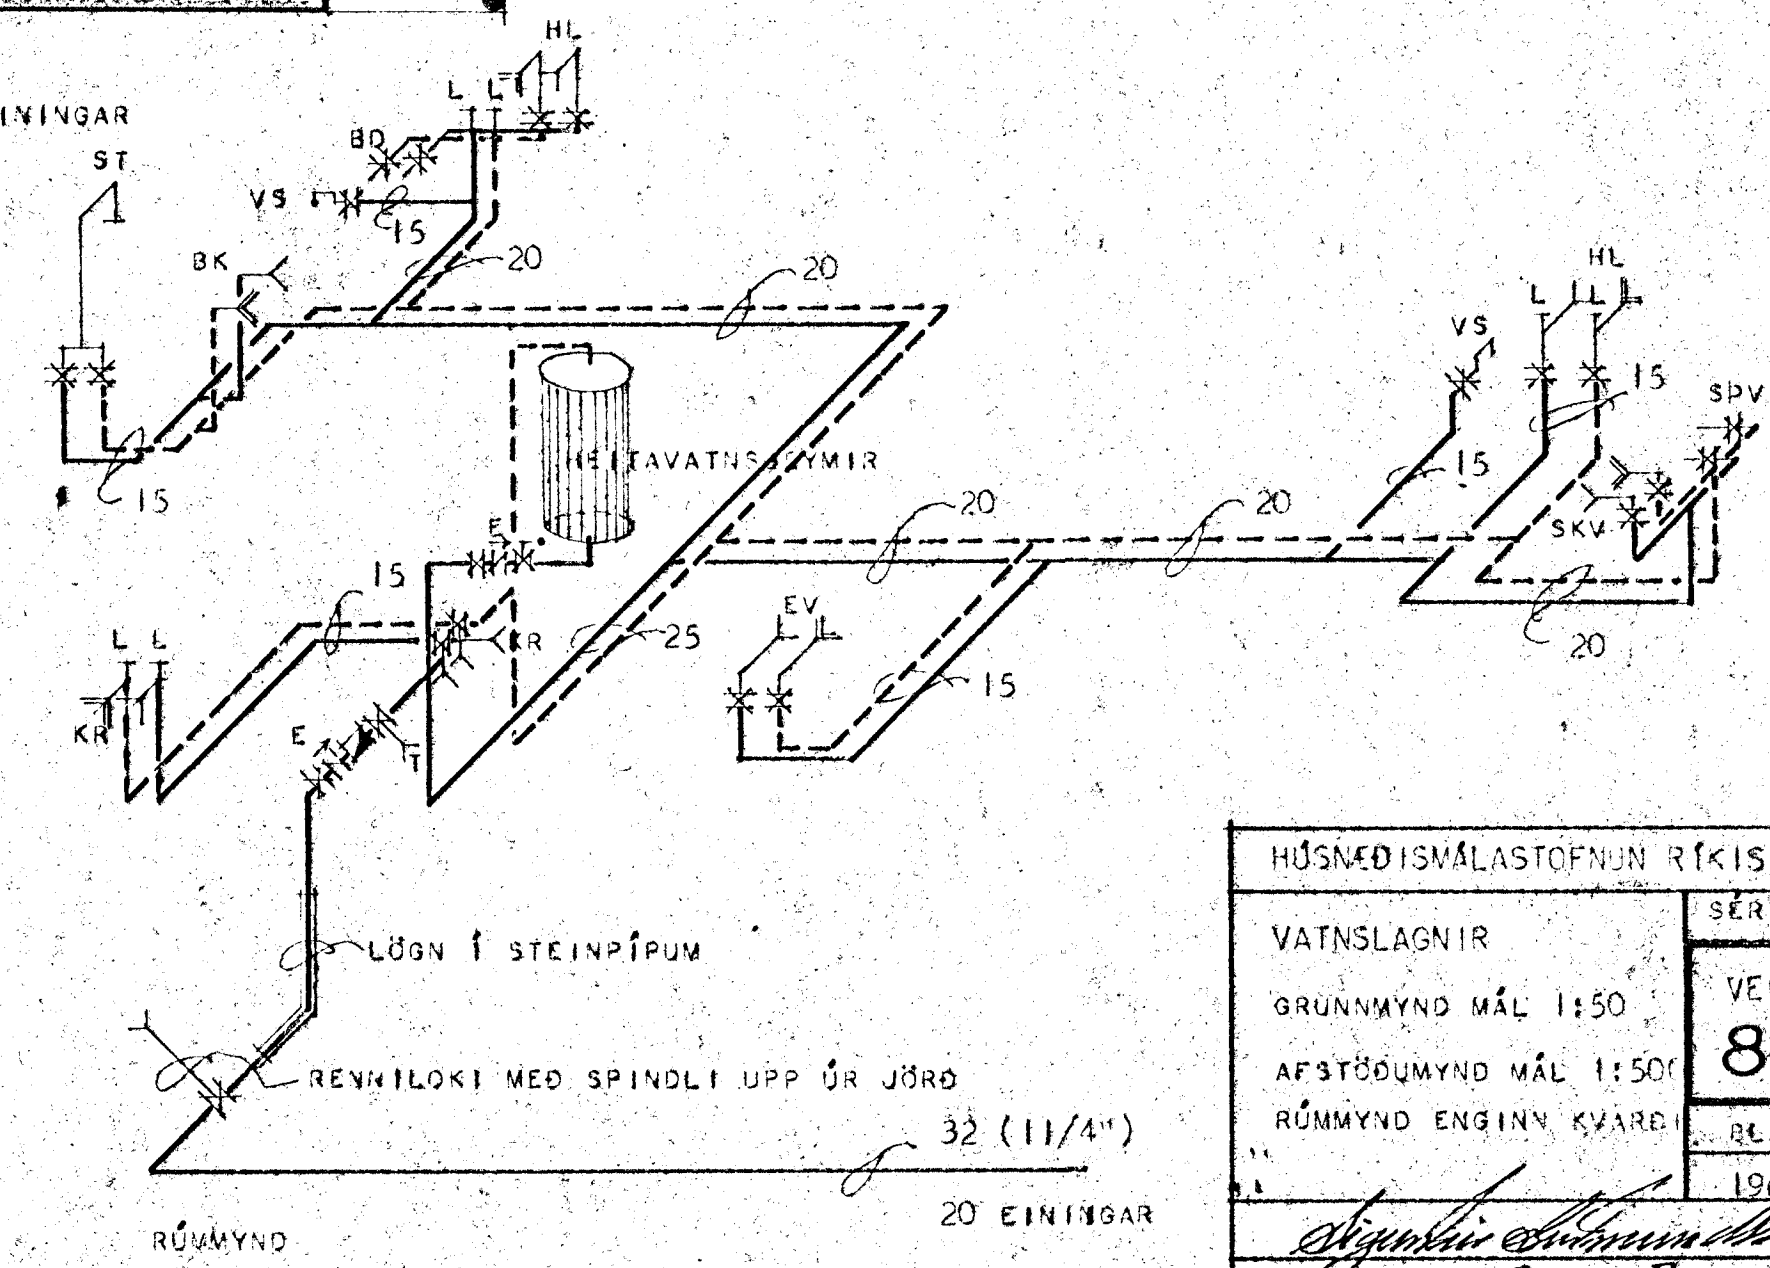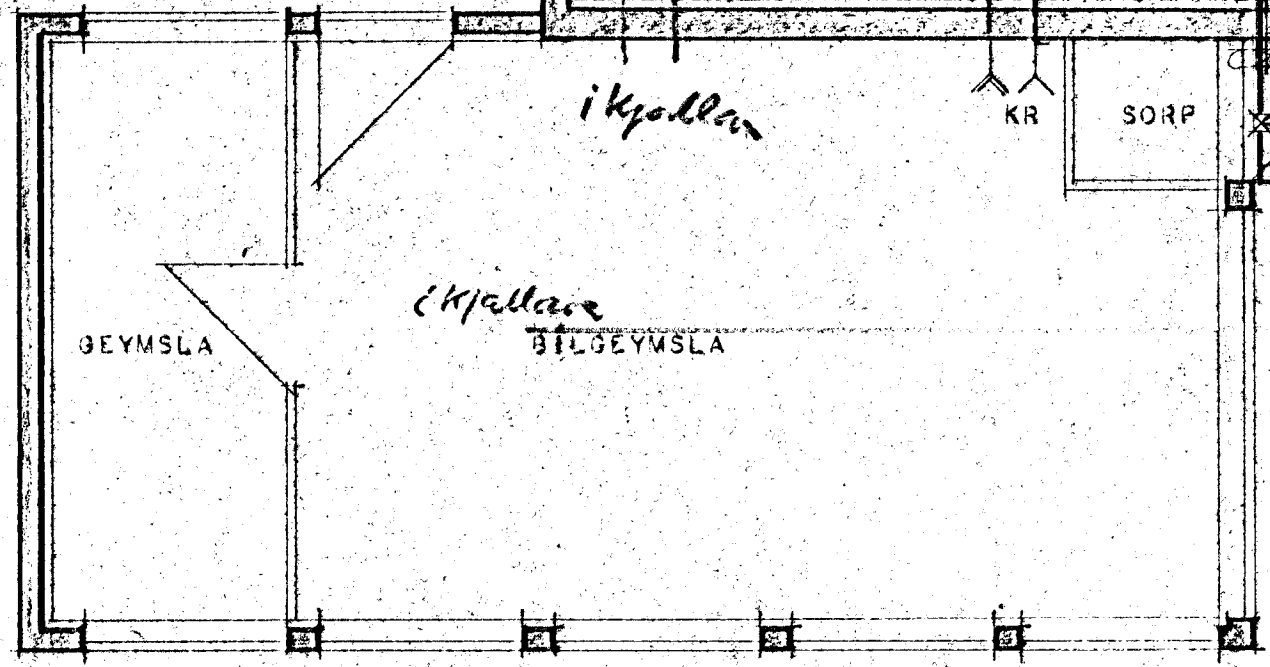

HÚSNÆÐISMÁLASTOFNUN RÍKISINS

VATNSLAGNIR

GRUNNMÝND MÁL 1:50


RÖMMYND ENGINN KVARD

VERK

**83**

BLAD 1 AF 1

1969

*Sigrún Eirbjörnsdóttir*  
