



SÚÐ-VESTUR M:100

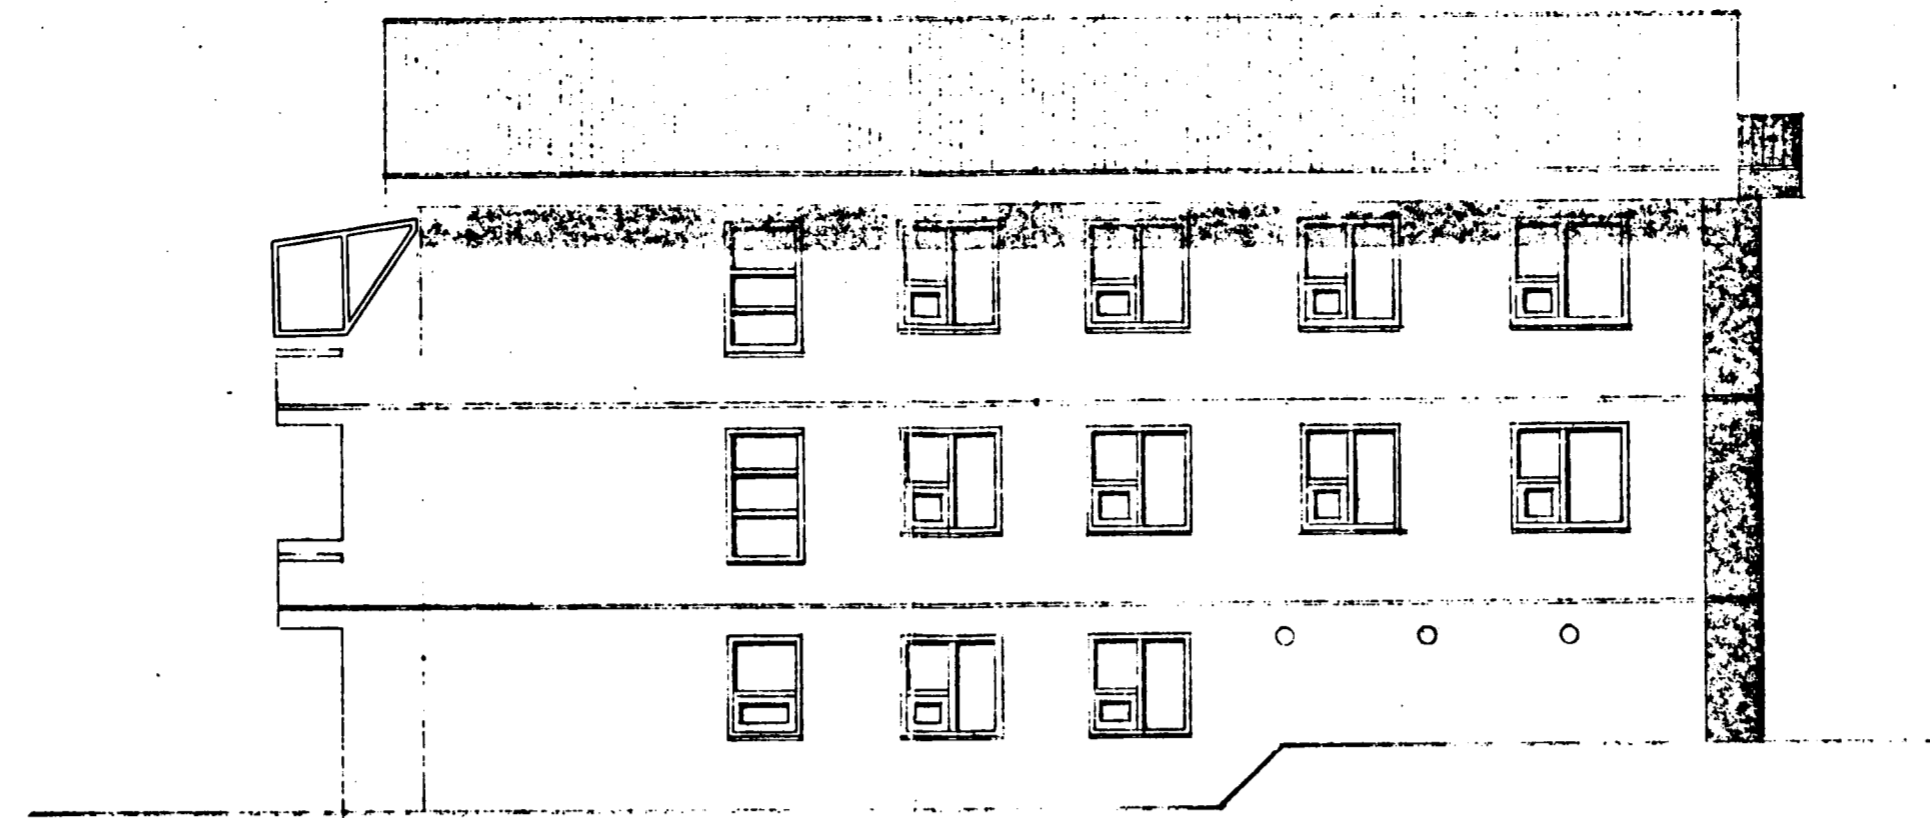


NORD-AUSTUR M:100




SÚÐ-AUSTUR M:100

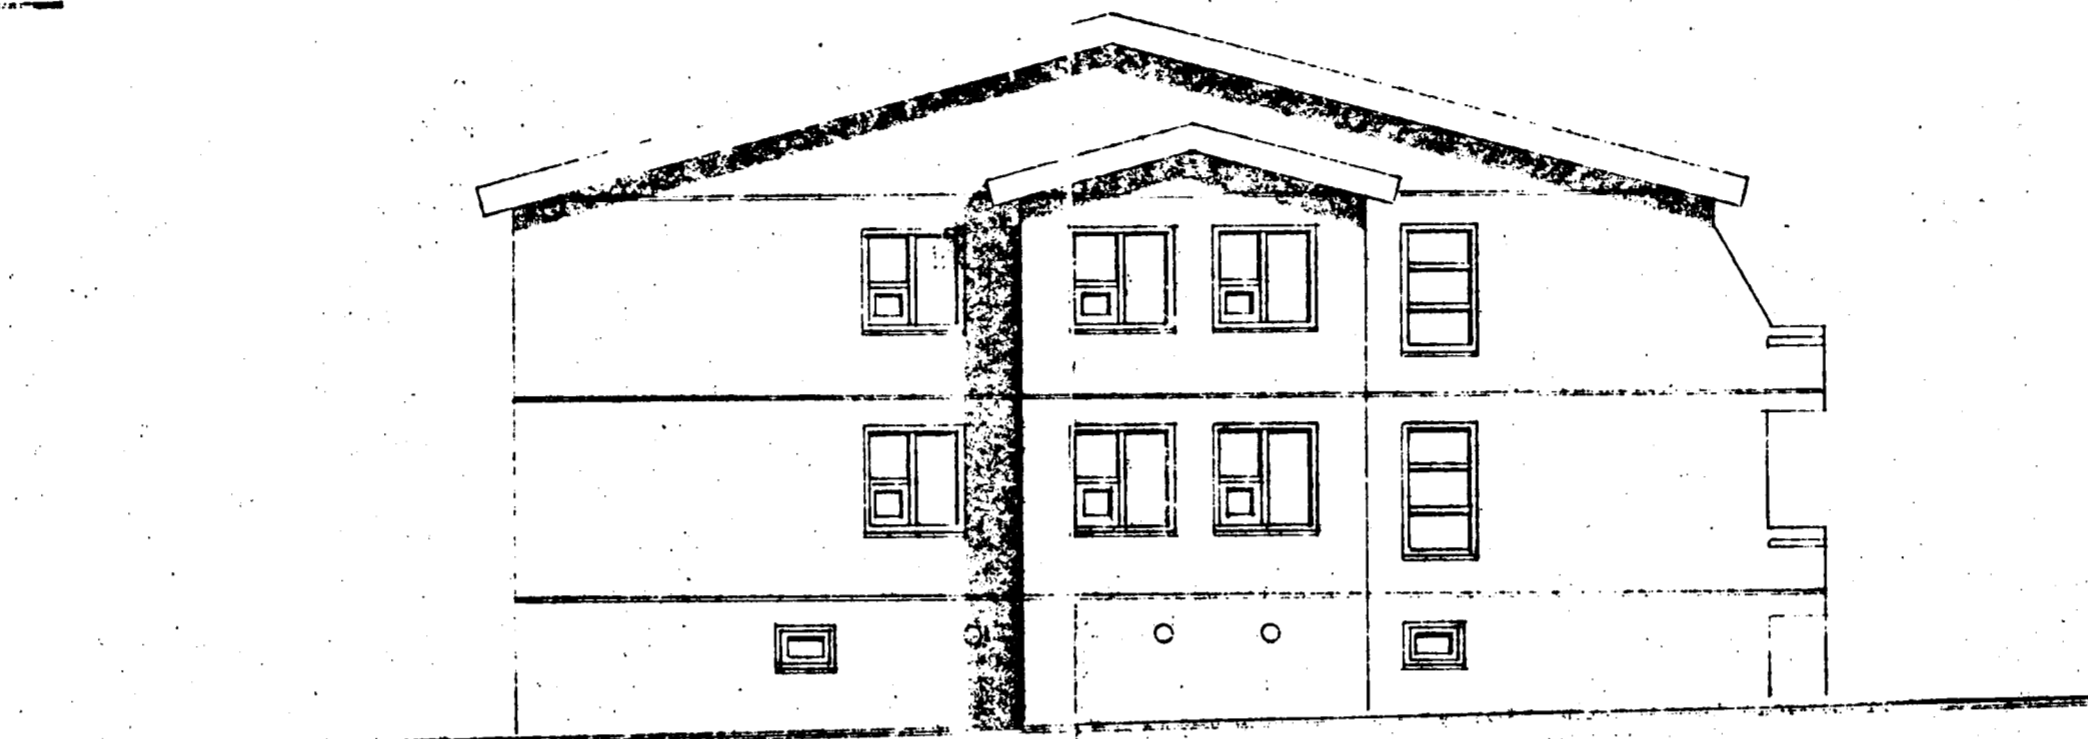


NORD-VESTUR M:100

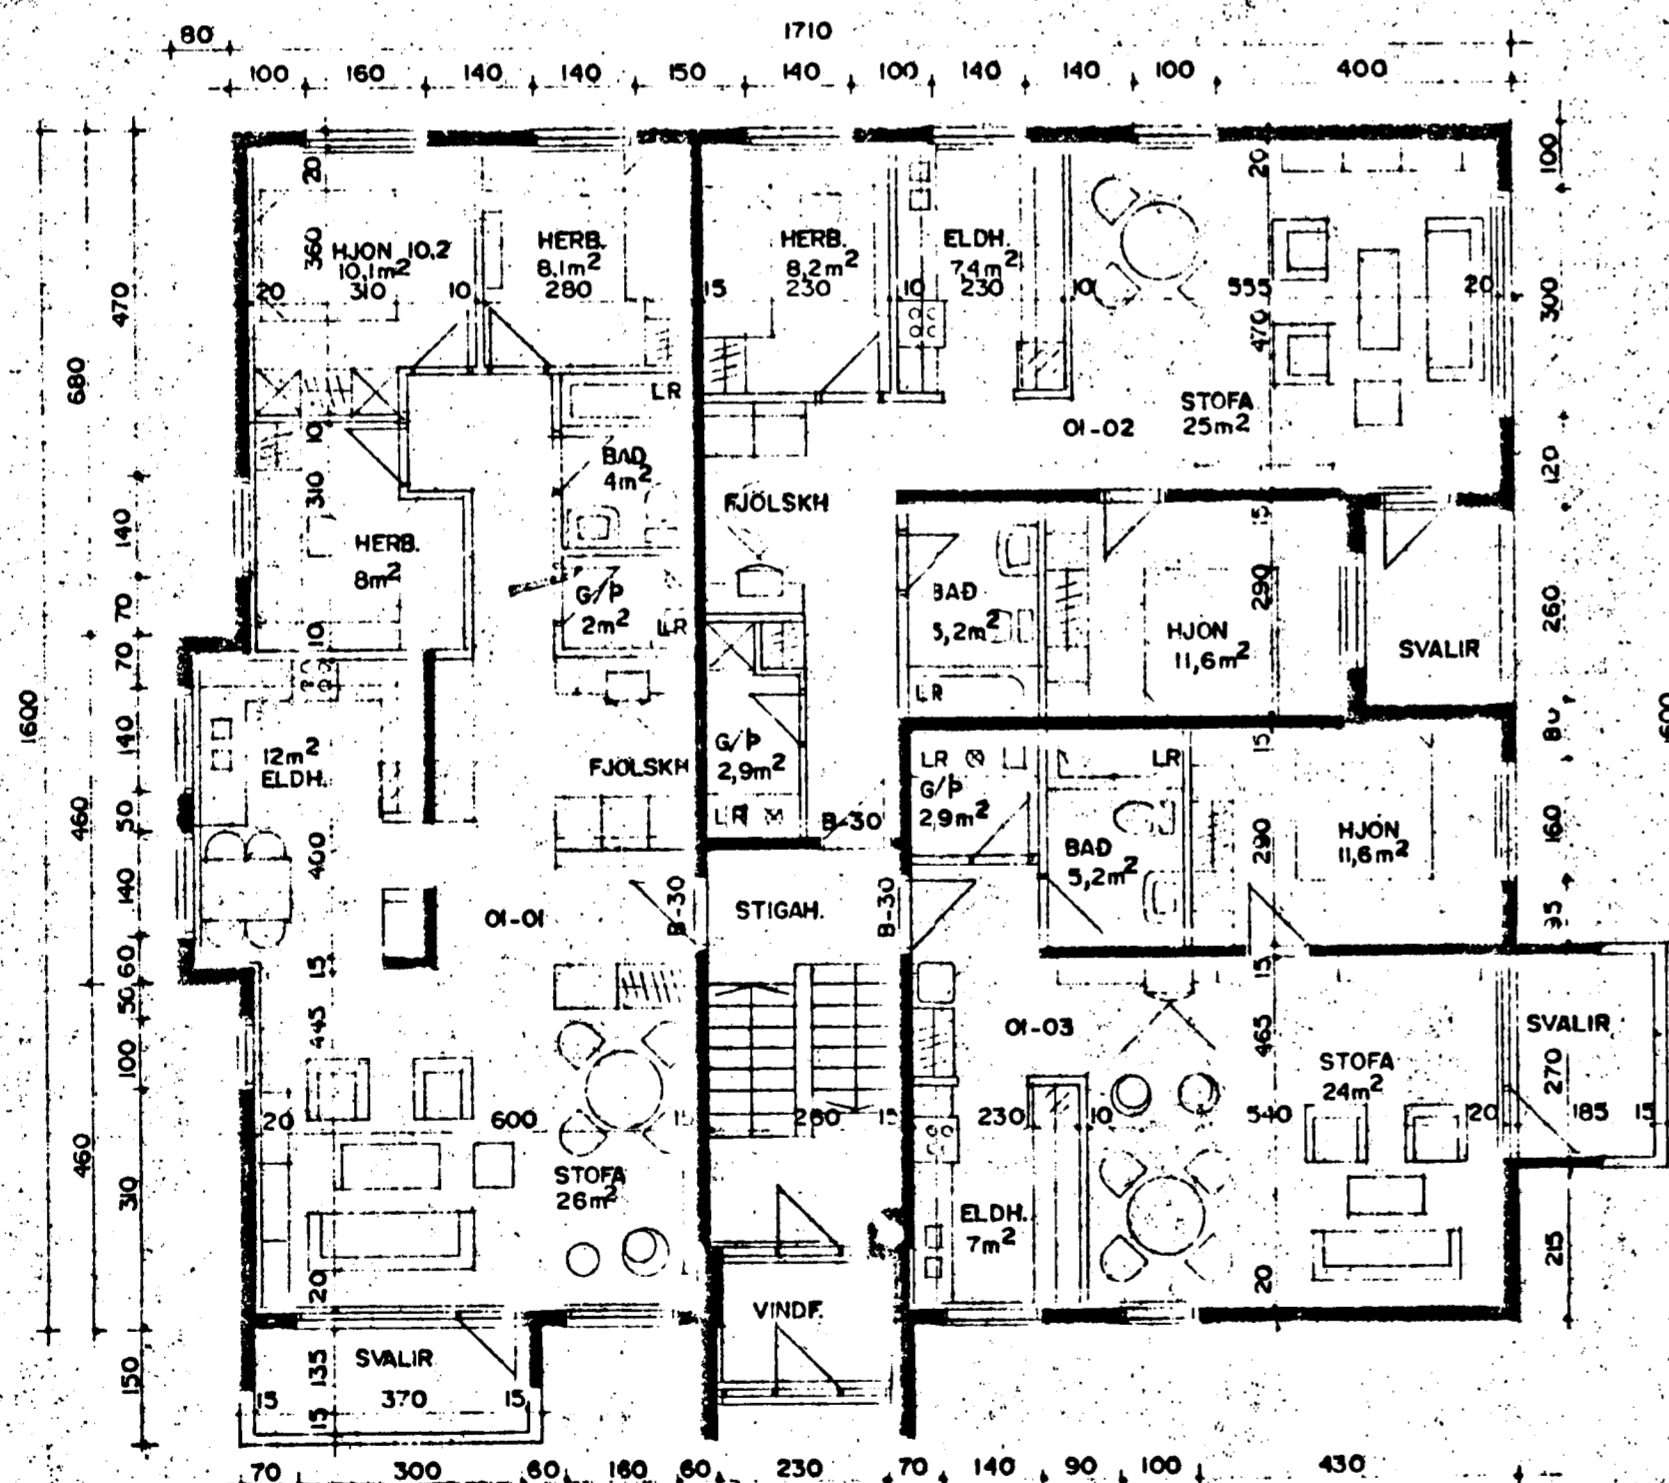


GRUNNMYND 1.HÆÐ M:100

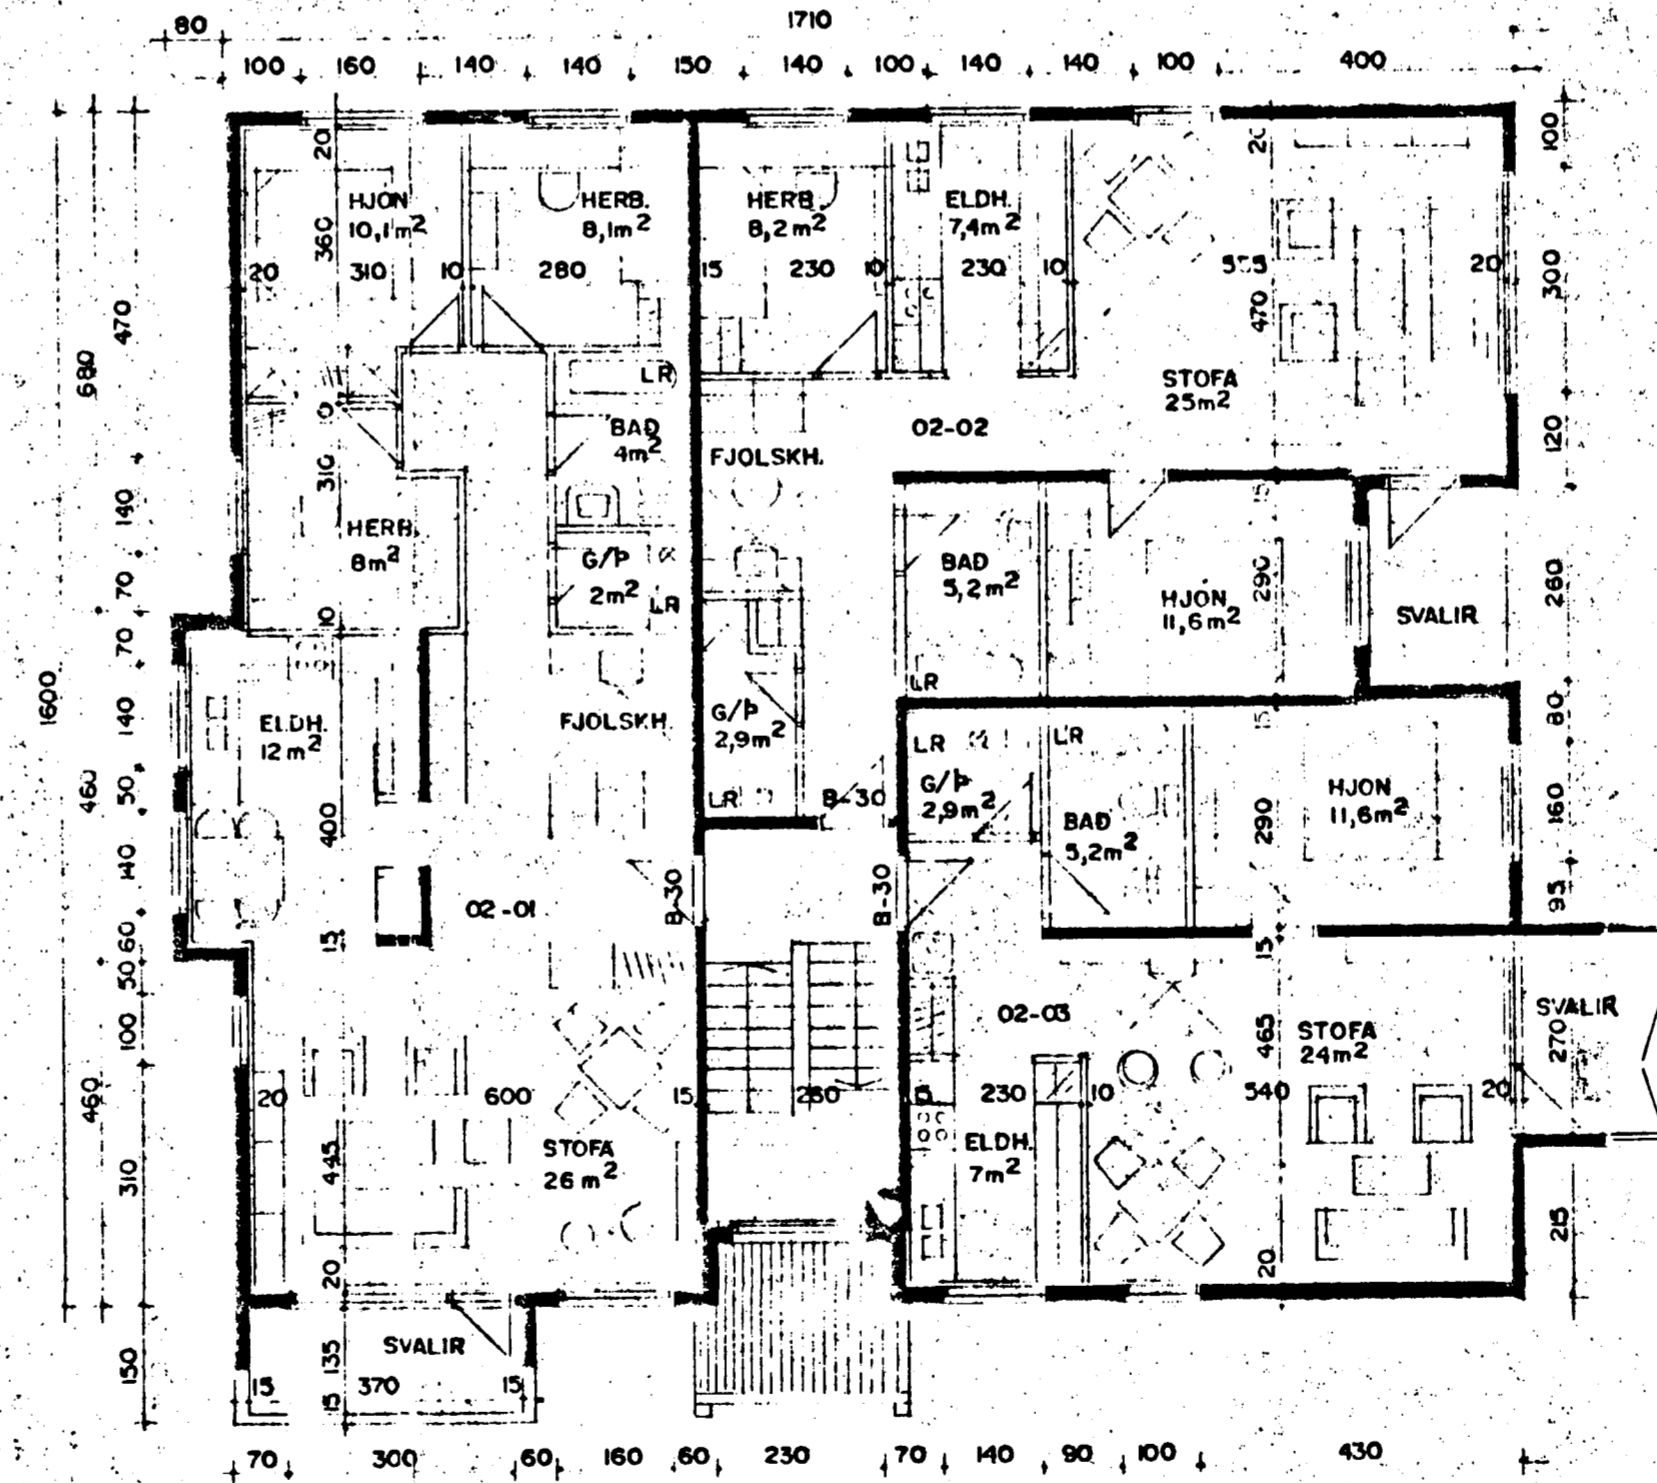

GRUNNMYND 2.HÆÐ M:100

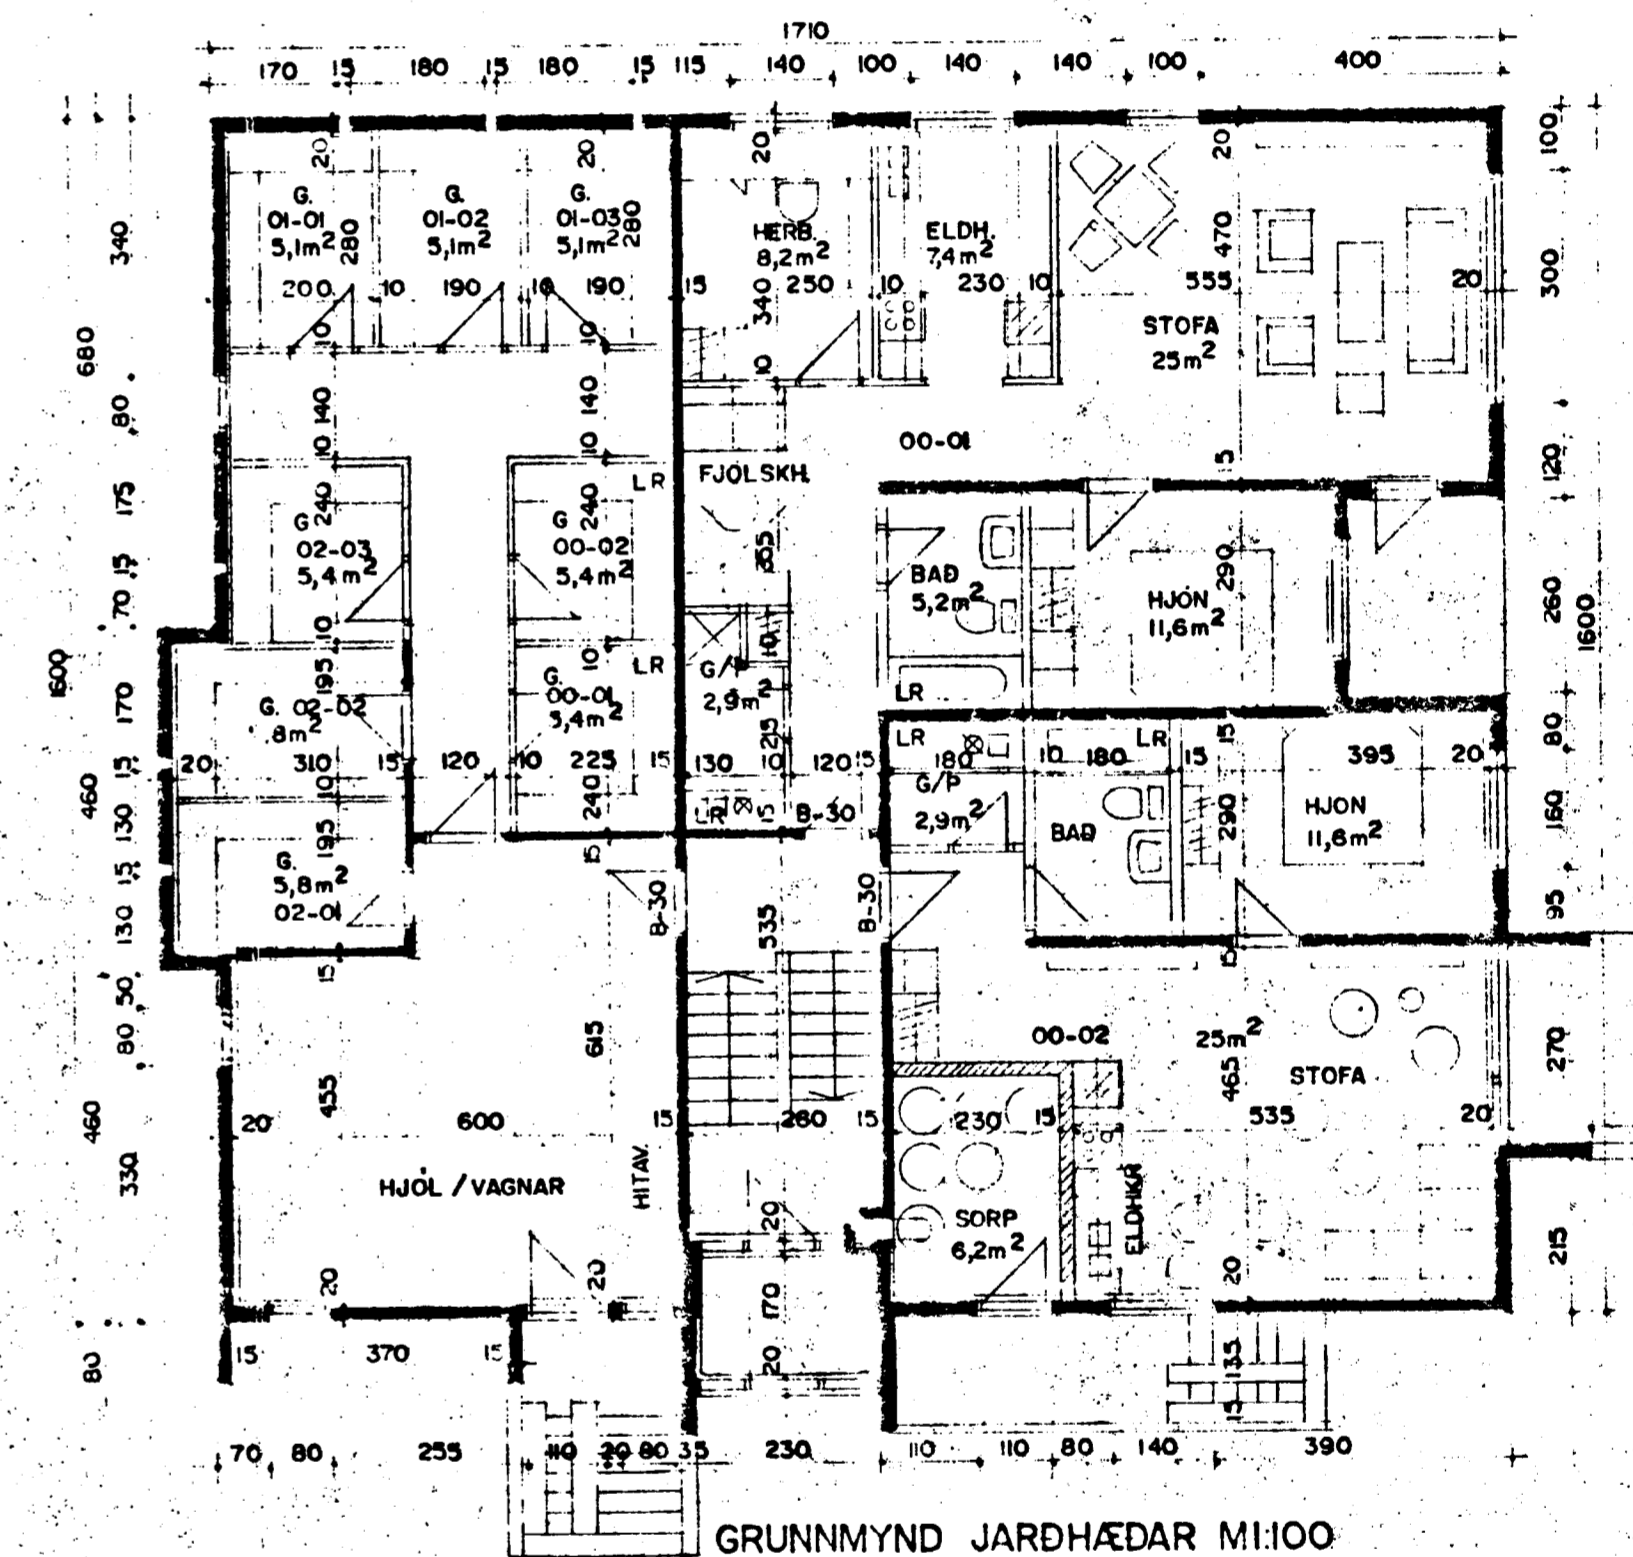

GRUNNMYND JARÐHÆÐAR M:100

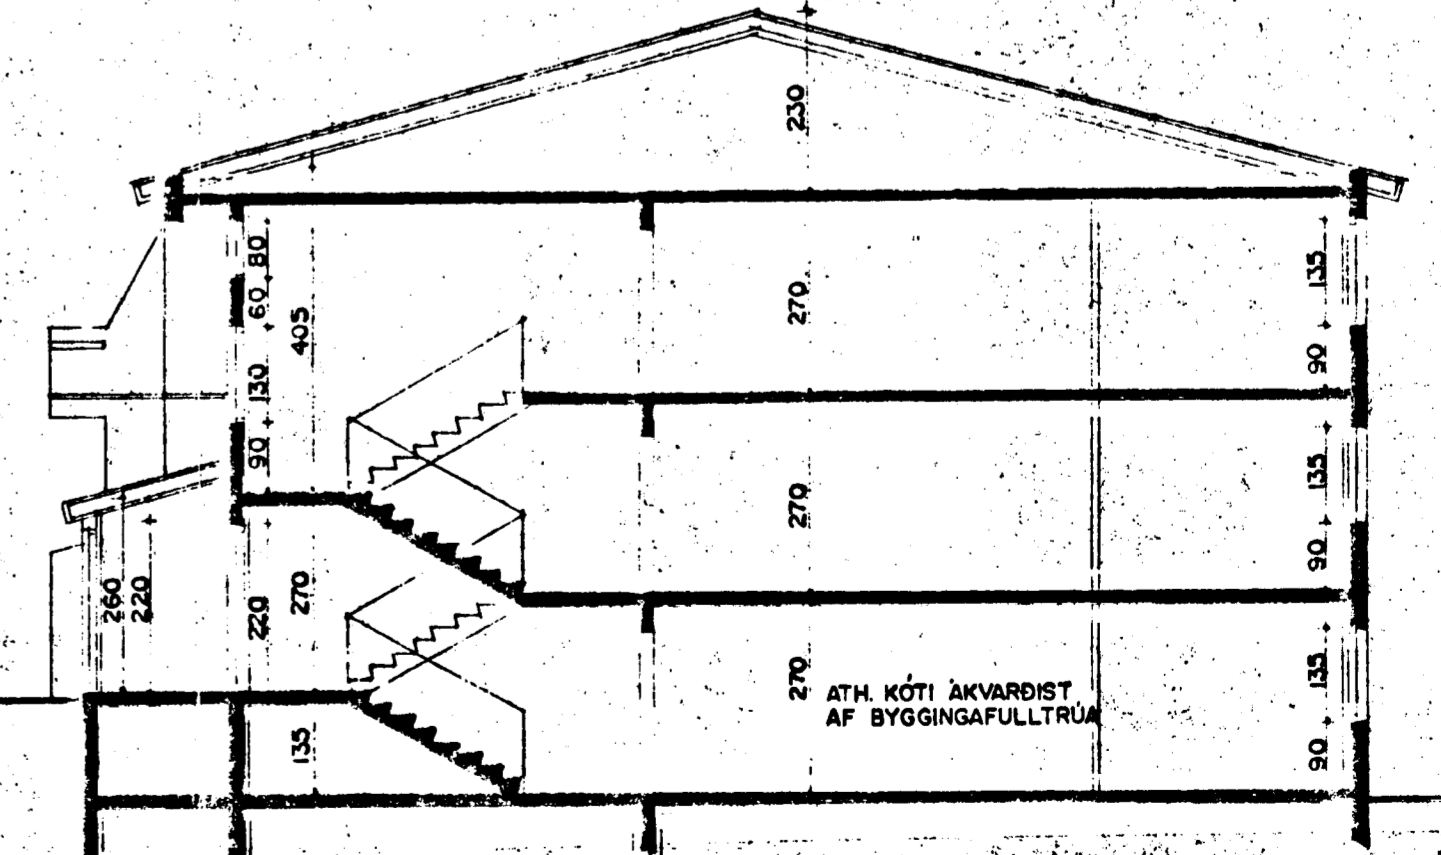

SNID A-A M:100

Gluggi yfir svalir í íbúð nr. 02-03 á 2. hæð:

Gluggarnir eru gerðir úr PVC-U prófflum sem styrktir eru með heitgávanhúðuðum stál- eða álprófil frá Rehau. Tvöfaldir þéttkantur á opnanlegum fögum. Gluggana skal setja saman eftir fyrirsögn framleiðanda. Gluggarnir hafa verið prófaðir af RB.co

Húsið er teiknað af Sigurði Þorvarðarsyni byggingafræðingi og samþykkt í bygginga nefnd Hafnarfjarðar 17.11.1988.

Þúfubarð 19, Hafnarfirði

<p>Strendingur ehf. Verkfræðibúkusía Fartorgs 11-19, 220 Hafnarfjarður Sími 544 5441, Fax 544 5441</p>	<p>Gluggi á svalir íbúð 02-03</p>
<p>12.11.2003 Höfundur: Sigurður Þorvarðarson Aðstoðandi: Sigvaldason kv 240545-4119</p>	<p>Dag: 10.10.2003</p>
<p>Skýringarhöfundur</p>	<p>Skildi / Hinnar af: JW/AS</p>
<p>1:100</p>	<p>Ógilt</p>