

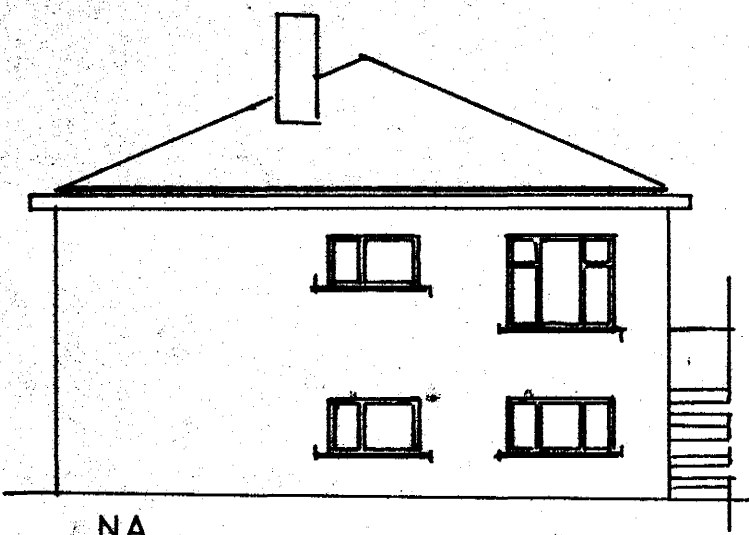


Samþykkt á fundi bygginga-
nefndar þ. 21/9/1977
BYGGINGAFULLTRÚINN
Í HAFNARFIRÐI

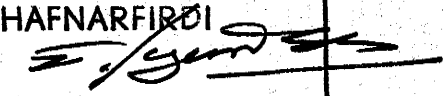


NA

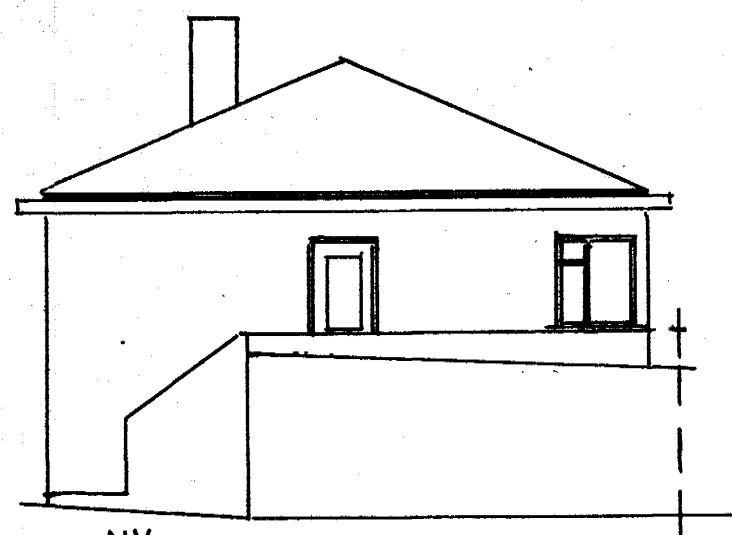

NV




SA

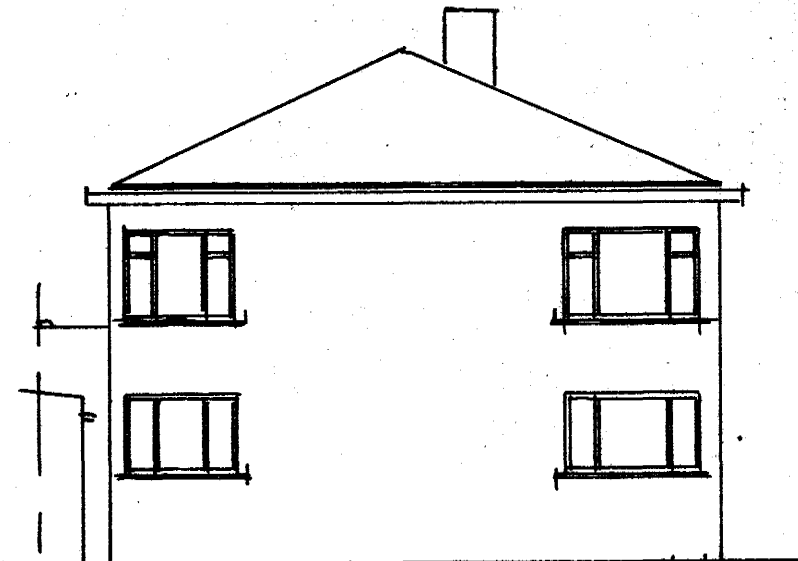


SV


FYRIR BREYTINGU
EFTIR BREYTINGU

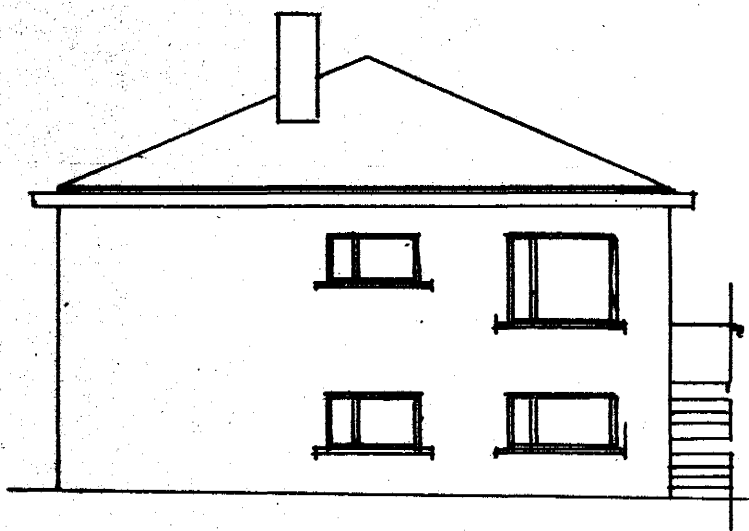


NA

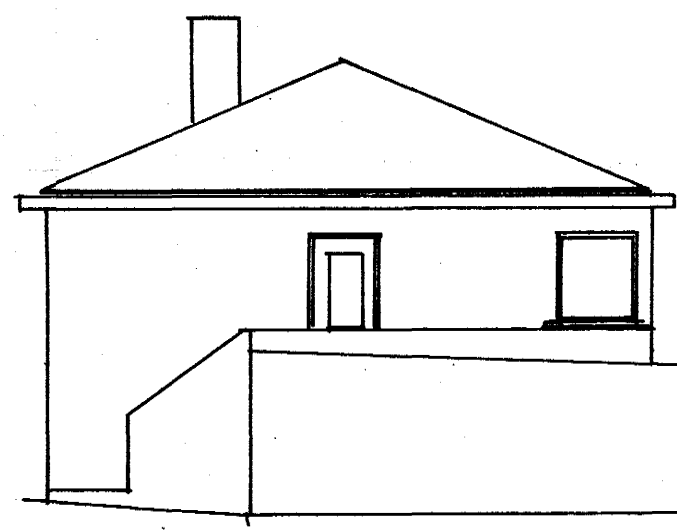

NV

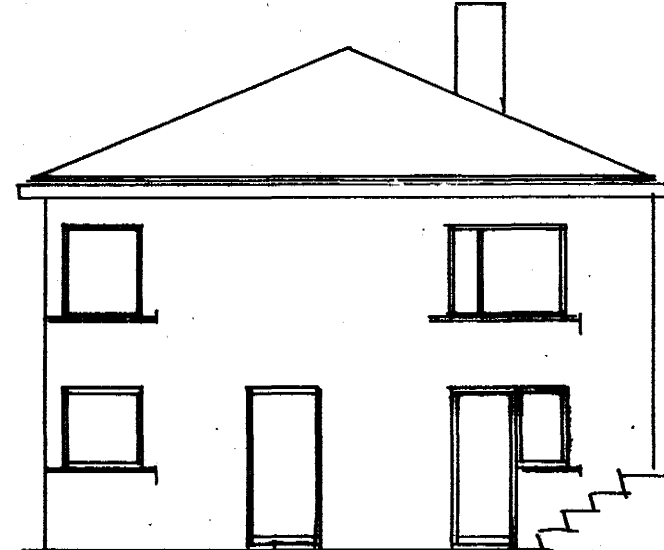

SA

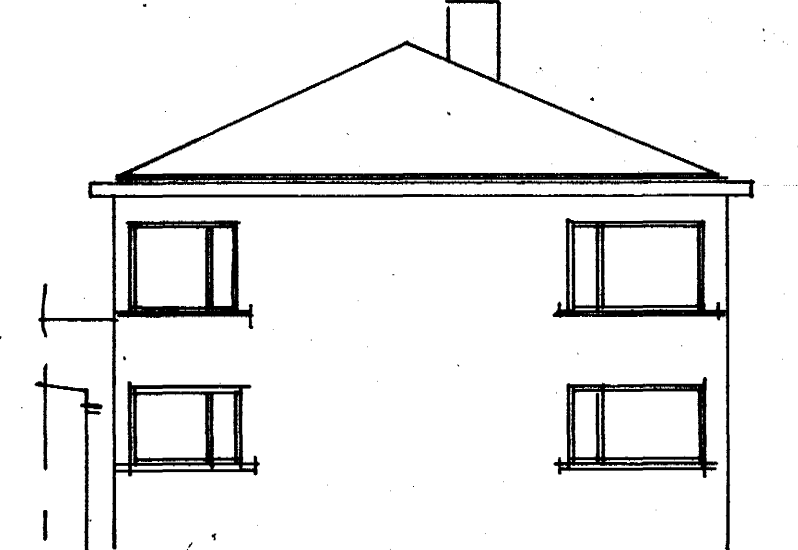

SV

TUNGUVEGUR NR 3

GLUGGABREYTING

ÚTLIT 1:100

Hafnarfærðs 5 sept 1977
E. Jónsson