



Geymsla við Tunguveg nr. 3
Eig. Haukur Magnússon

1:100


Sp. 9/1 '54

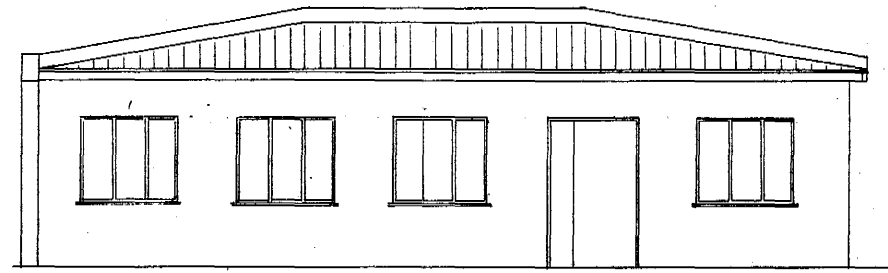


Suðaustur

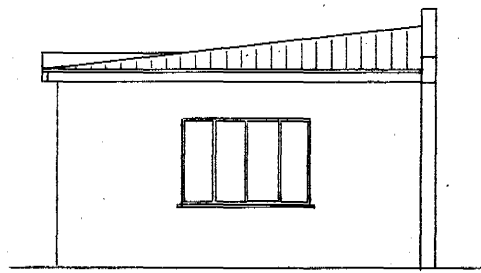


Norðaustur

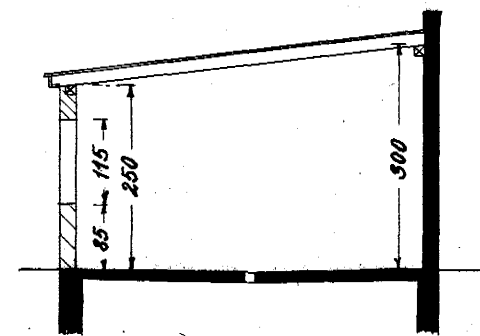

Þverskurður

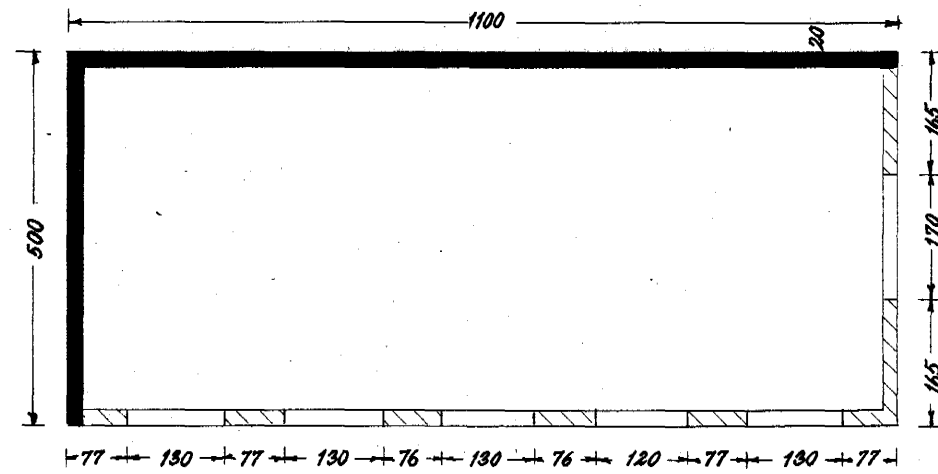

Grunnmynd

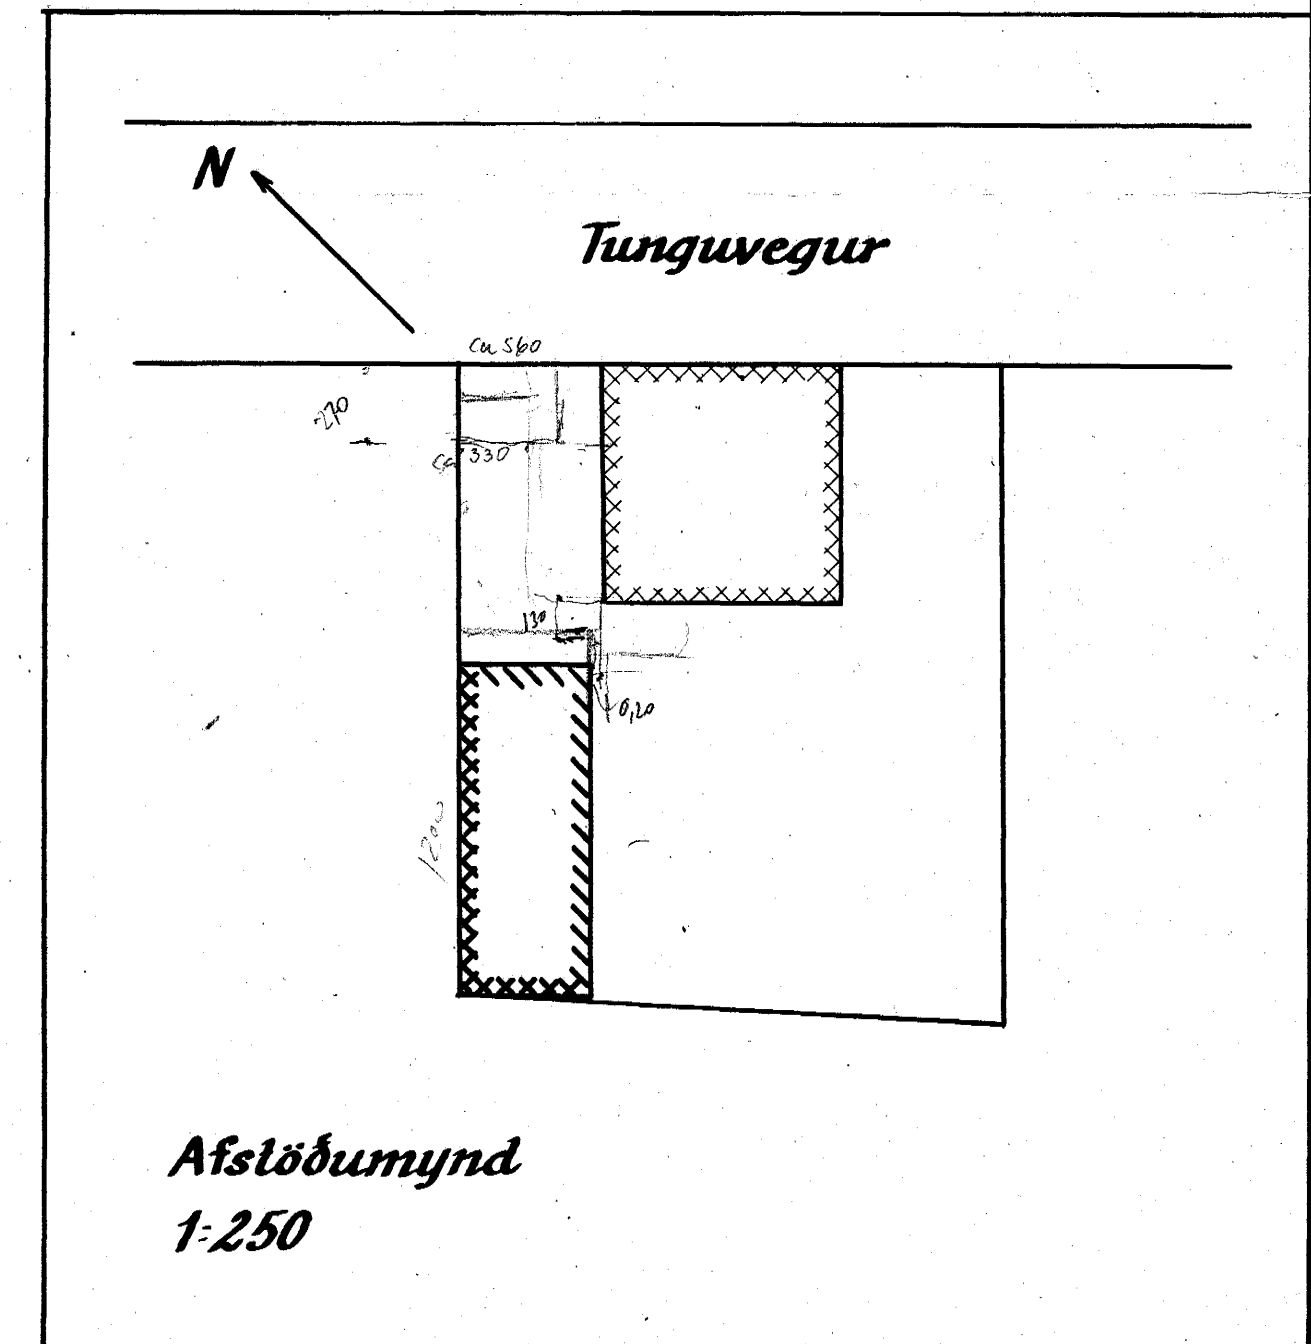

Afslöðumynd
1:250

Nikulás Jónsson
Alfaskeld 10
H.F.

Hafnarfirði í des. 1953
Lig. J. Ólafsson