



Sambærkt á fundi bygginga-  
nefndar þ. 20/2 1980

fl. BYGGINGAFULLTRÚINN  
I HAFNARFIRDI  
A. Thoroddsson

Gæna skal frá önnu  
eldstæði í samráði við  
stjórnkerfið

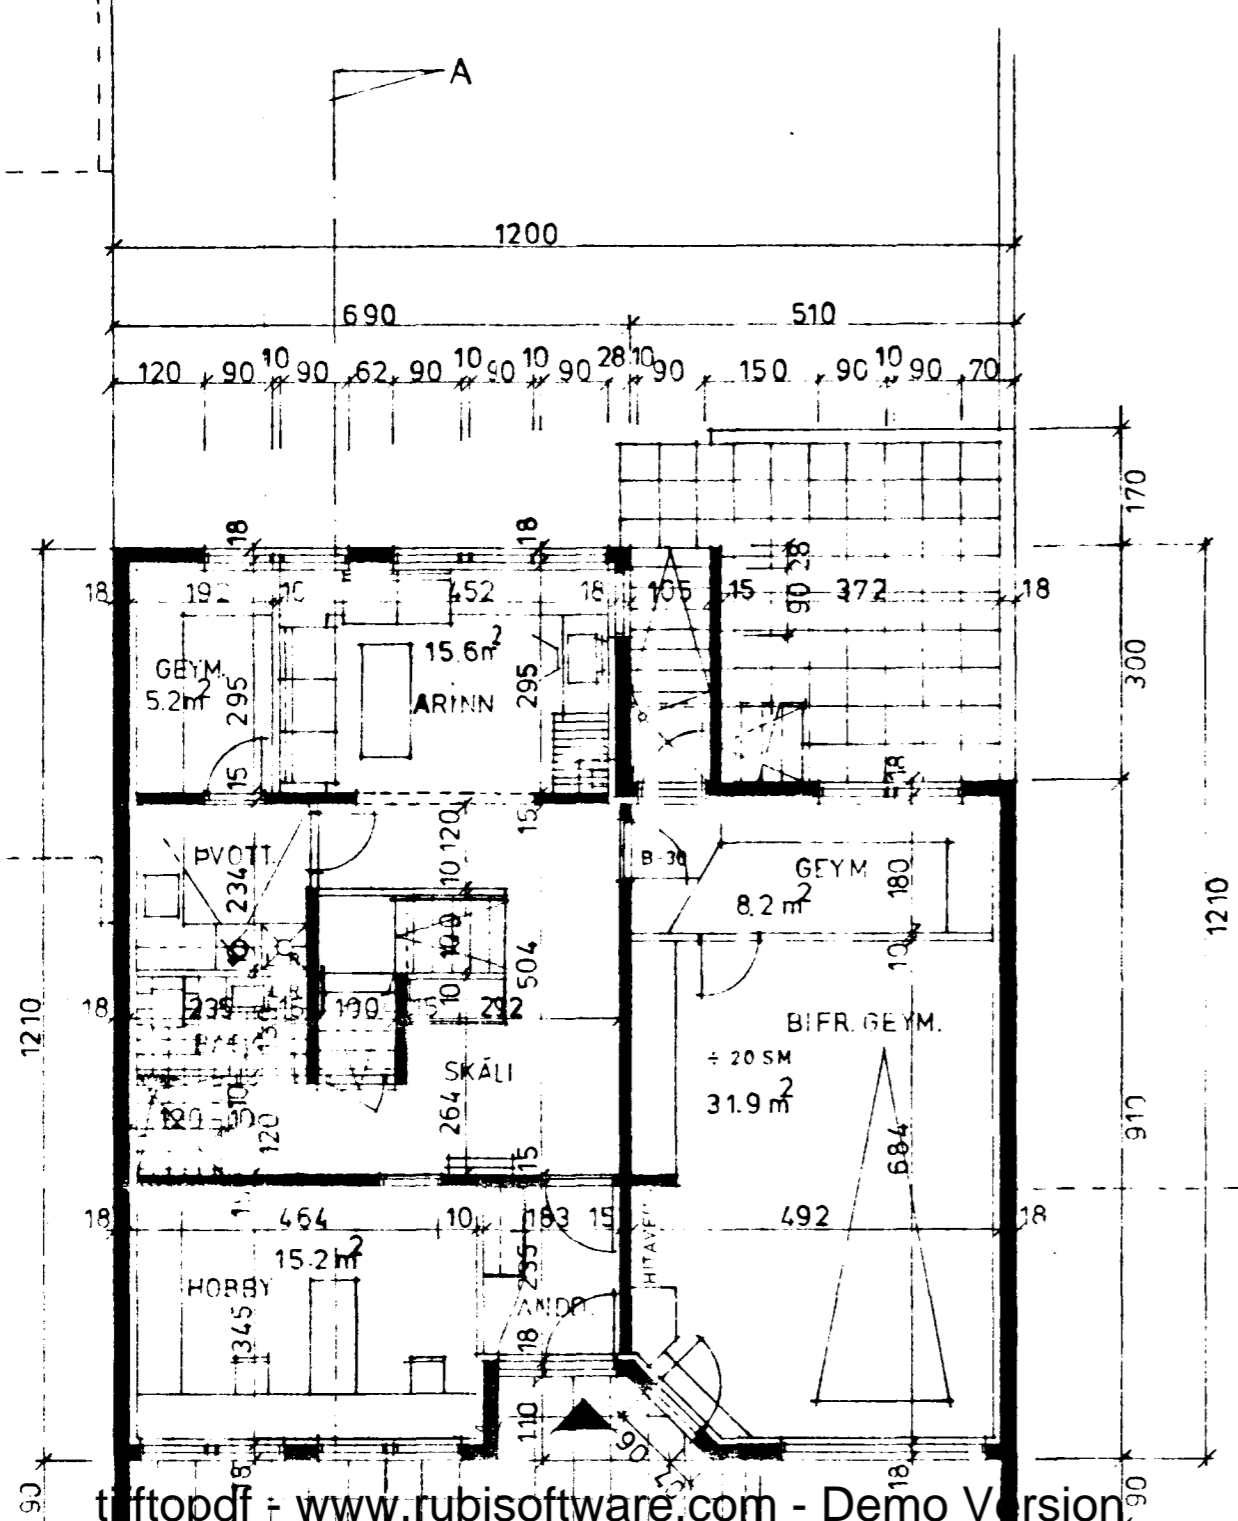


ttftopdf - www.rubissoftware.com - Demo Version

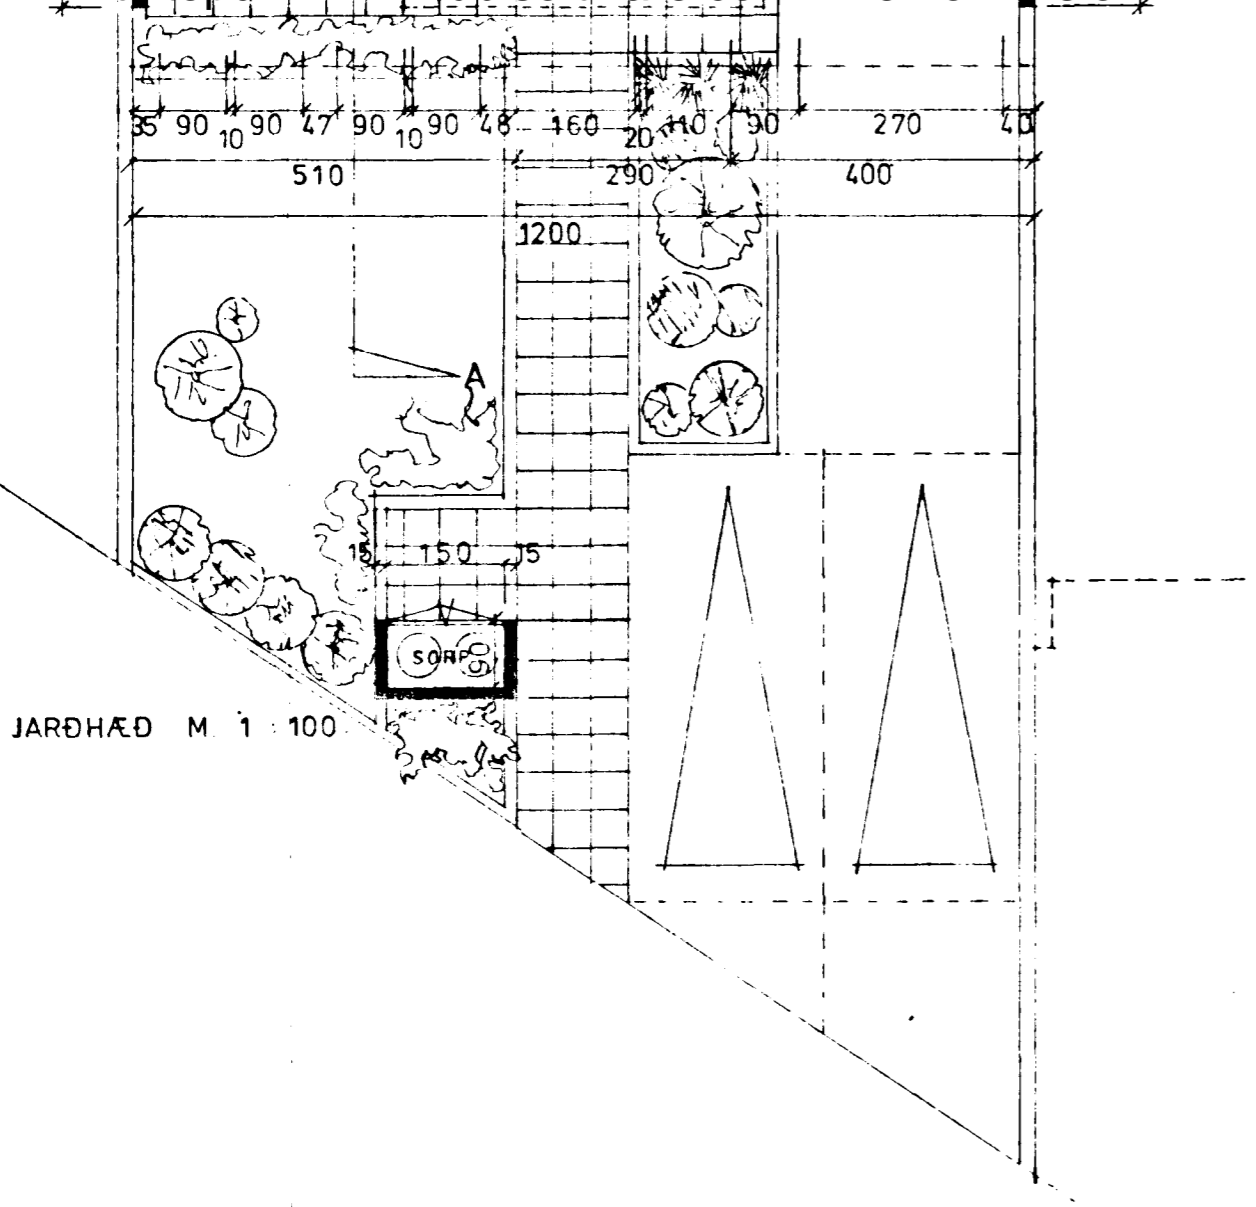

JARDHÆÐ M 1 : 100


KÓLNUNARTÖLUR SÉU  
SAMKV. ÍSL. ST. 66.

BRÚTTÓ:  
JARDHÆÐ : 80.7 m<sup>2</sup>  
ÍBÚÐ : 80.7 m<sup>2</sup>  
BIFRG/GEYM : 4.6 m<sup>2</sup>  
HÆÐ : 134.2 m<sup>2</sup>  
RÚMMÁL : 797.9 m<sup>3</sup>

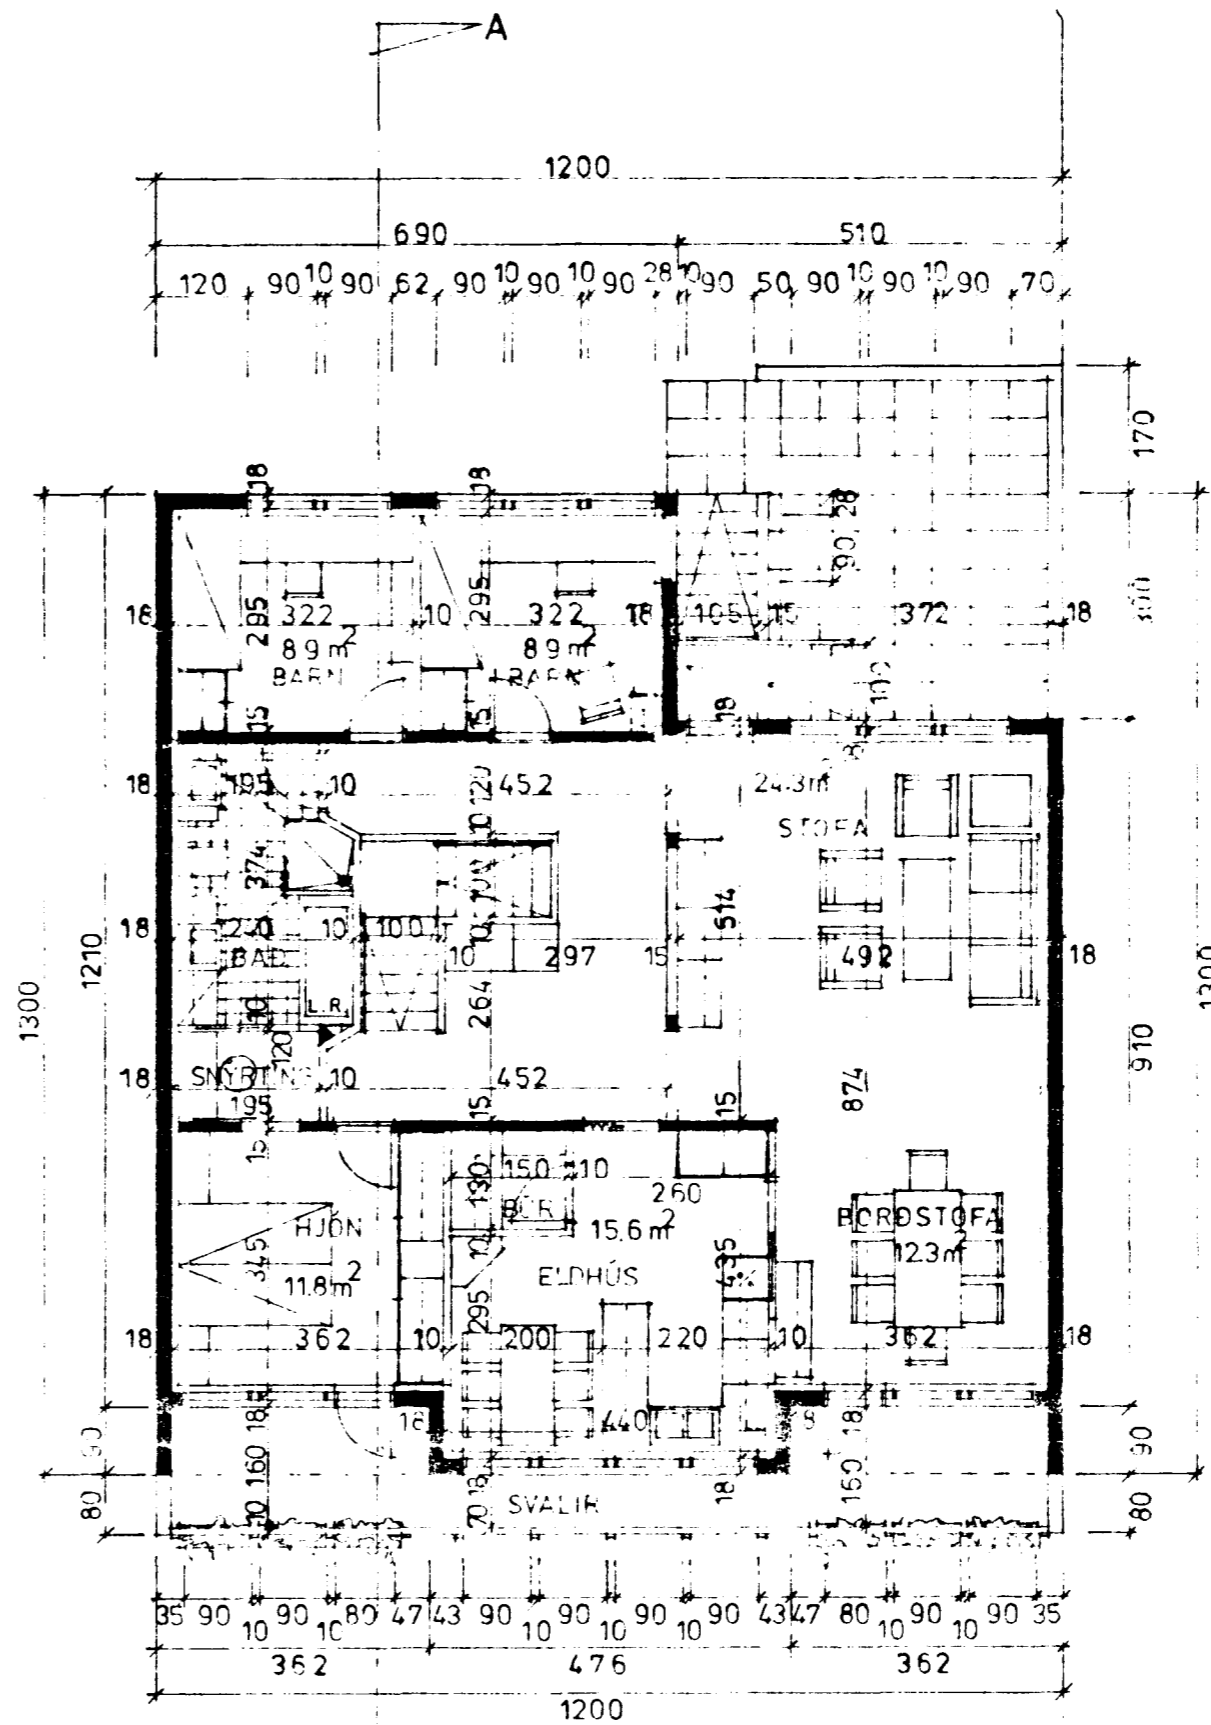

HÆÐ M. 1 : 100.

NETTÓ : 115.6 m<sup>2</sup>

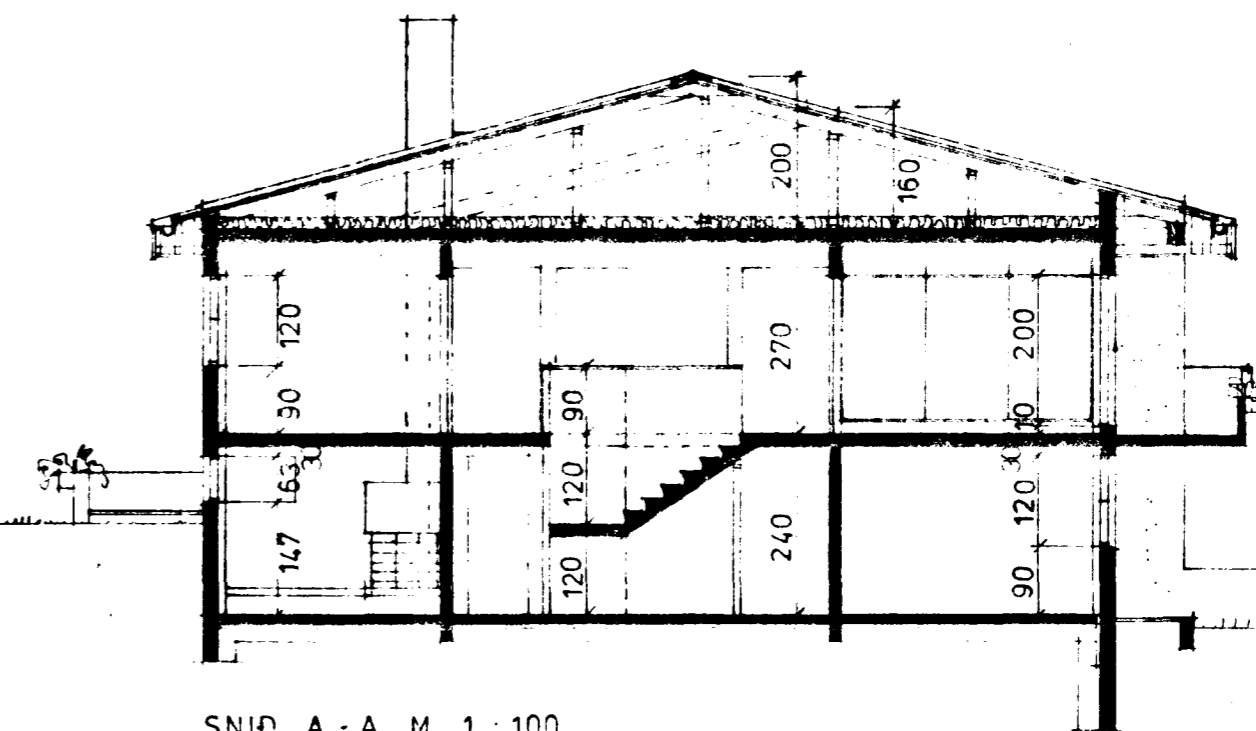

SNID A - A M. 1 : 100.