
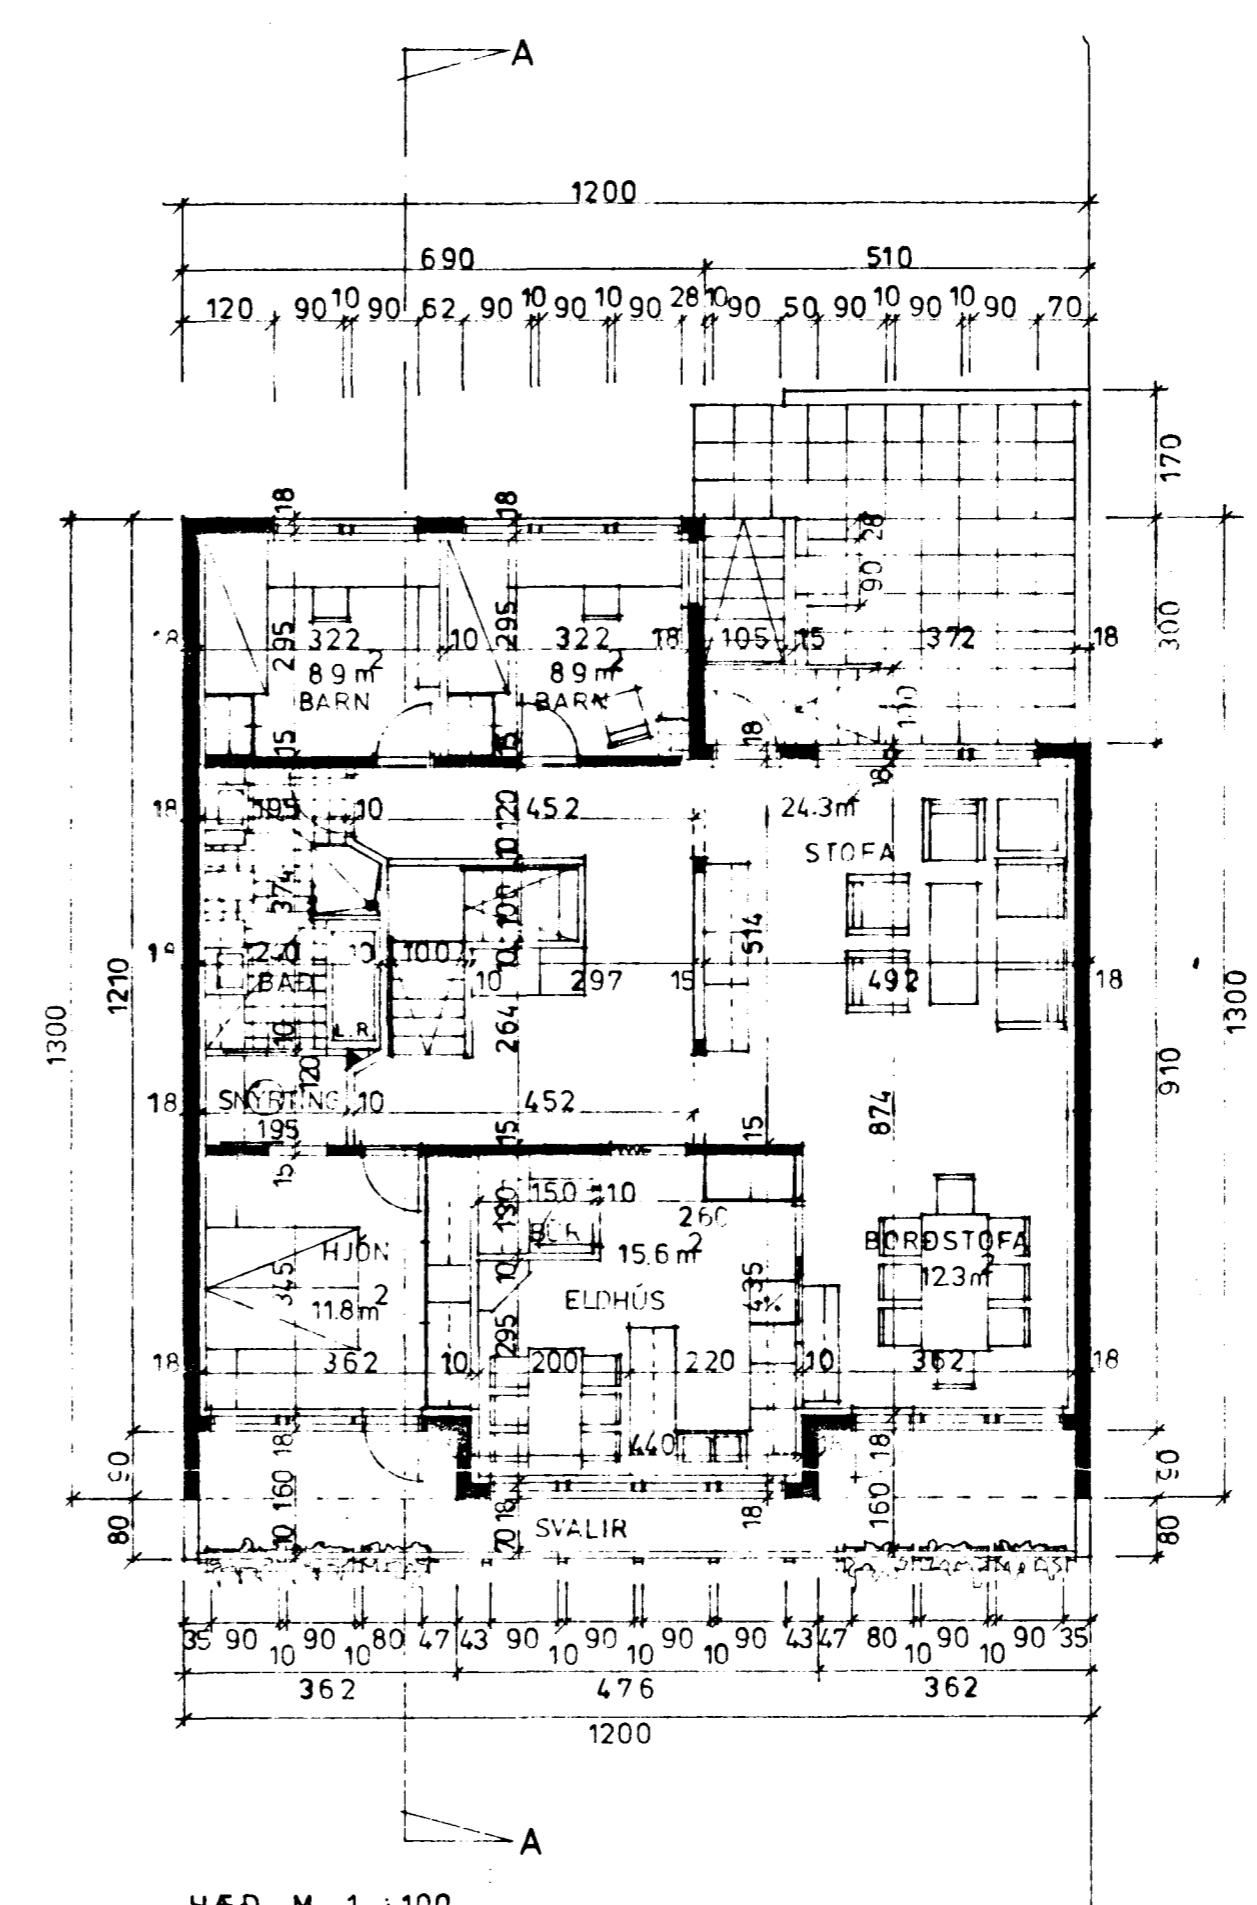
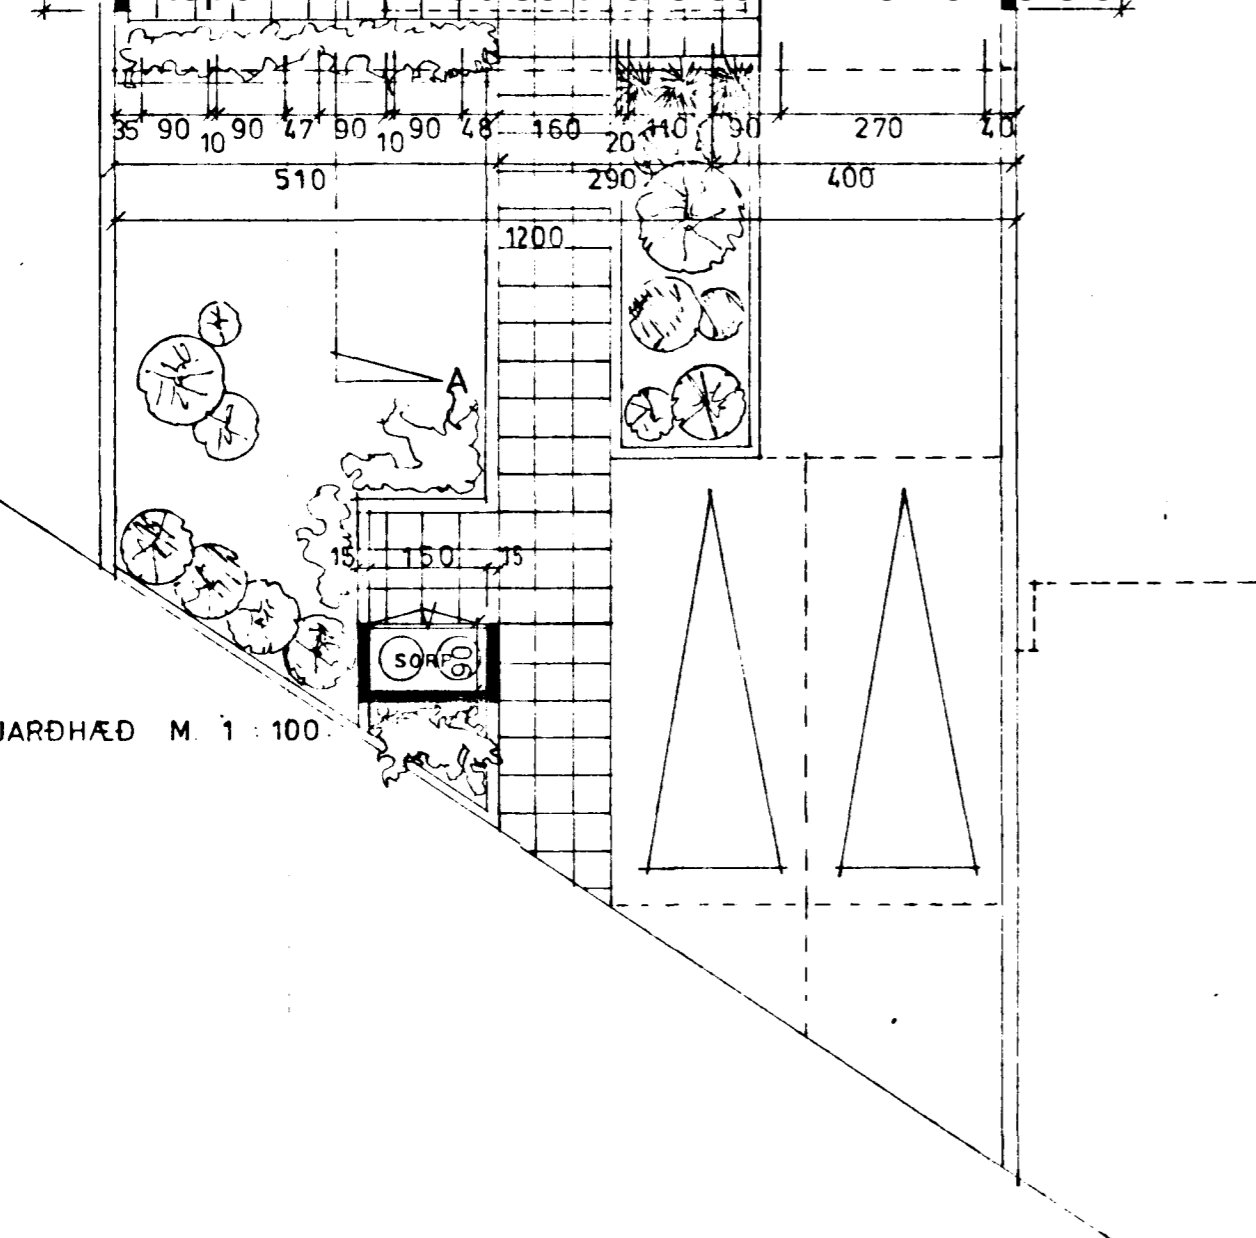


Samþykkt á fundi bygginga-  
nefndar þ. 11/6.1980  
BYGGINGAFULLTRÖNN  
Í HAFNARFIRÐI  
*E. Einarsson*


Ganna skal frá önnu  
eldrið í samráði við  
skilríkisförela

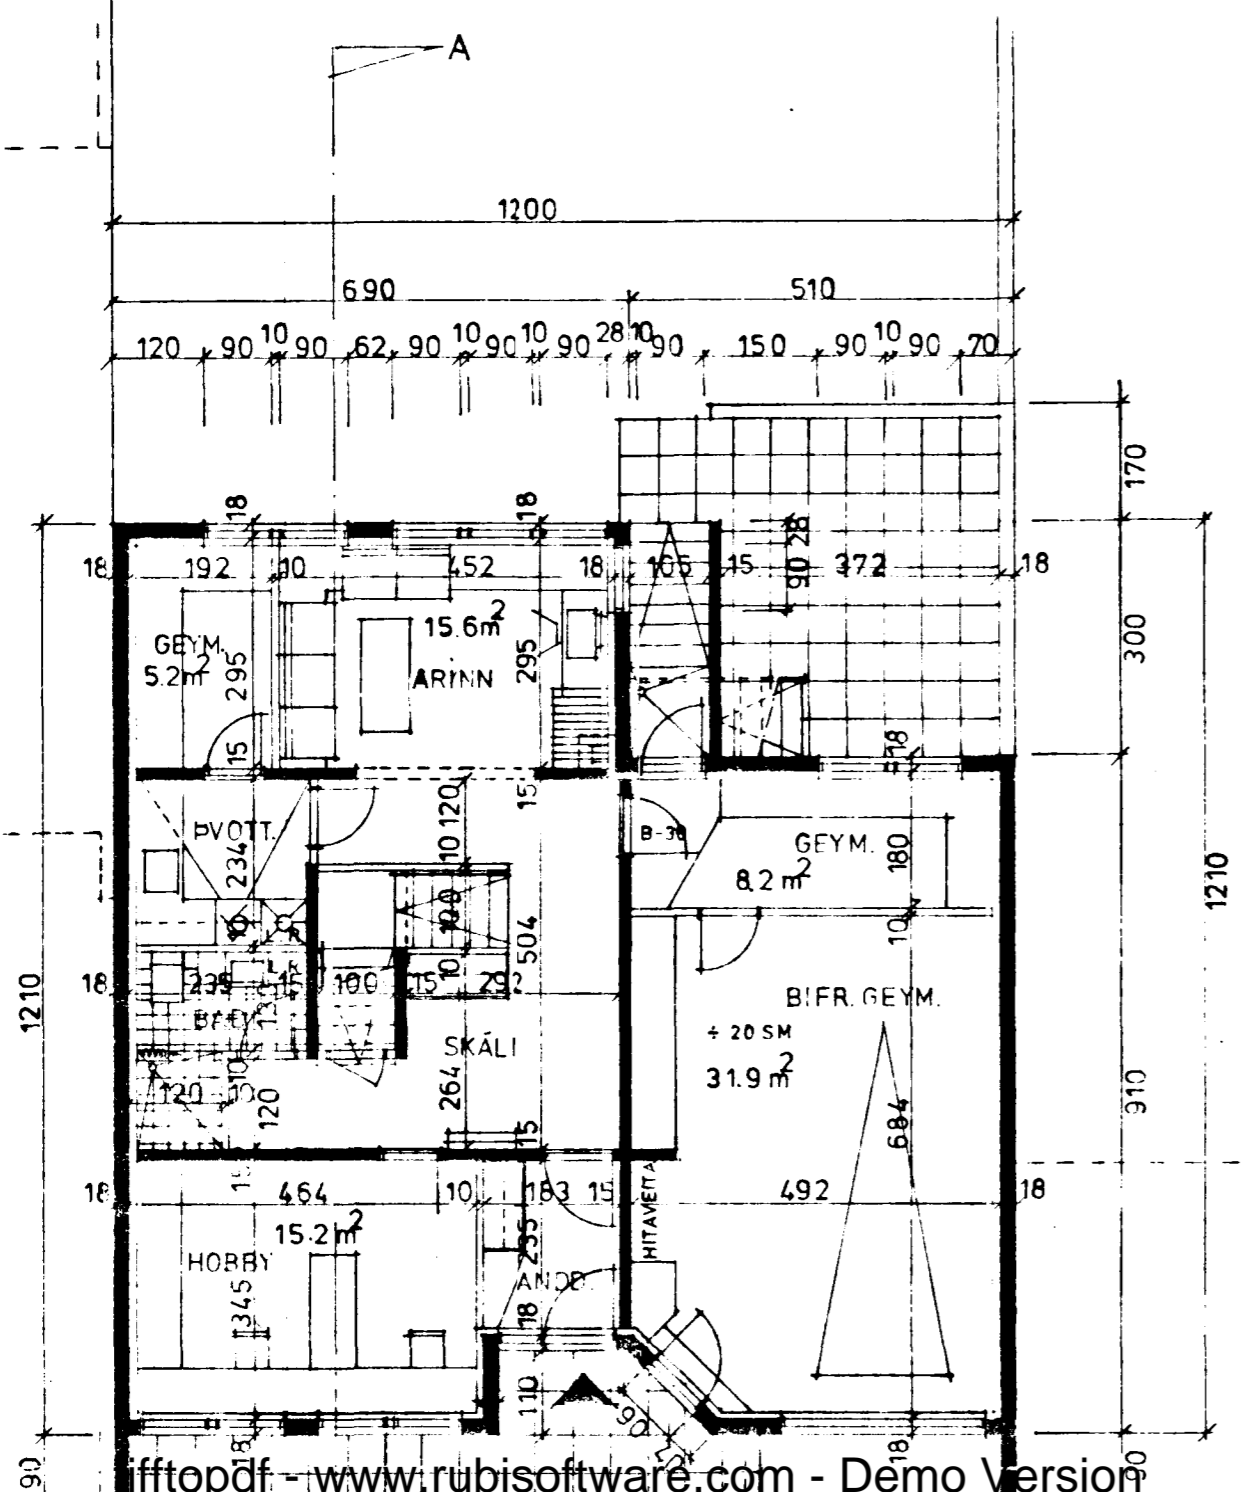

KÖLNUNARTÖLUR SÉU  
SAMKV. ÍSL. ST. 66.

- BRÚTTÓ :
- JARÐHÆÐ : 80.7 m<sup>2</sup>
- ÍBÚÐ : 80.7 m<sup>2</sup>
- BIFRG/GEYM : 46.6 m<sup>2</sup>
- HÆÐ : 134.2 m<sup>2</sup>
- RÚMMÁL : 797.9 m<sup>3</sup>

NETTÓ : 115.6 m<sup>2</sup>

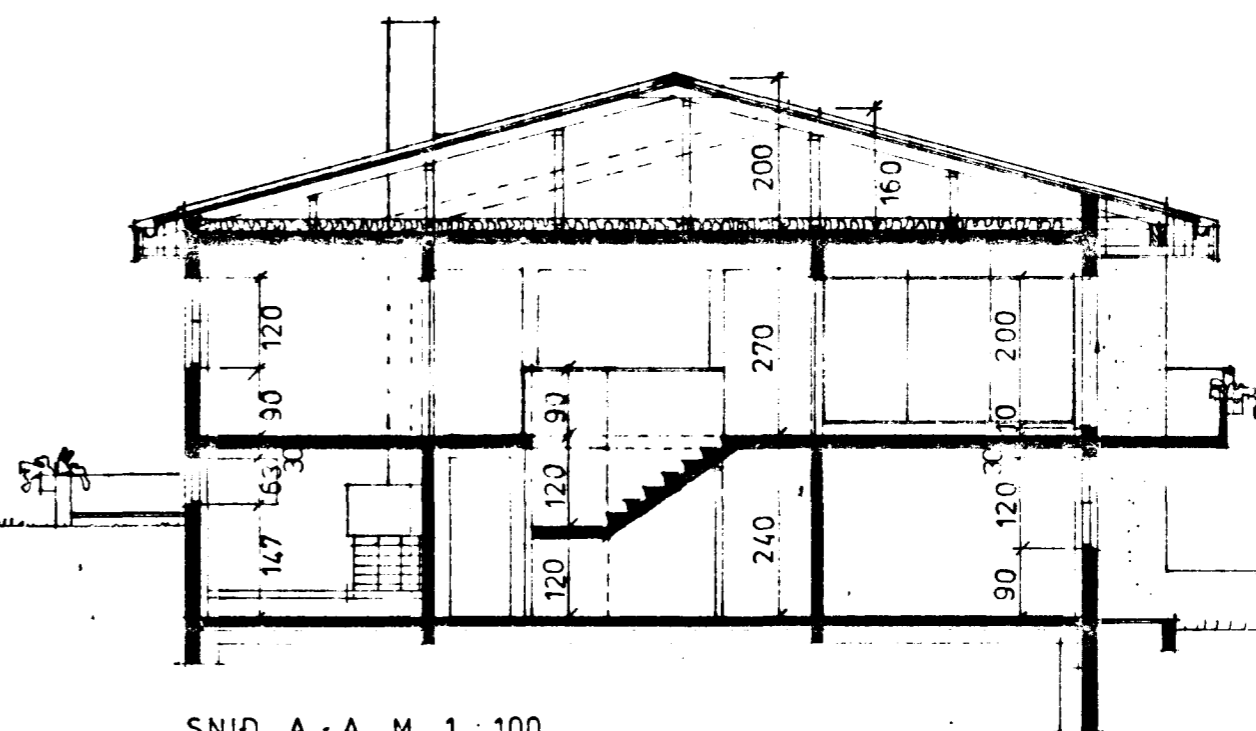

NR 10-12-14

C I.