



Ganga skal frá önnu  
eldstæði í samráði við  
slökkviliðstjóra

Samþykkt á fundi bygginga-  
nefndar þ. 11.6.1980  
BYGGINGAFULLTRÚINN  
Í HAFNARFIRÐI

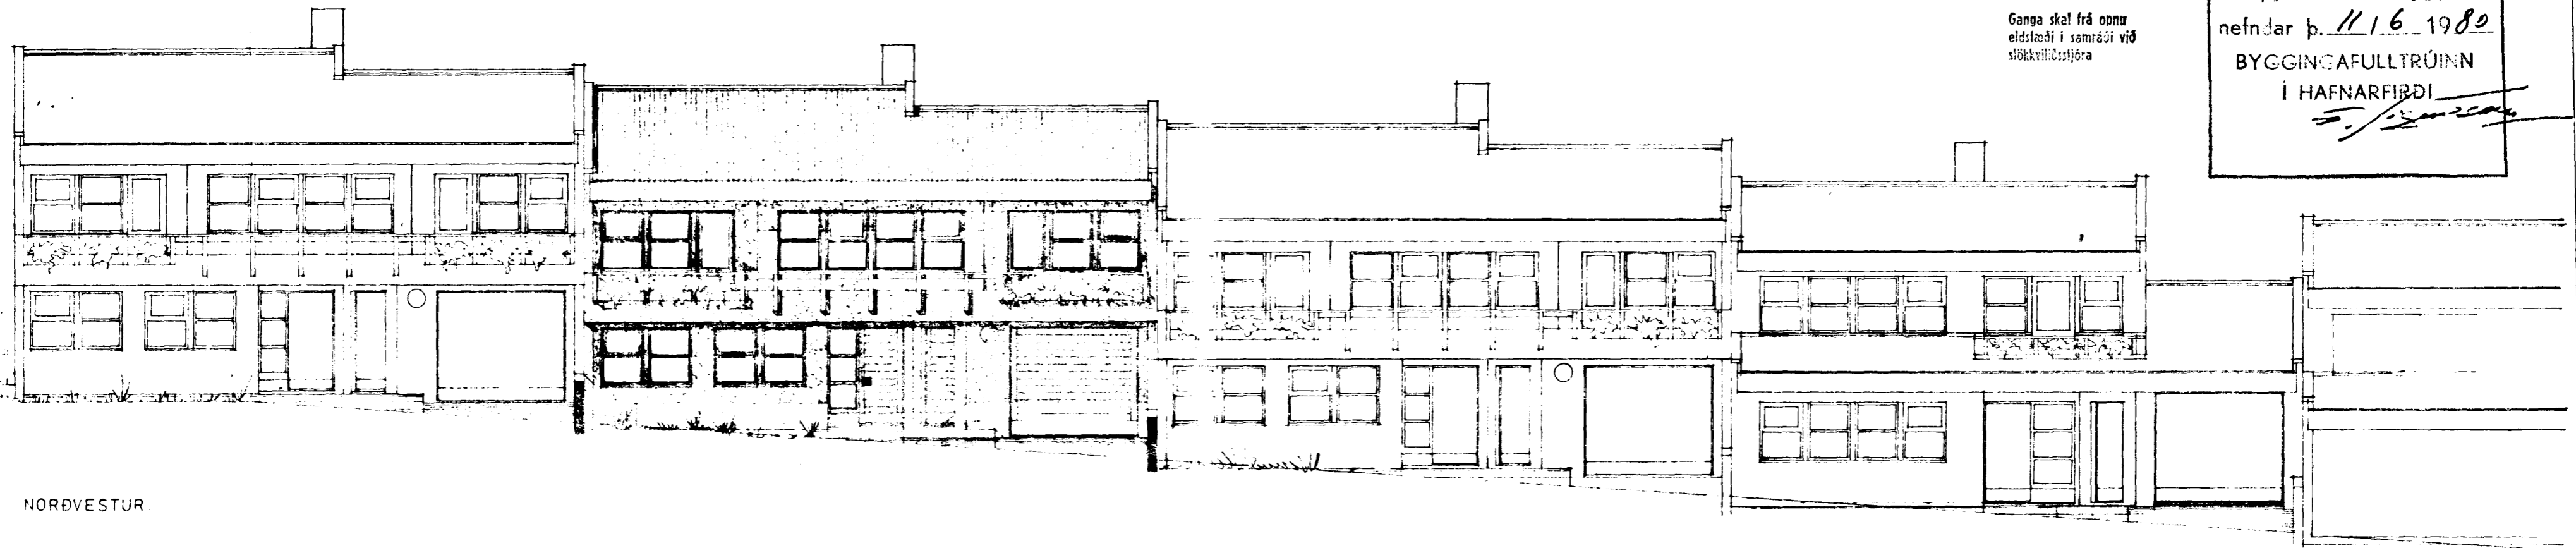


NORÐVESTUR

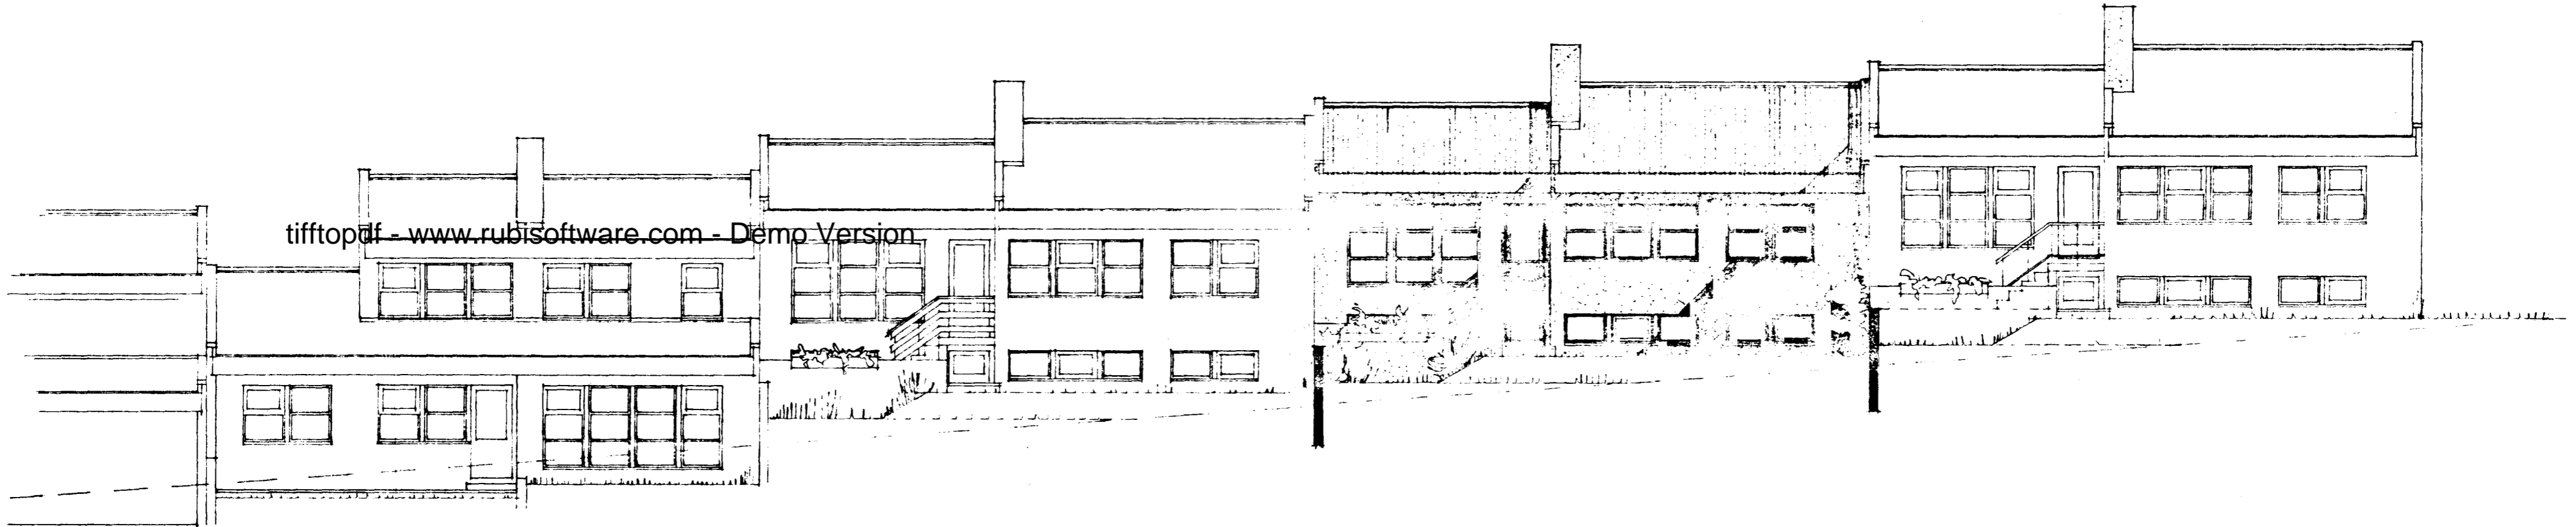

tifftopdf - www.rubissoftware.com - Demo Version

SUÐAUSTUR

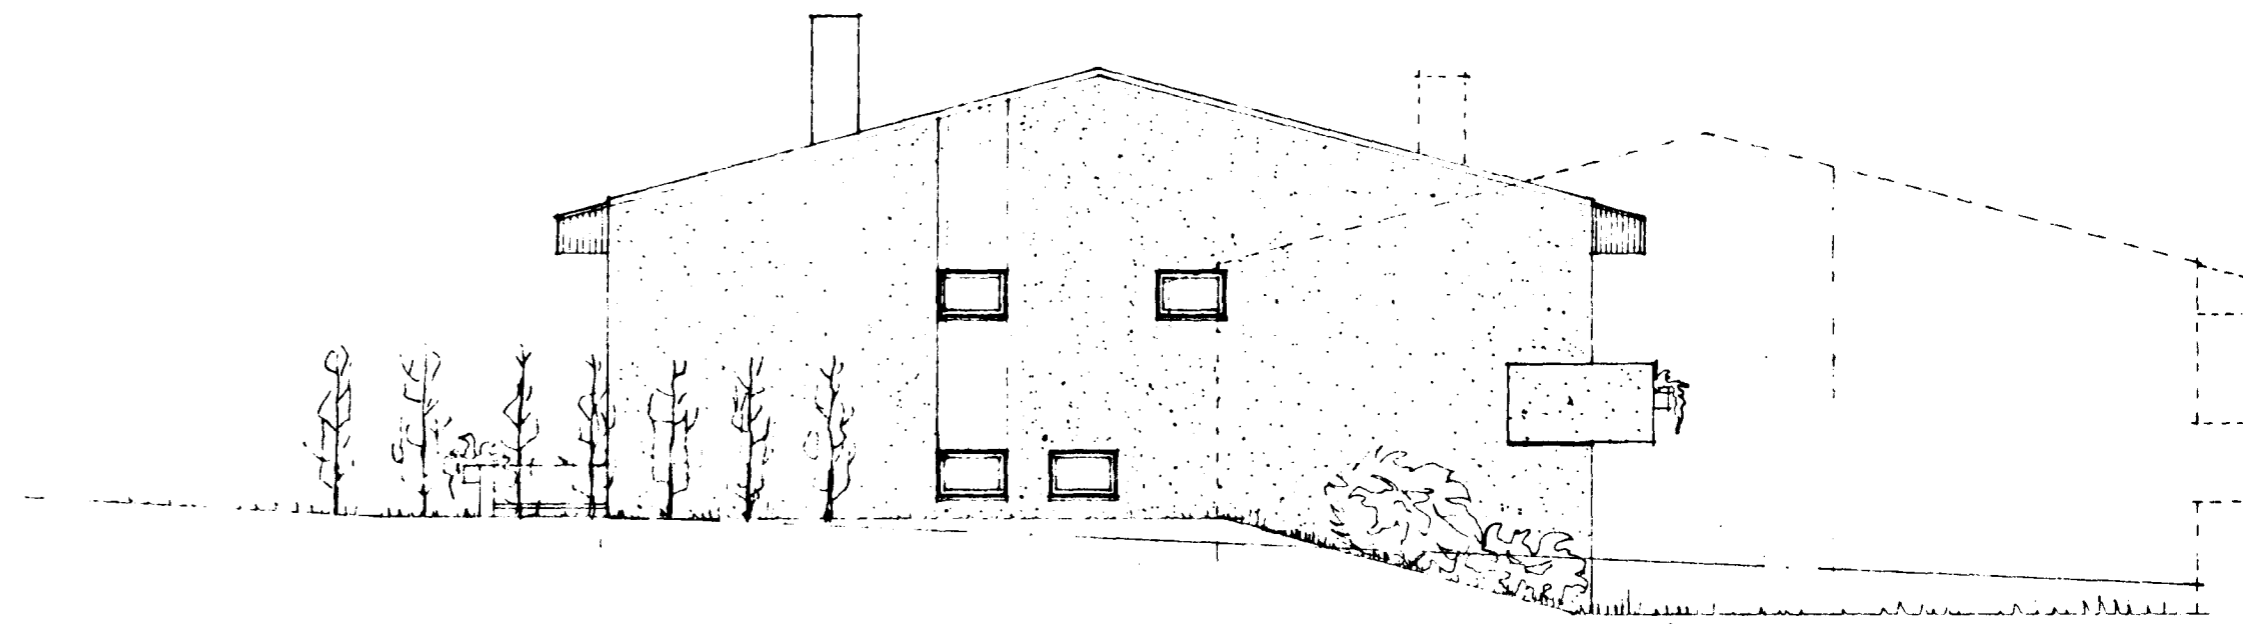

NORÐAUSTUR

10-12-14

C.I.