


Samþykkt á fundi bygginga-
nefndar þ. 11.6.1980
BYGGINGAFULLTRÚIN
Í HAFNARFIRÐI
[Signature]

Ganga skal frá opnu
eldstæði í samráði við
slökkvildisgjafa

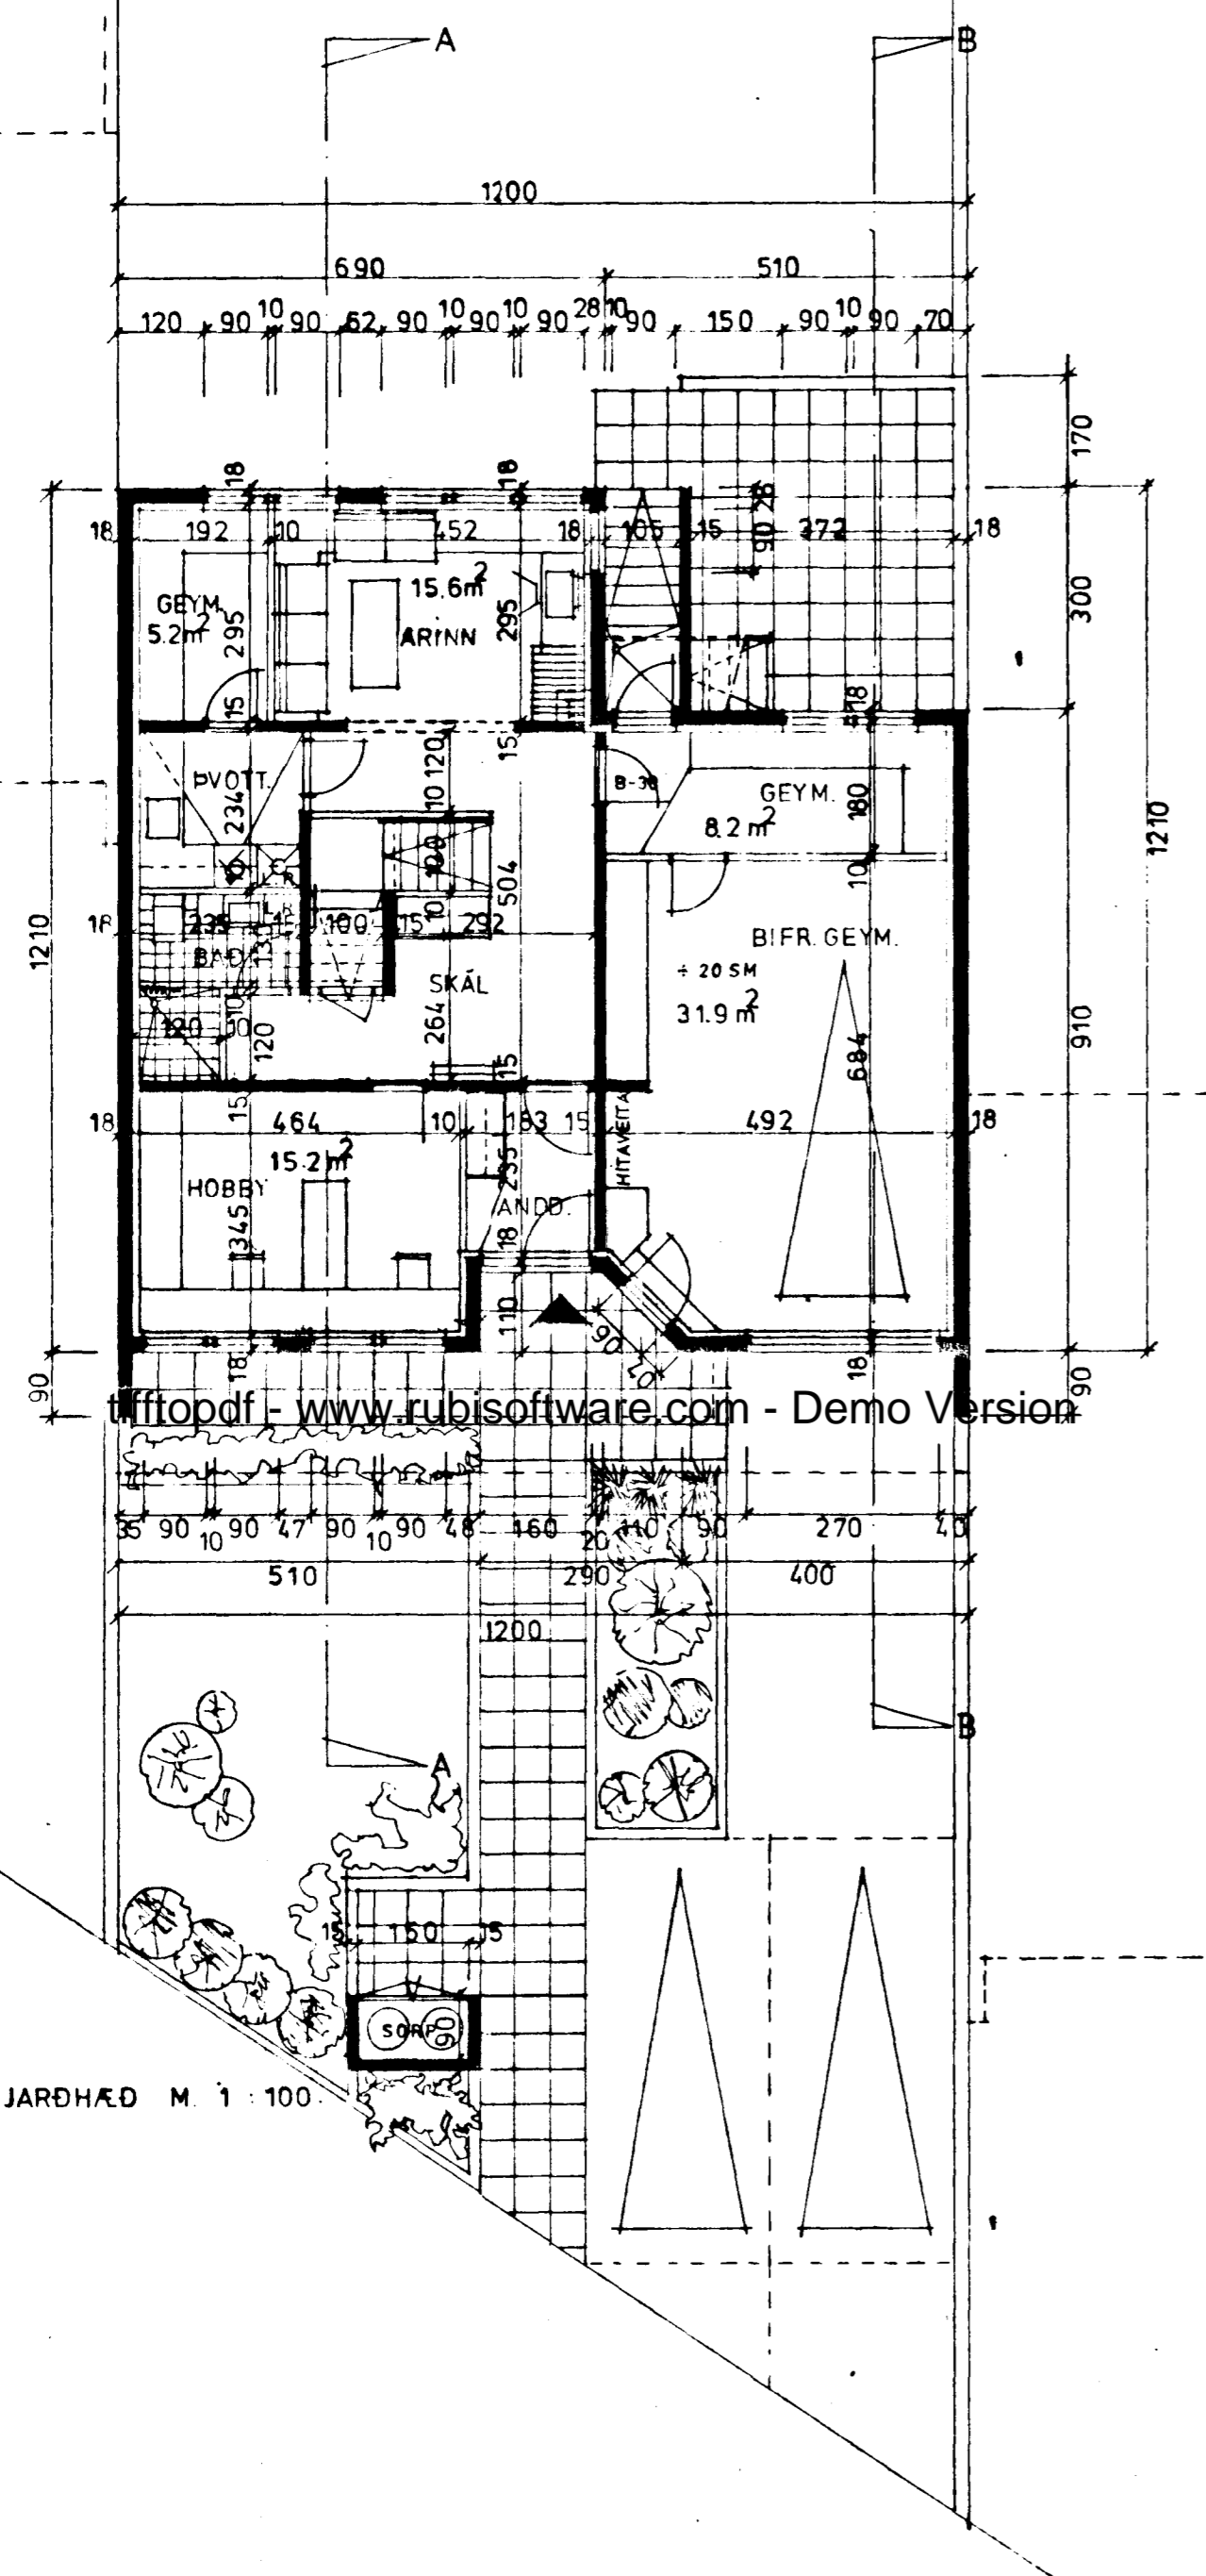


www.pdf - www.rubissoftware.com - Demo Version

JARÐHÆÐ M. 1 : 100.


KÖLNUNARTÖLUR SÉU
SAMKV. ÍSL. ST. 66.

BRÚTTÓ:
JARÐHÆÐ : 80.7 m²
ÍBÚÐ : 80.7 m²
BÍFRG/GEYM : 4.6 m²
HÆÐ : 134.2 m²
RÚMMÁL : 797.9 m³

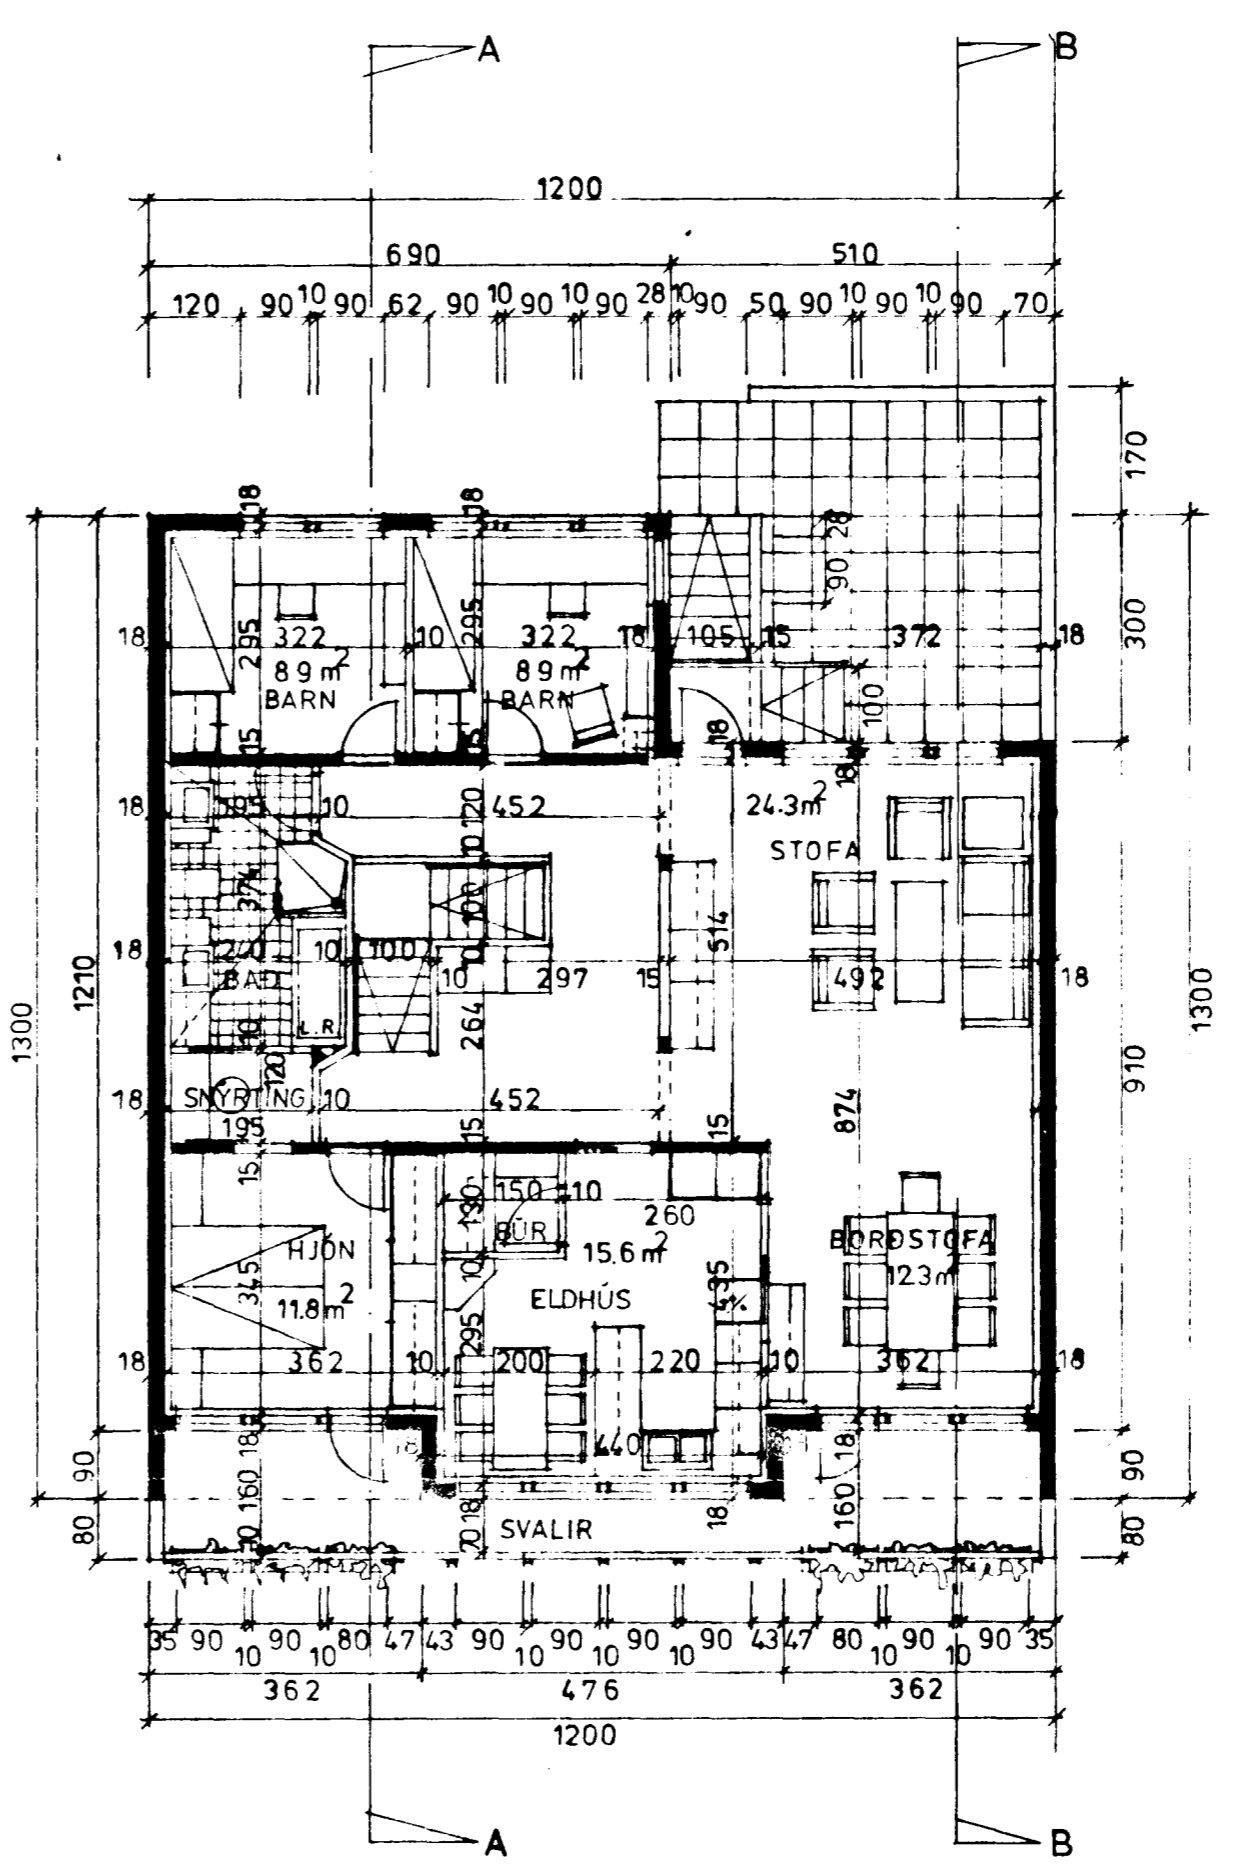


HÆÐ M. 1 : 100.

NETTÓ : 115.6 m²

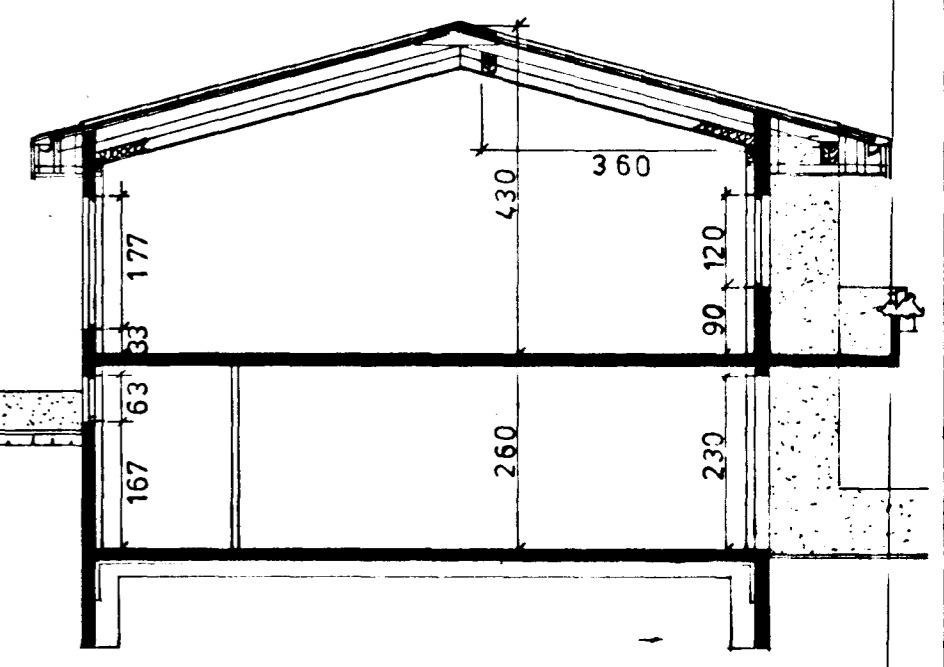

SNID B-B M. 1 : 100.

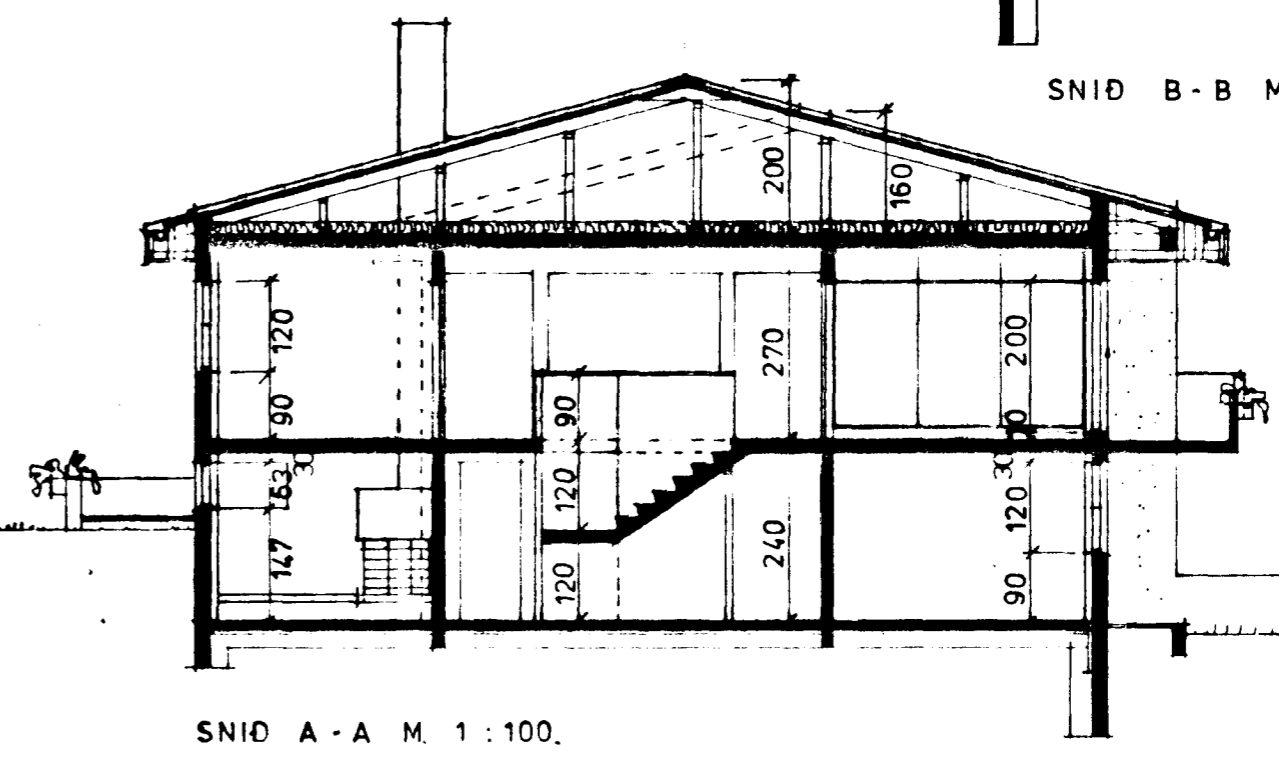

SNID A-A M. 1 : 100.