

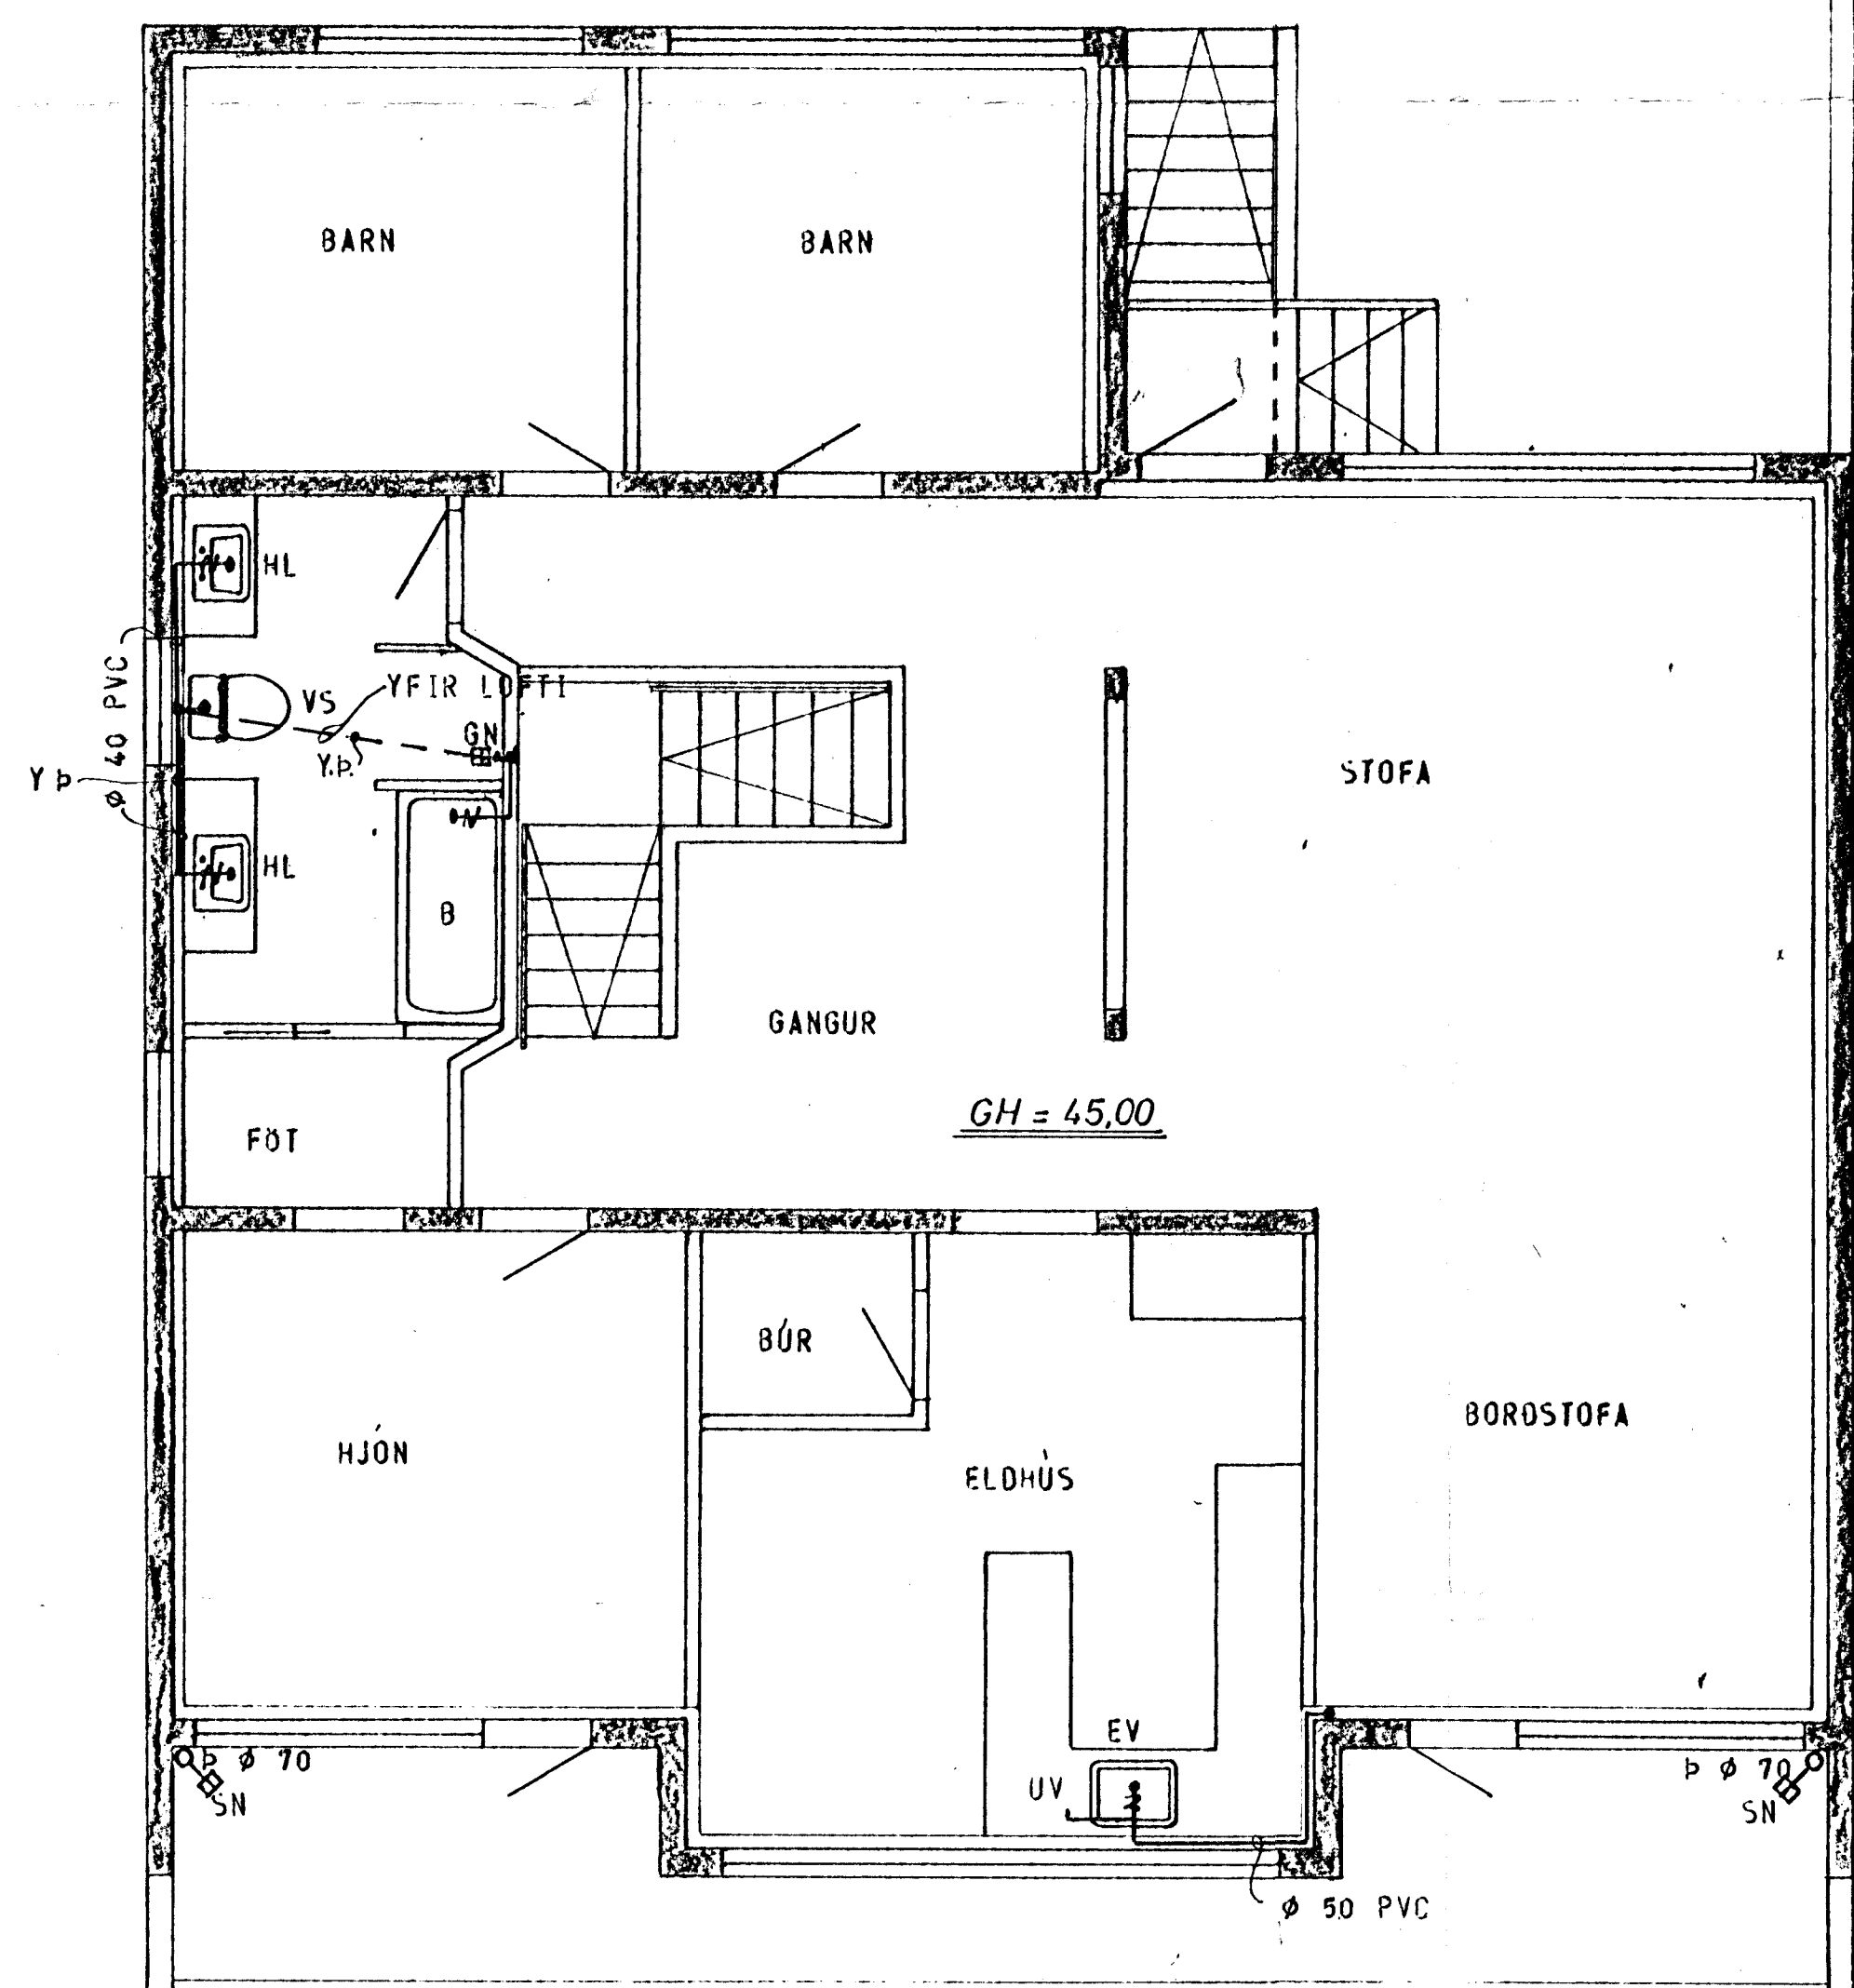



GRUNNMYND - JARÐHÆÐ 1:50

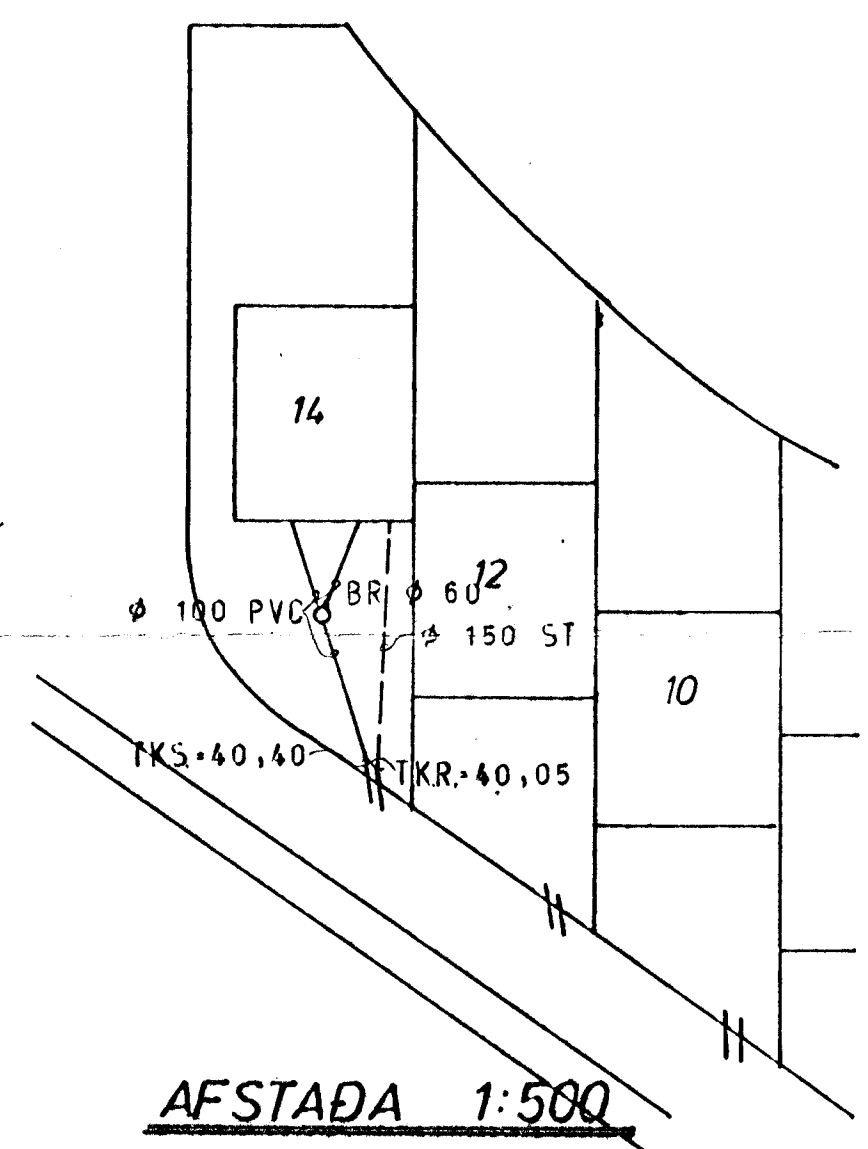

GRUNNMYND - HÆÐAR 1:50

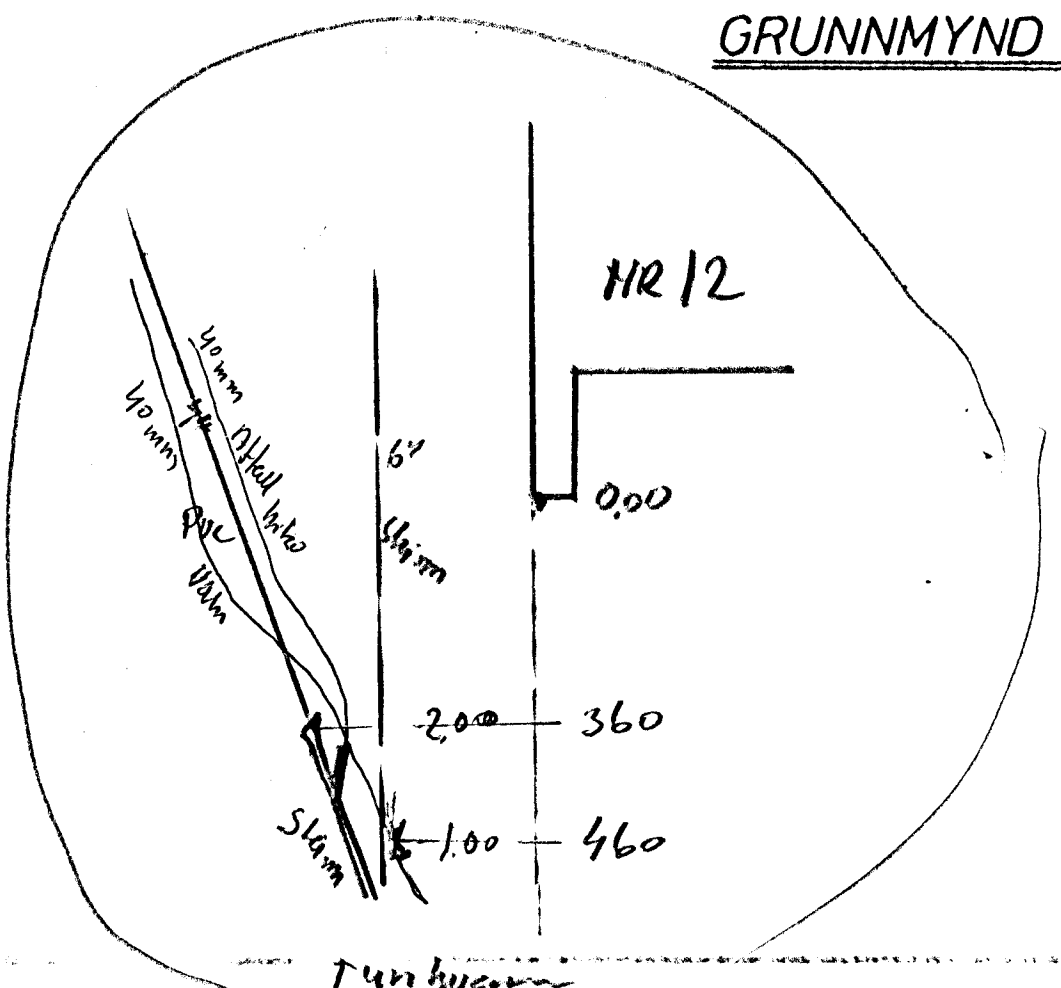


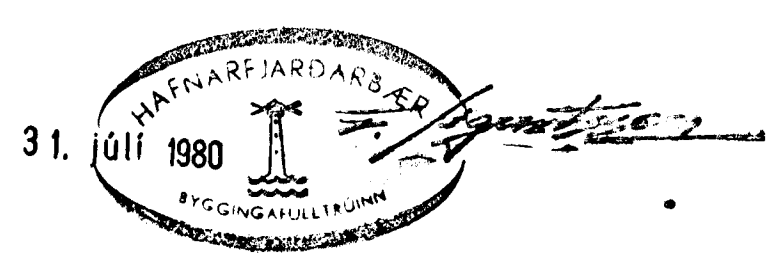

STAÐSETNINGAR FRÆRENNSLISTAKJA SÉ SAMKVAMT TEIKNINGU ARKITEKTS.

SKÝRINGAR SJÁ TEIKN. NR. 20.

HÚS C I

TÚNHVAMMUR 14	MELIKVARDI 1:500 1:50	VERK 800 1	TEIKN NR 21
FRÆRENNSLISLÖGN - GRUNNMYND	Hannað Teiðnað 87	Vitarf.ð Samp 87	DAÐS JÚNÍ 80
JÓHANN GUNNAR BERGPÓRSSON VERRER MFI	STJÓRNUNGSSTJÓRN HAFNARFÖRÐI SÍMI 53115	DIETI YTT	