


NORÐVESTUR

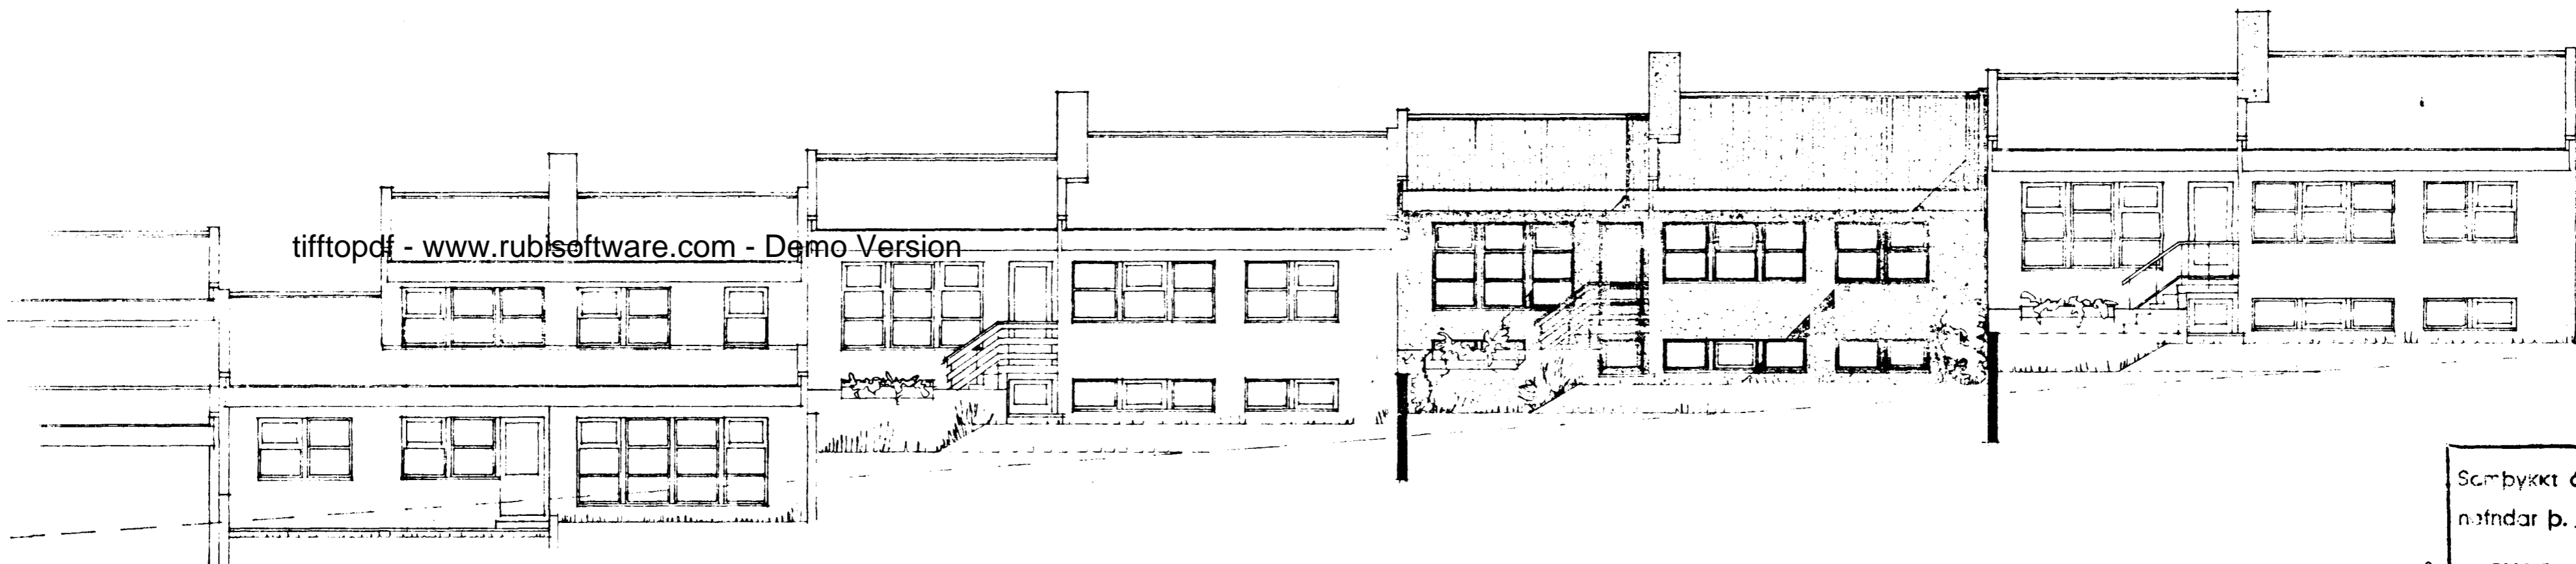


tifftopdf - www.rubissoftware.com - Demo Version

SUÐAUSTUR

Samþykkt á fundi bygginga-
nafndar þ. 11/6 1980
f.h. BYGGINGAFULLTRÚINN
I HAFNARFIRÐI
A. Thoroddsen.

Gagna skal frá önnu
eldstjórn i samráði við
slökkviliðsstjóra

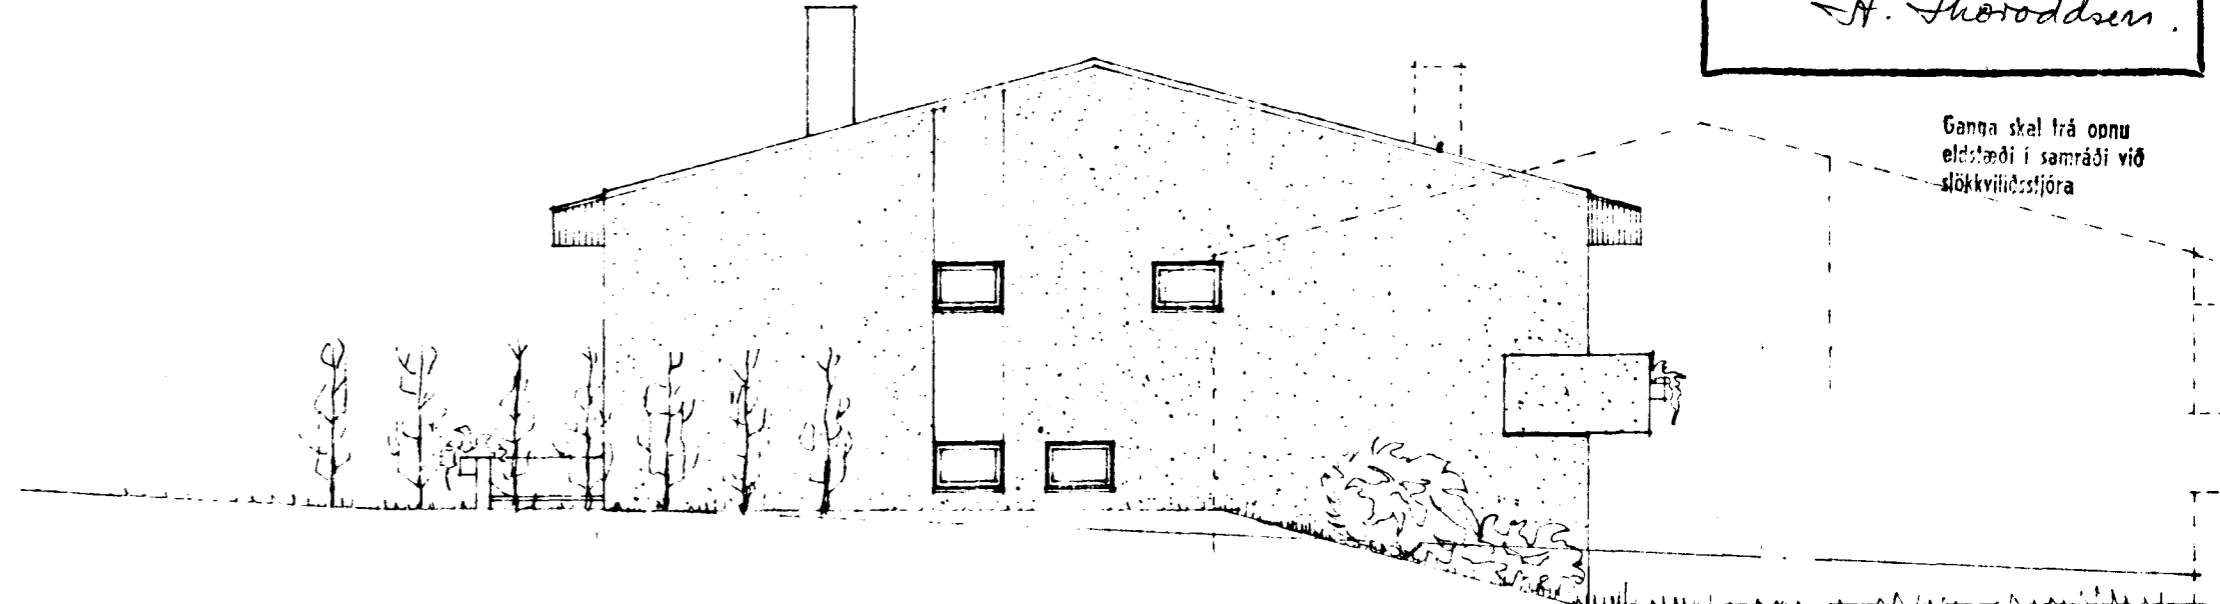

NORÐAUSTUR

C I.