



Samþykkt á fundi bygginga-
 nefndar p. 11. 6. 1980
 J. h. BYGGINGAFULLTRUINN
 I HAFNARFIRÐI
 A. Thoroddsen

Ganga skal frá opnu
 eldstofu í samráði við
 stjórnvöldin

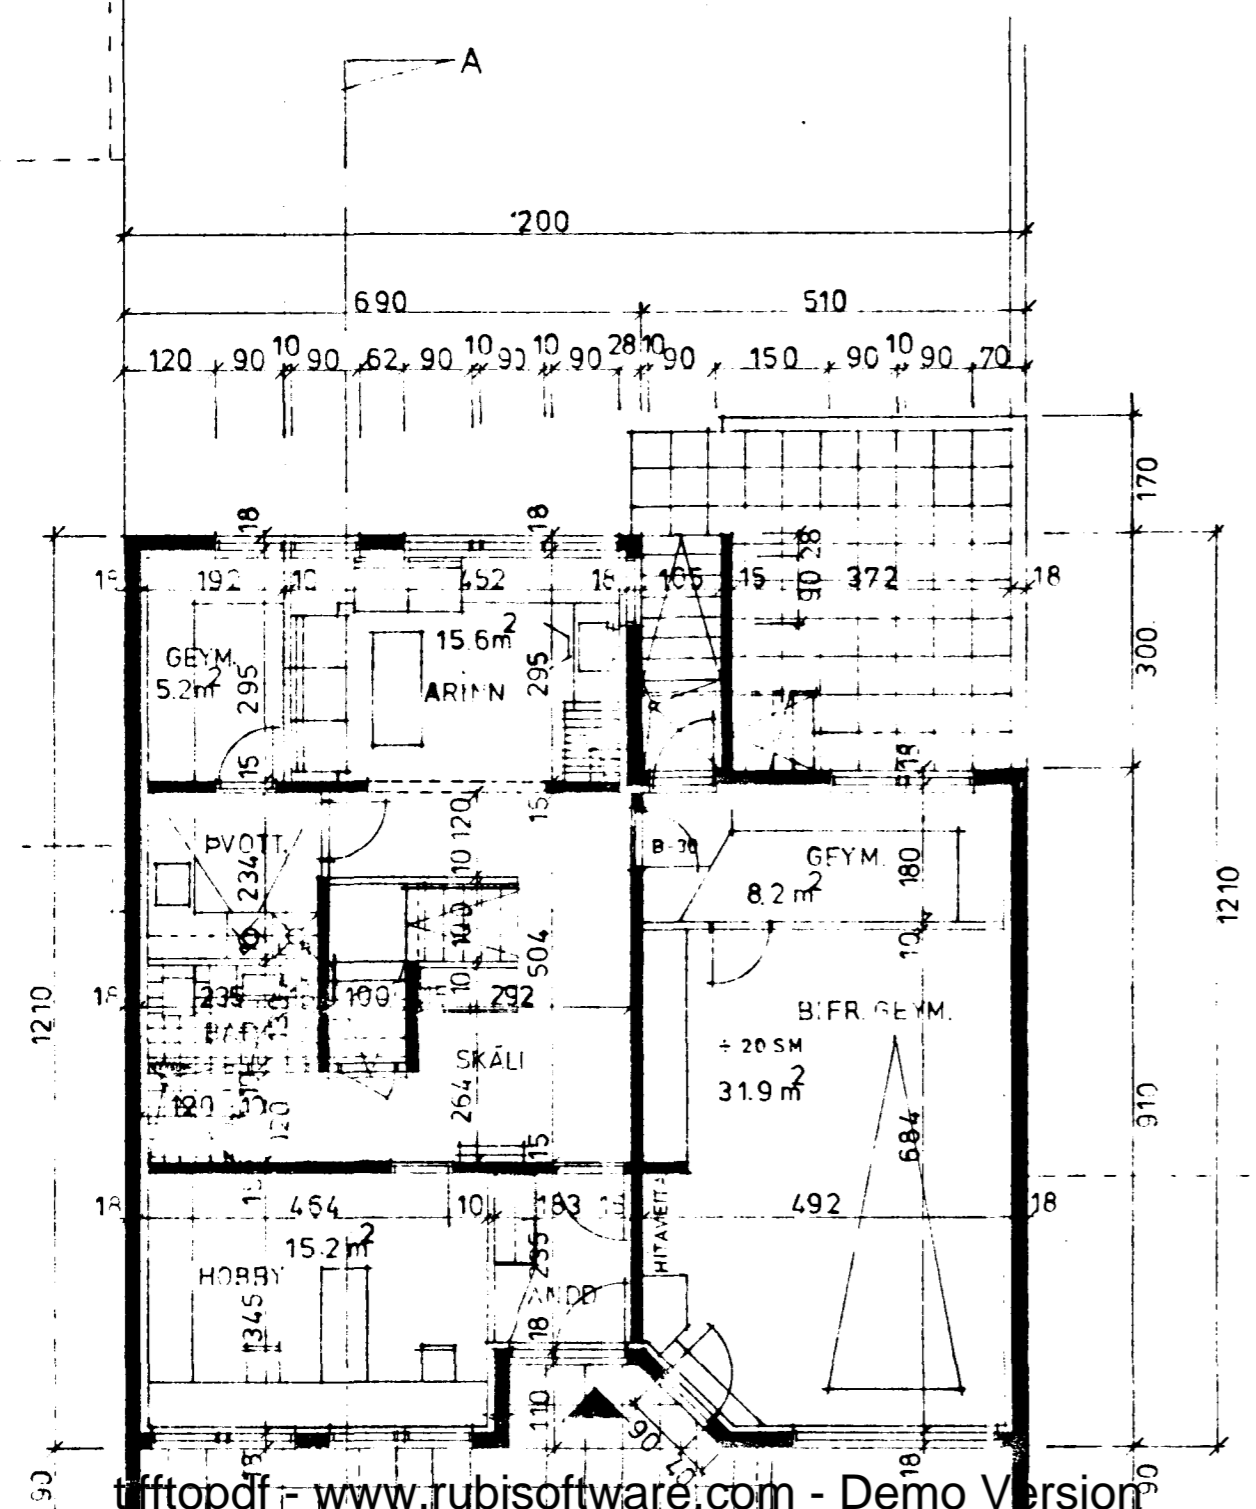


tiffopdf - www.rubissoftware.com - Demo Version

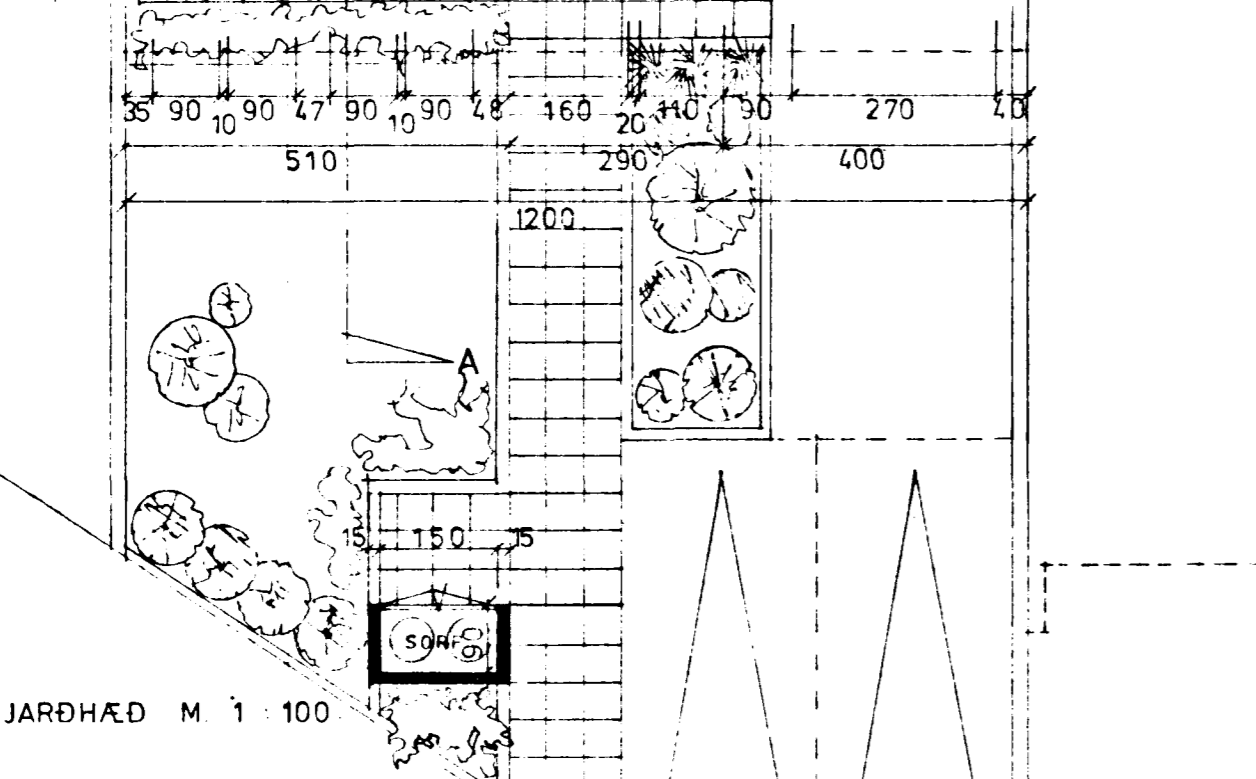


KÓLNUNARTÖLUR SÉU
 SAMKV. ÍSL. ST. 66.

BRÚTTÓ:
 JARÐHÆÐ : 80.7 m²
 ÍBÚÐ : 46.6 m²
 HÆÐ : 134.2 m²
 RÚMMÁL : 797.9 m

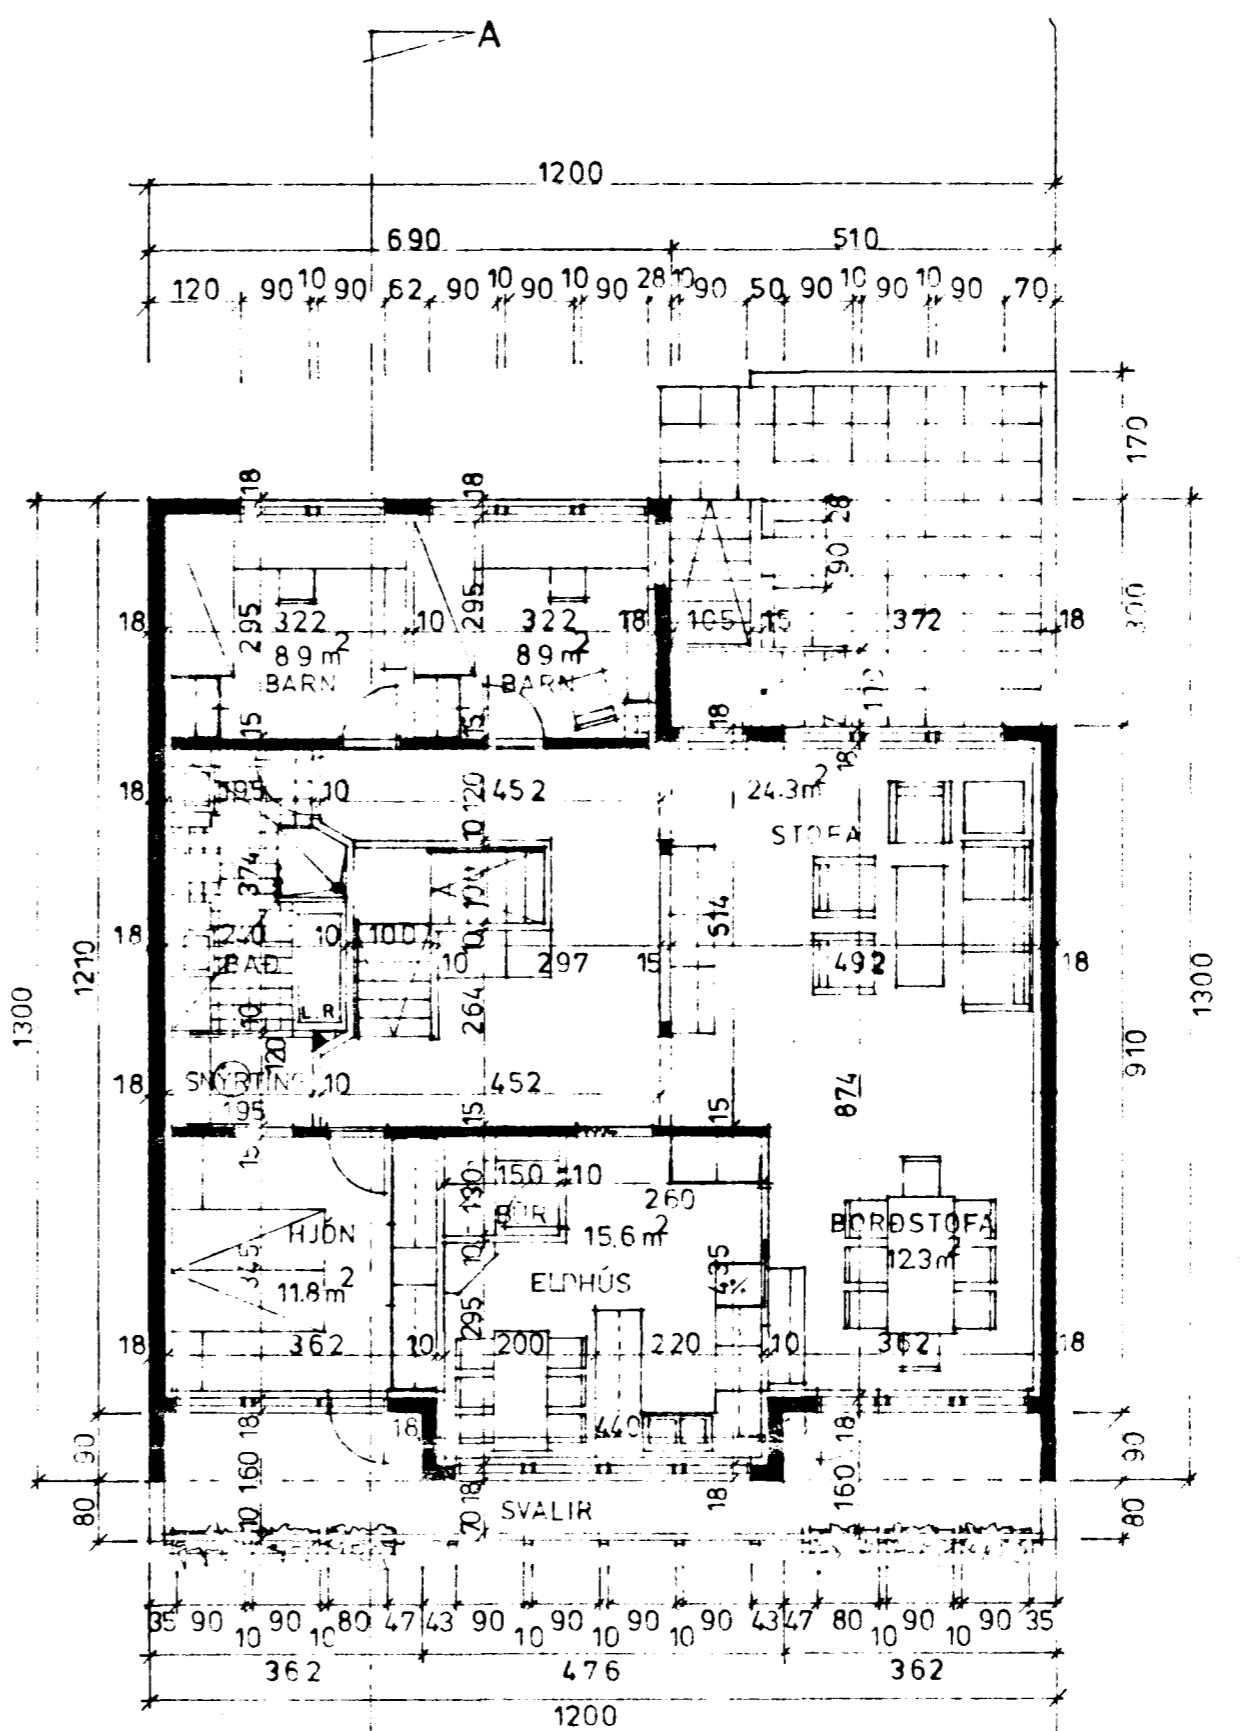

HÆÐ M. 1:100.

NETTÓ : 115.6 m²

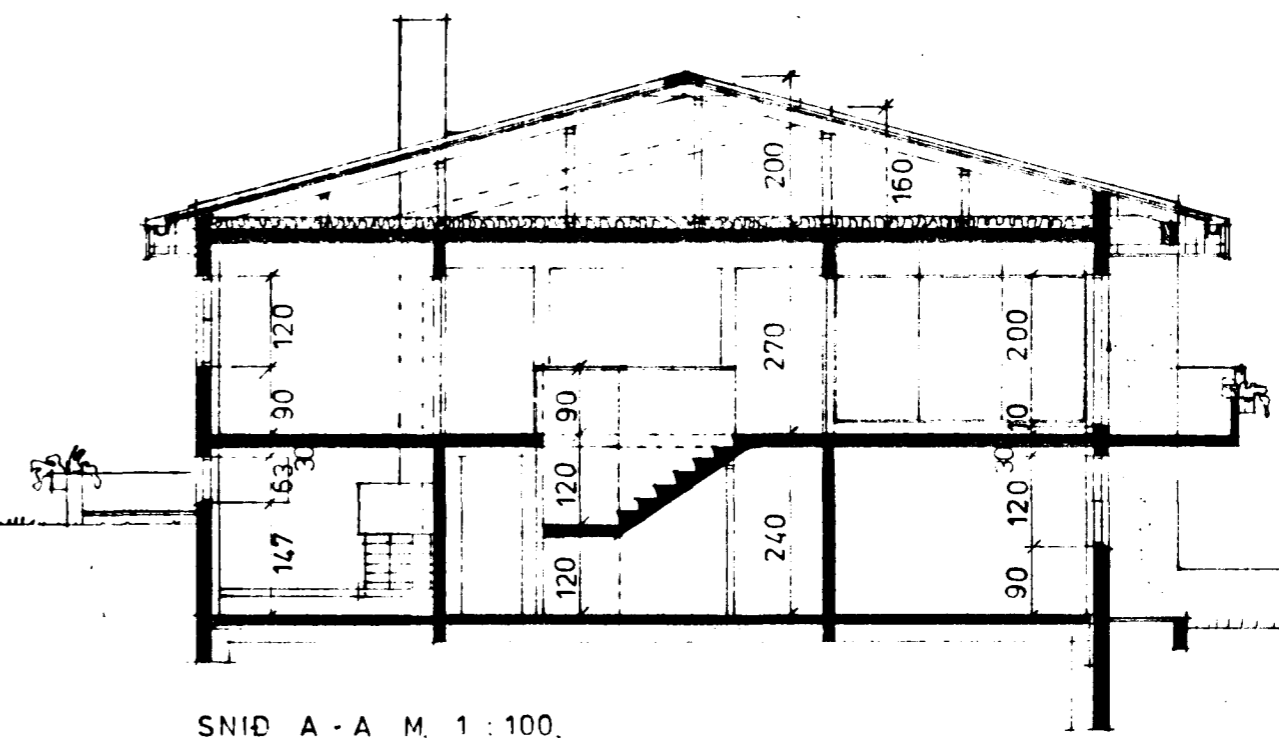

SNID A-A M. 1:100.

C I.