



Samþykkt á fundi bygginga-
nefndar þ. 21. 8. 1980
BYGGINGAUFULLTRÚINN
Í HAFNARFIRÐI


Ganga skal frá önnu
eldstæði í samráði við
slökkviliðsliora

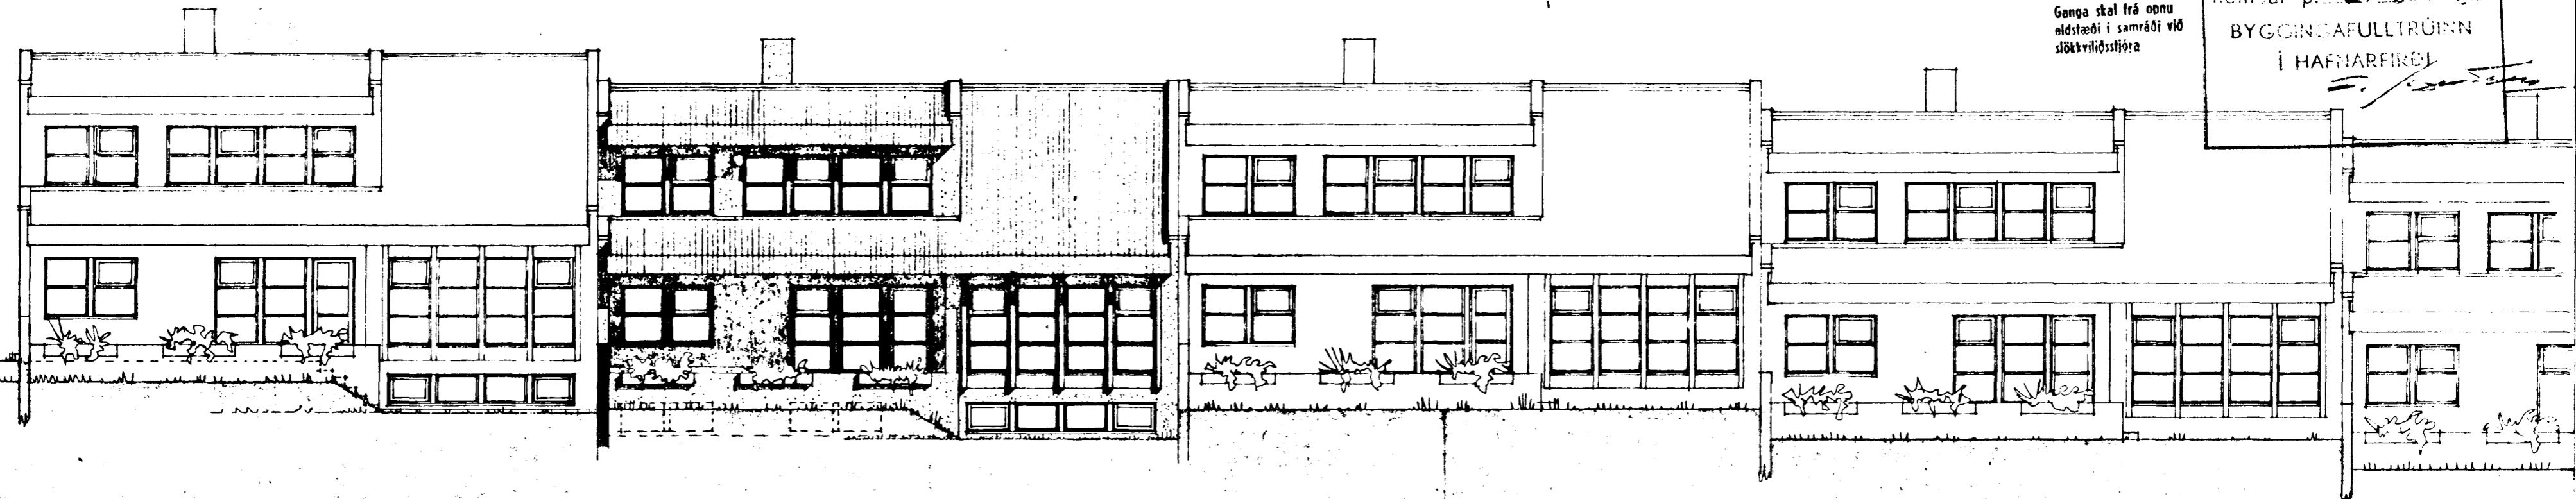


NORÐVESTUR

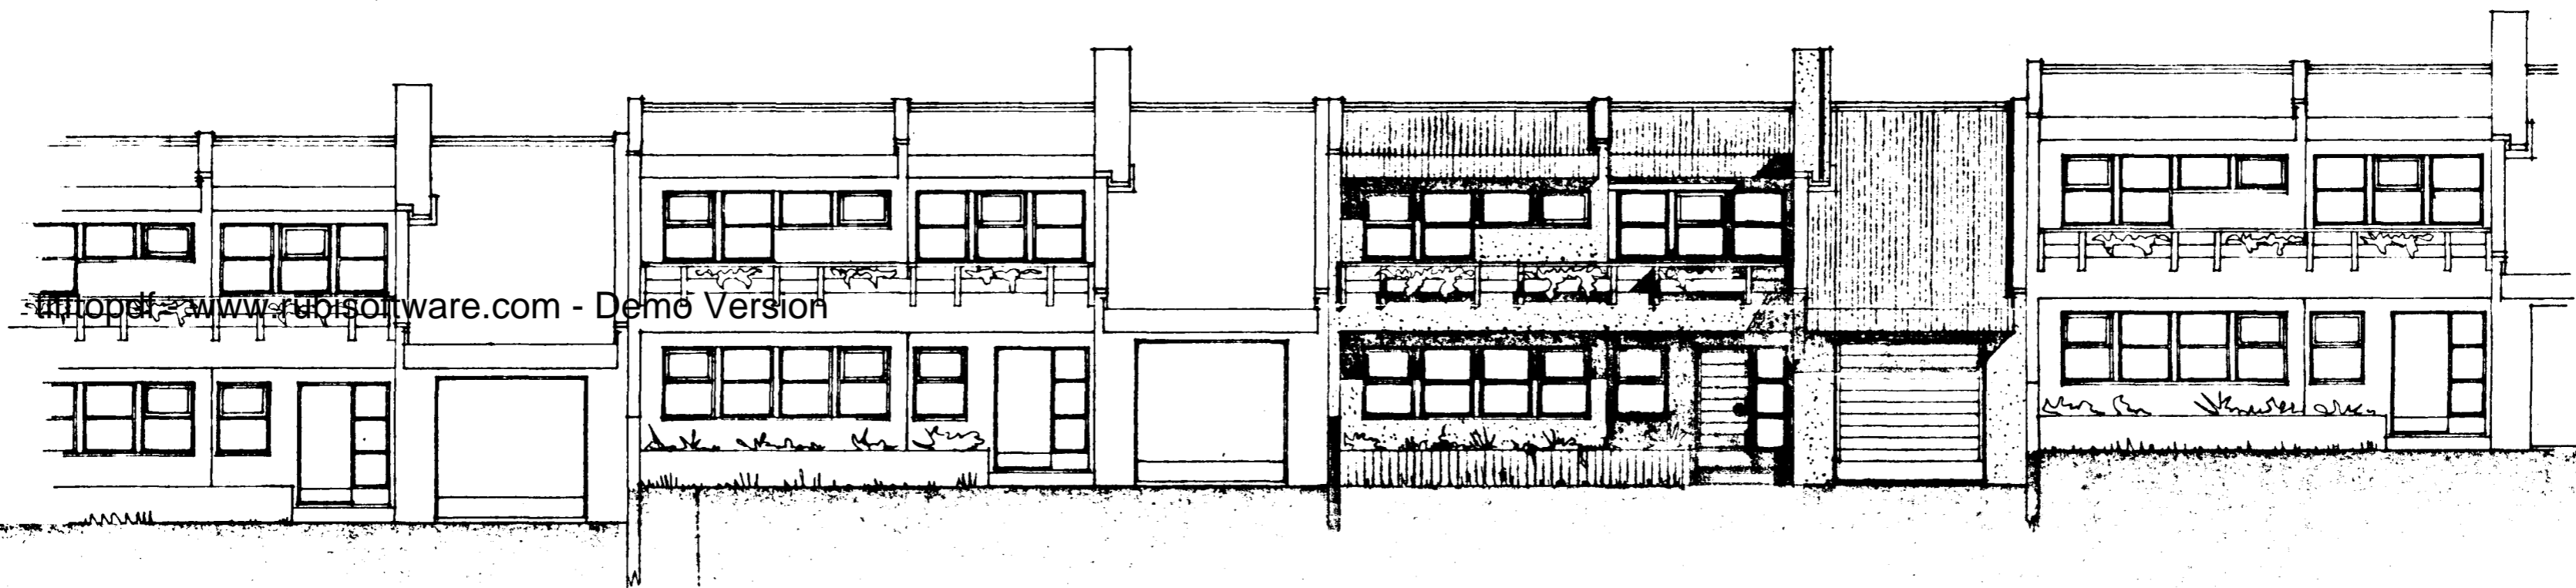

SUÐAUSTUR

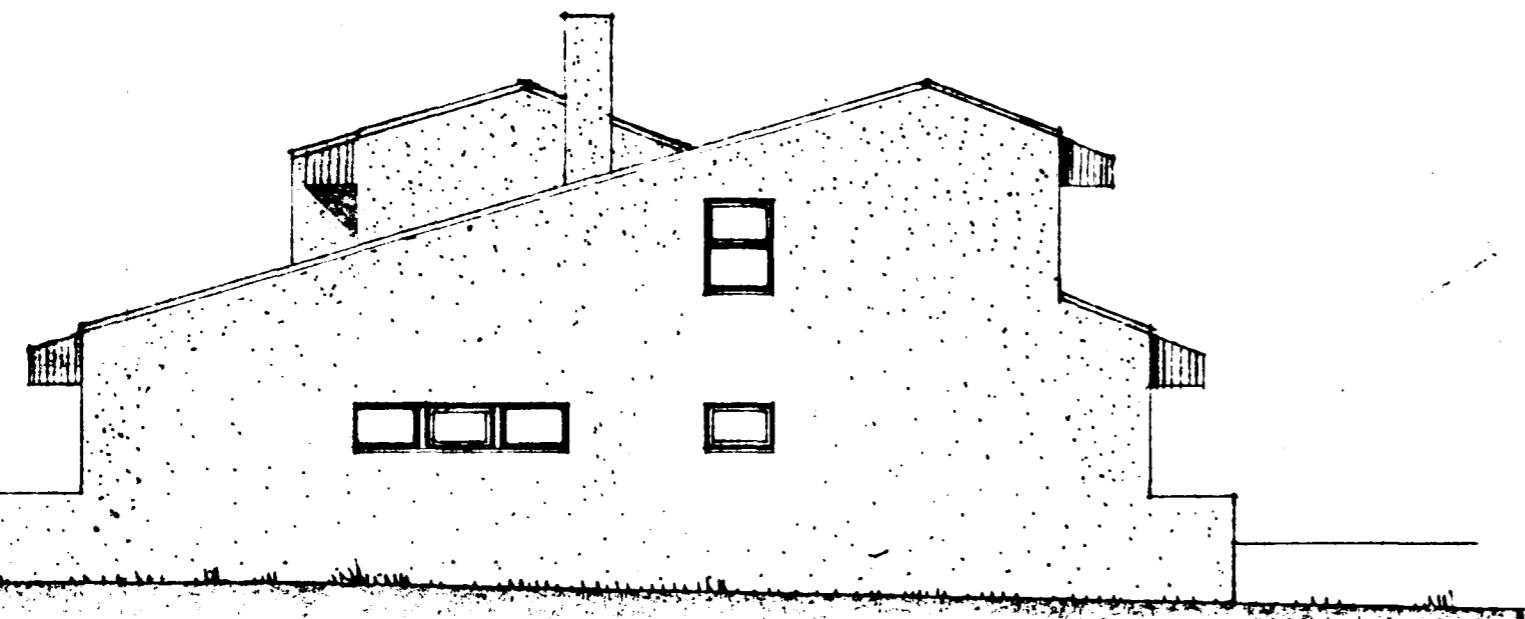

NORÐAUSTUR

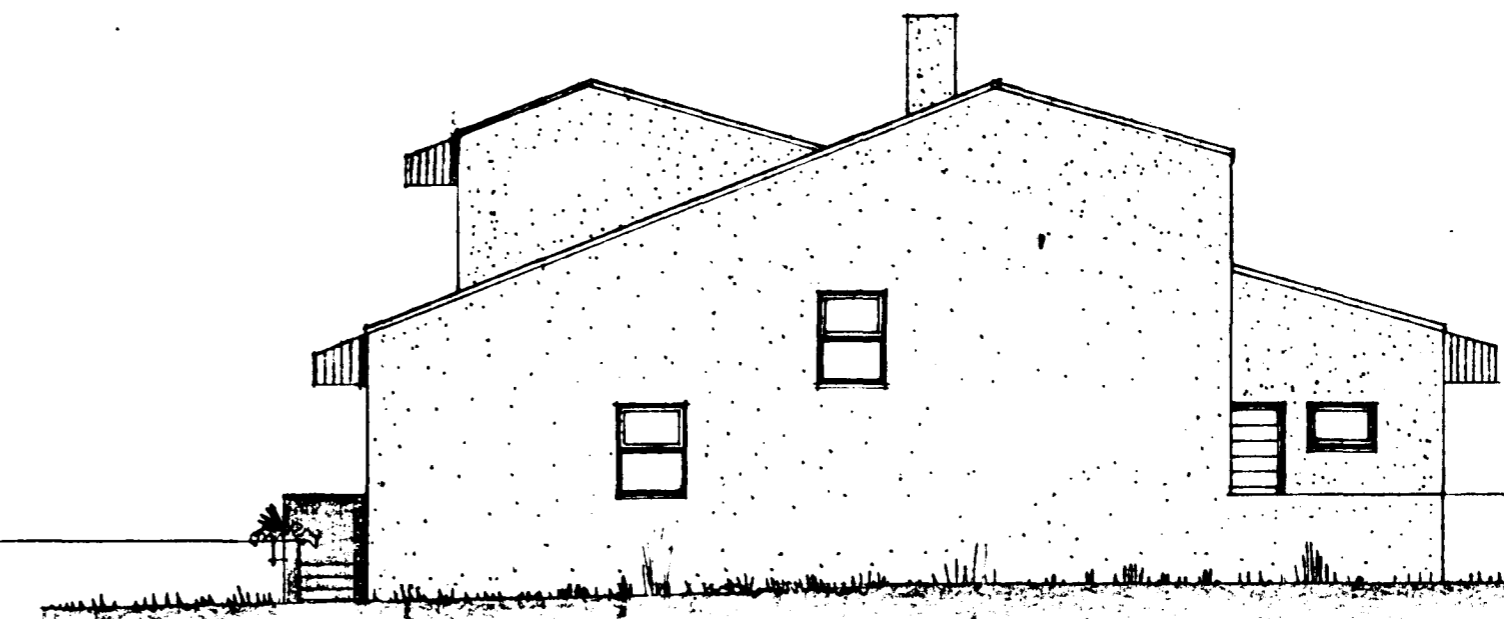

SUÐVESTUR

13
15

Óli Þórðarson