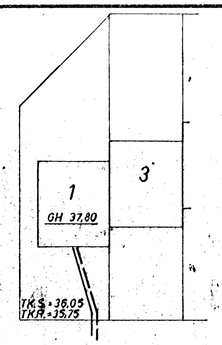

AFSTAÐA 1:500

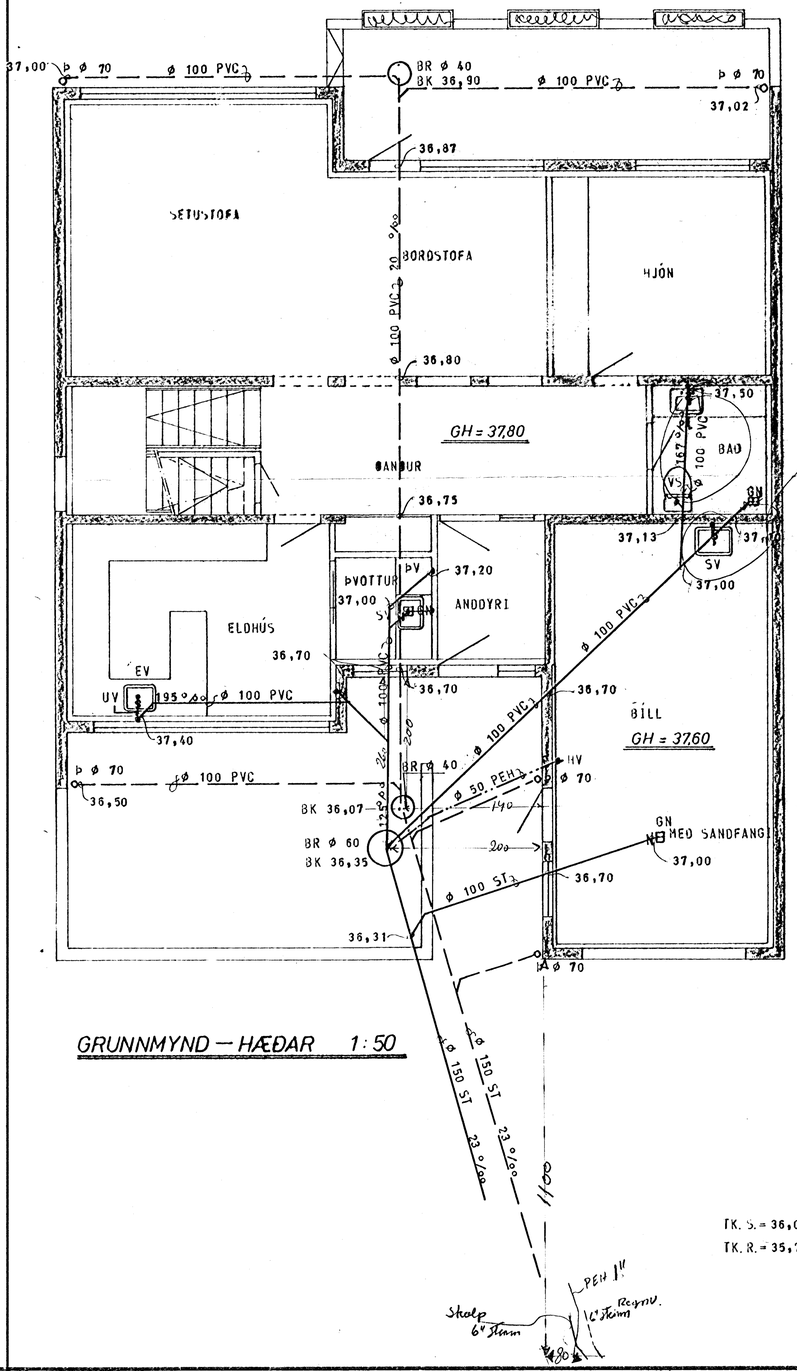

GRUNNMYND — HÆÐAR 1:50

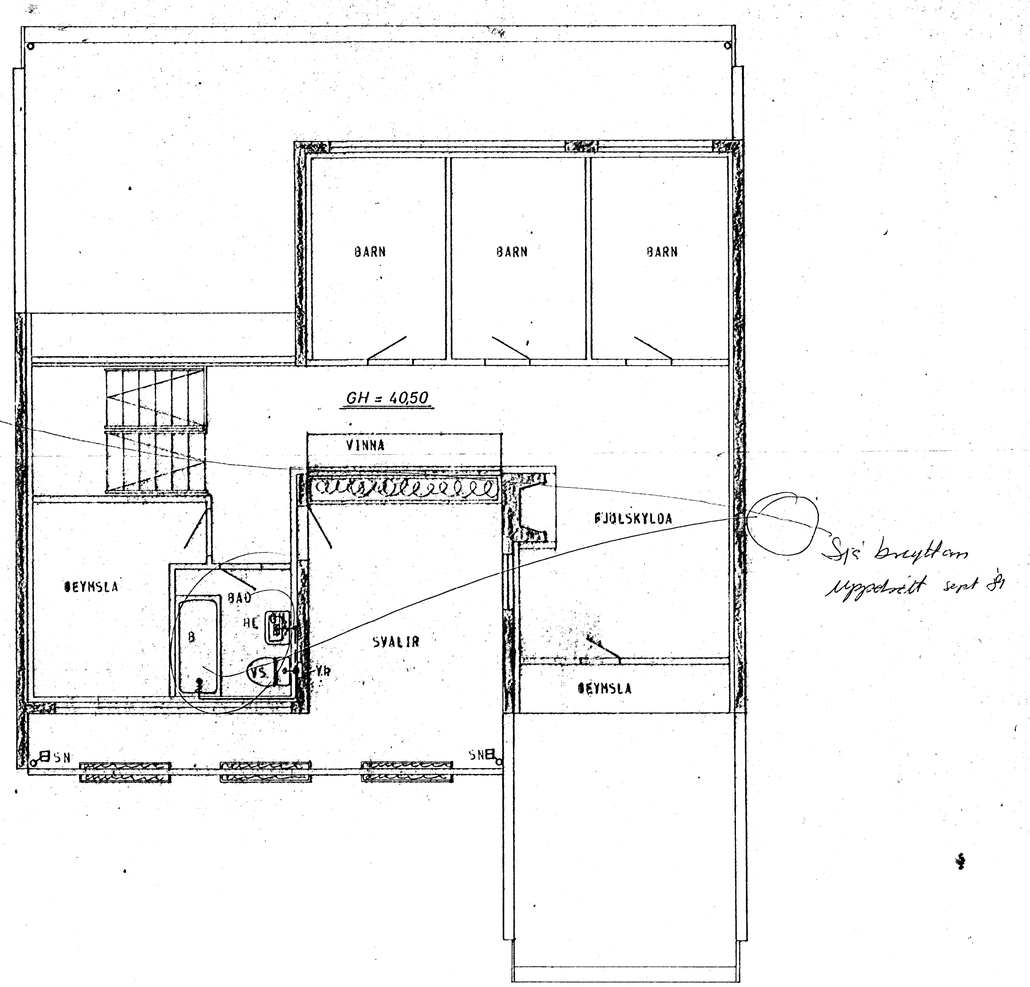

GRUNNMYND — RIS 1:50

STAÐSETNING FRÁRENNSLISTÆKJA SÉ SAMKVÆMT TEIKNINGU ARKITEKTS.

11. ág. 1980 HAFNARFJARÐARBÆR BYGGINGAFULLTRÚINN

SKÝRINGAR SJÁ TEIKN. NR. 2.0. HÚS D

TÚNHVAMMUR 1	MÆLIKVARÐI 1:50	VERK 8001	TEIKN NR 2.1.
FRÁRENNSLISLÖGN — GRUNNMYND	Hannað: BJ Teiknað: BJ	Yfirfarið: Samb:	DAGS MAÍ '80
JÓHANN GUNNAR BERGÞÓRSSON VERKFR MVFÍ STRANDGÖTU 11 — HAFNARFIRÐI — SÍMI 53315	BREYTT 1/8 '80		