


Samþykkt á fundi bygginga-  
nefndar þ. 20/2 1980  
BYGGINGAUFULLTÖNN  
Í HAFNARFIRÐI


Ganga skal frá önnu  
eldstæði í samráði við  
slökkviliðstjóra

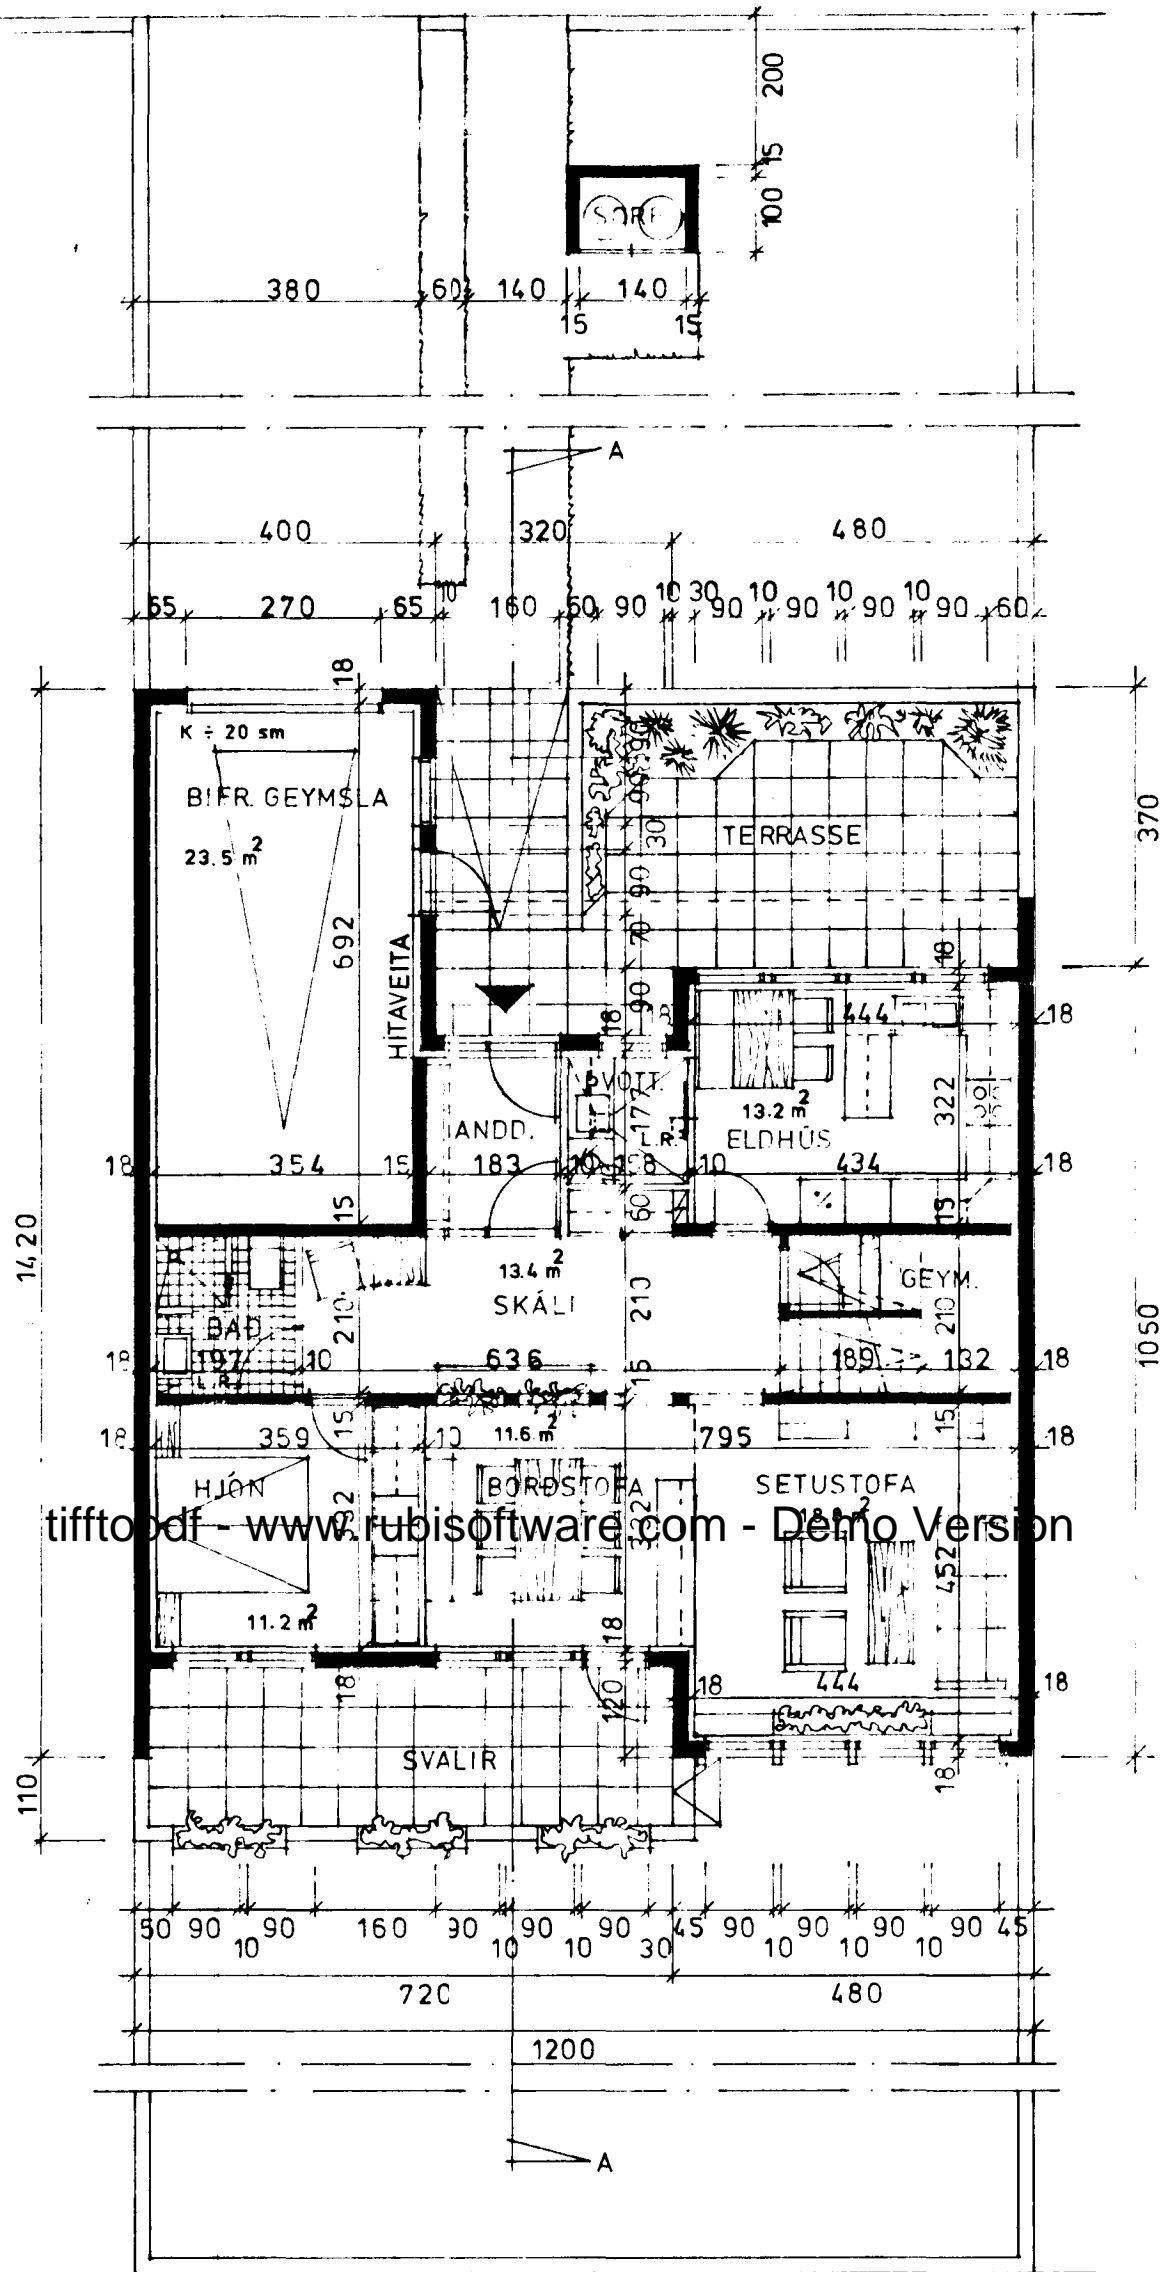


GRUNNMYND HÆÐAR M. 1:100.

KÓLNUNARTÖLUR SÉU  
SAMKV. ÍSL. ST. 66.

BRÚTTÓ:	NETTO:
1. HÆÐ: 100.2 m <sup>2</sup>	1. HÆÐ: 82.0 m <sup>2</sup>
RIS: 83.3 m <sup>2</sup>	RIS: 55.6 m <sup>2</sup>
BIFRG: 29.0 m <sup>2</sup>	137.6 m <sup>2</sup>
RÚMMÁL: 614.2 m <sup>3</sup>	

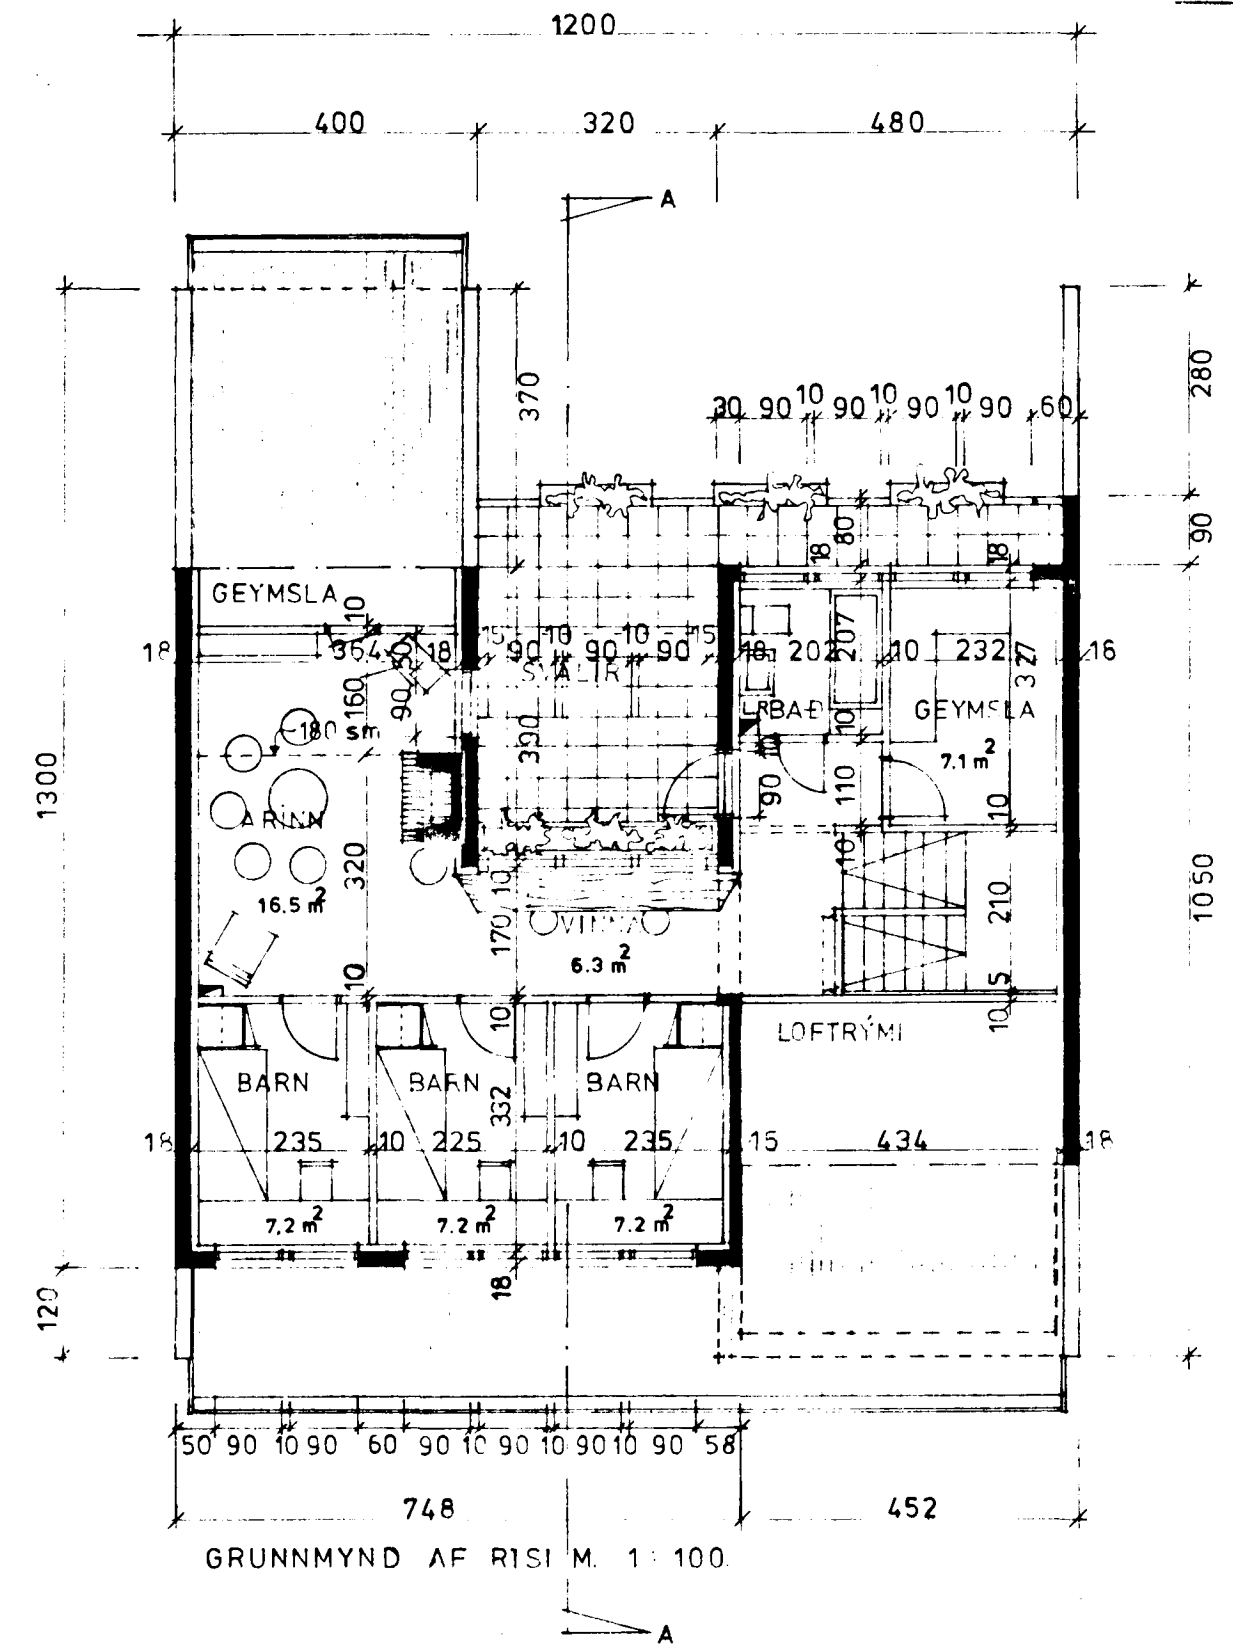

GRUNNMYND AF RISI M. 1:100.

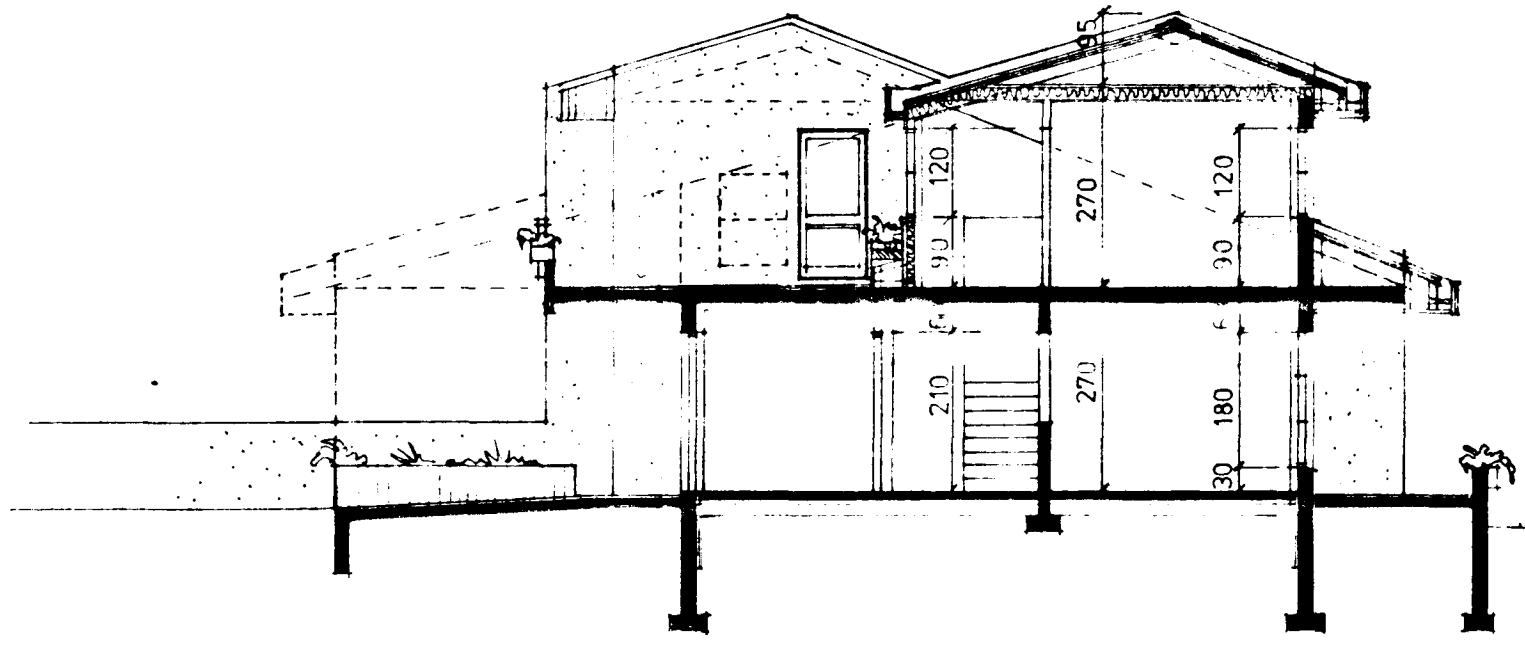

SNÍÐ A-A M: 1:100

TÚNHVAMMUR NR 1-3-5-7-9-11-13-15

*Óli Þórjónsson*

