



Samþykkt á fundi bygginga-
nefndar þ. 11. 6. 1980
BYGGINGAFULLTRÚINN
Í HAFNARFIRÐI

Ganga skal frá önnu
eldstæði í samráði við
skólafulltrúgjöfina

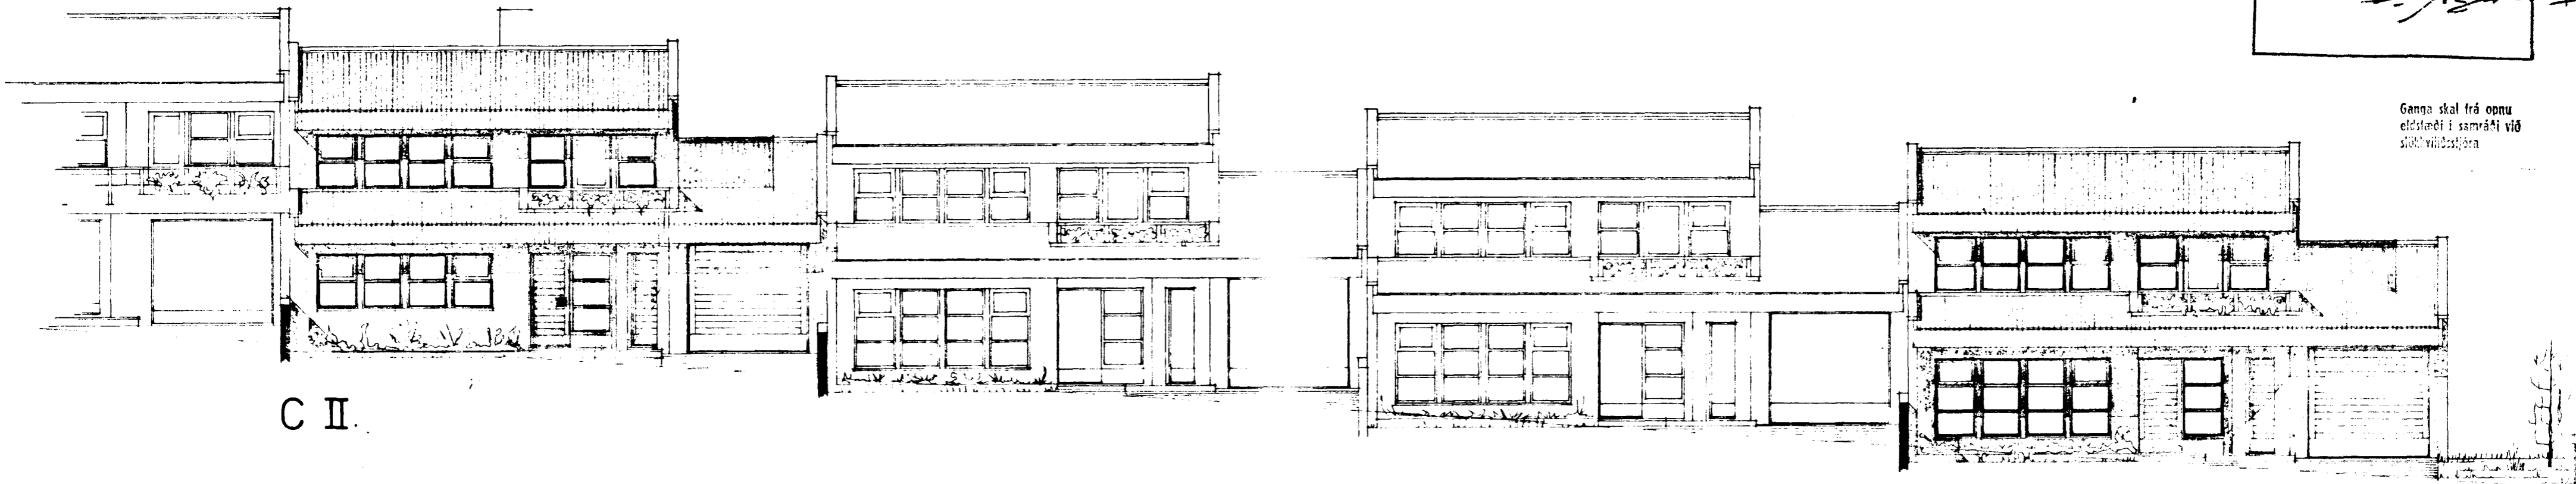

NORÐVESTUR


C III.

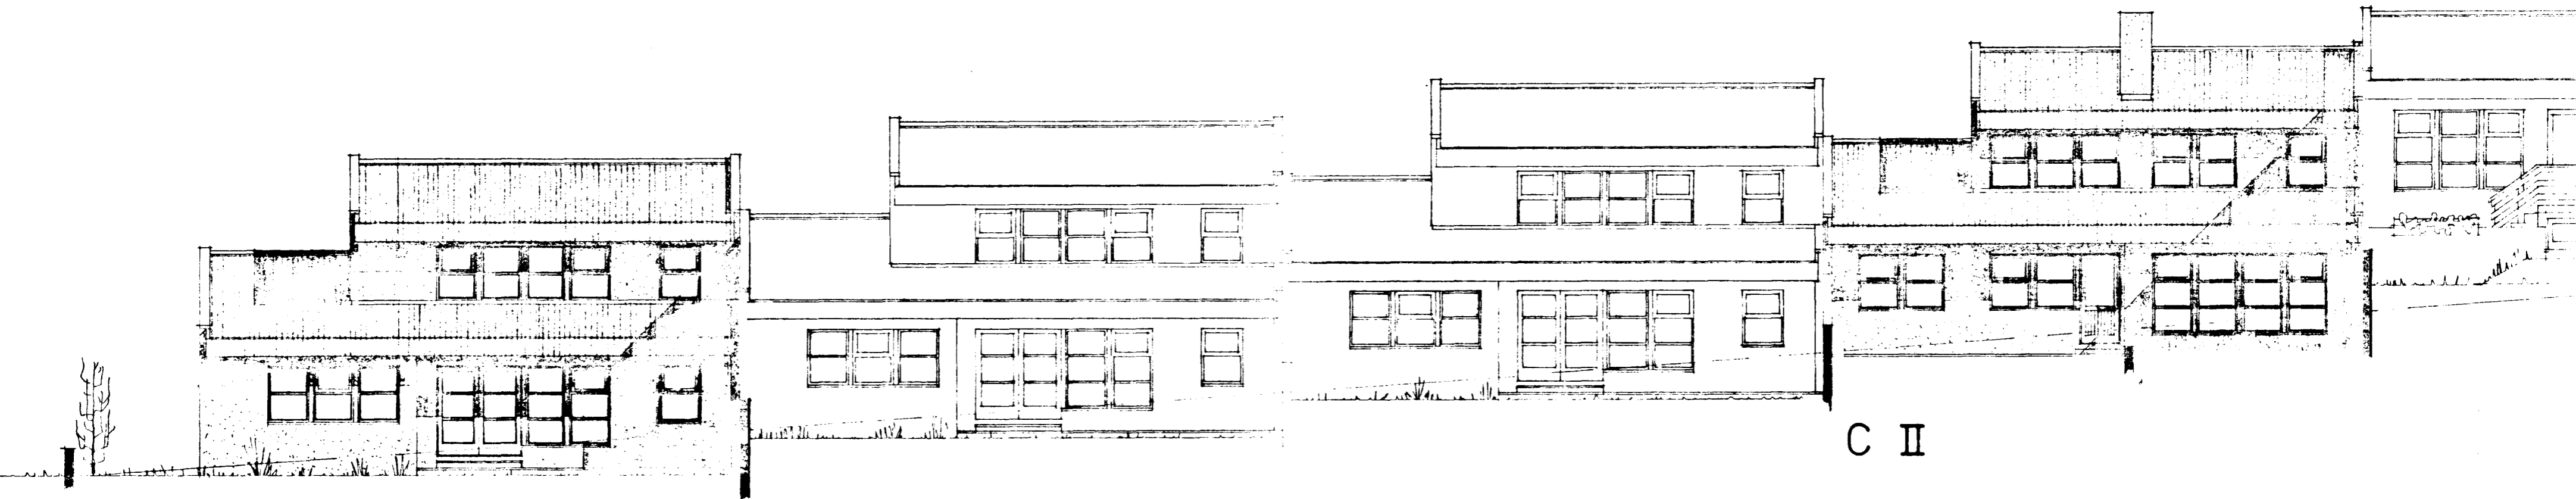

SUÐAUSTUR

C III.

C II

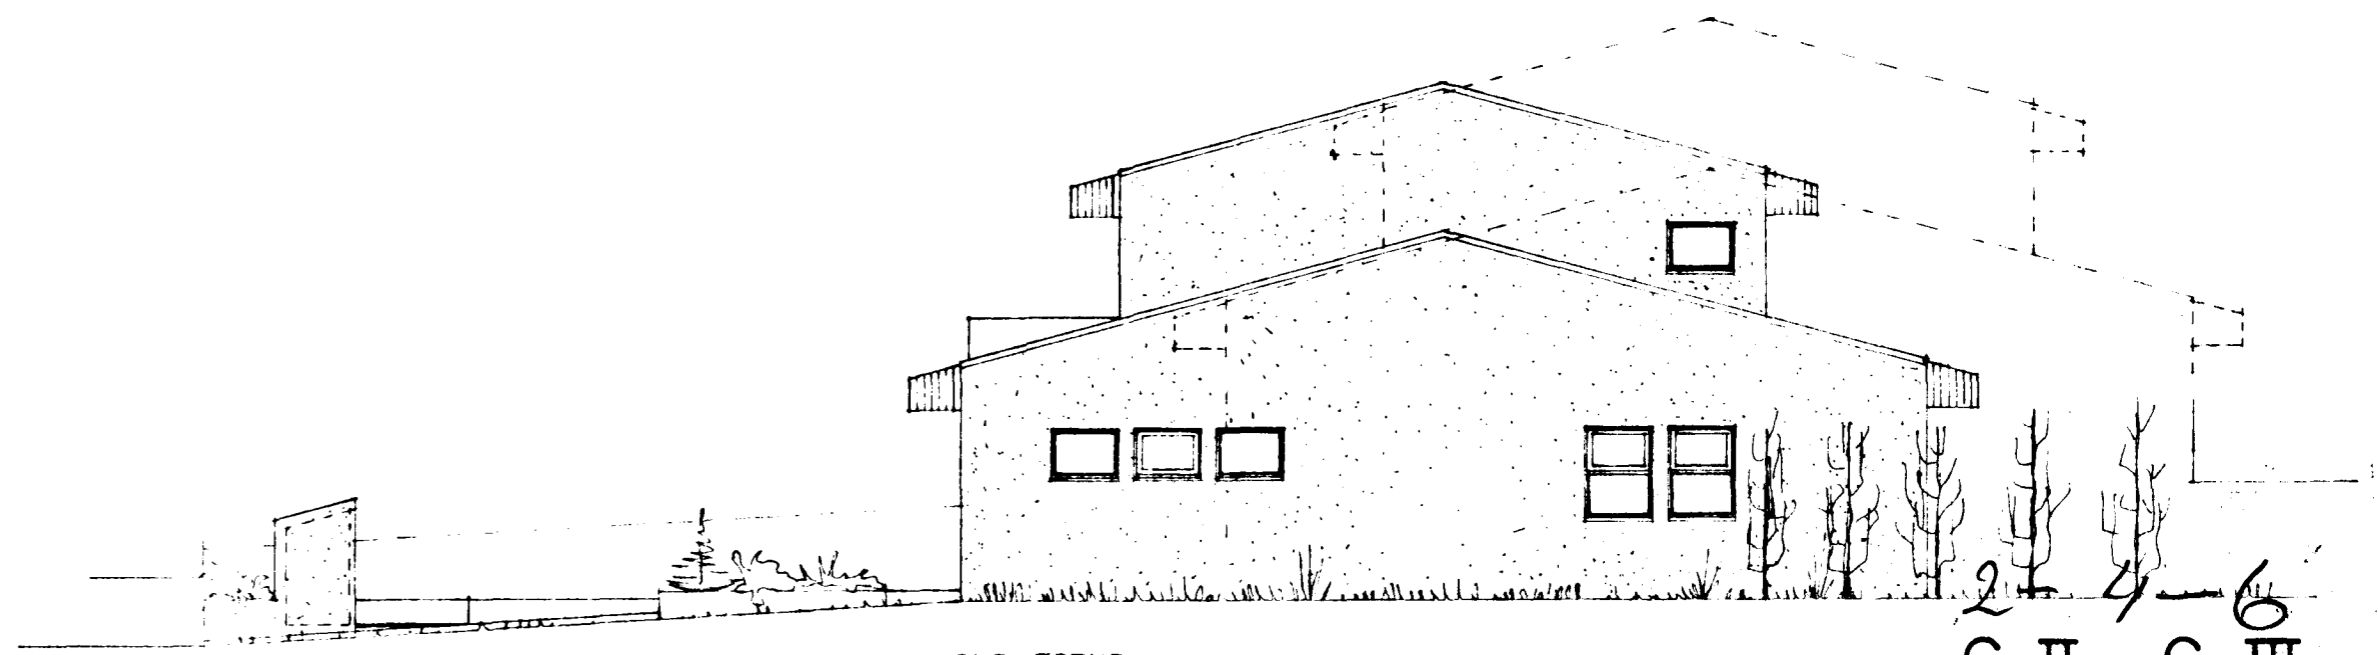

SUÐVESTUR

C II. C III.