



Samþykkt á fundi bygginga-
nefndar þ. 11. 6. 1980
BYGGINGAFULLTRÚINN
Í HAFNARFIRÐI

Ganga skal frá önnur
eldstaði í samráði við
sveitvæðingara

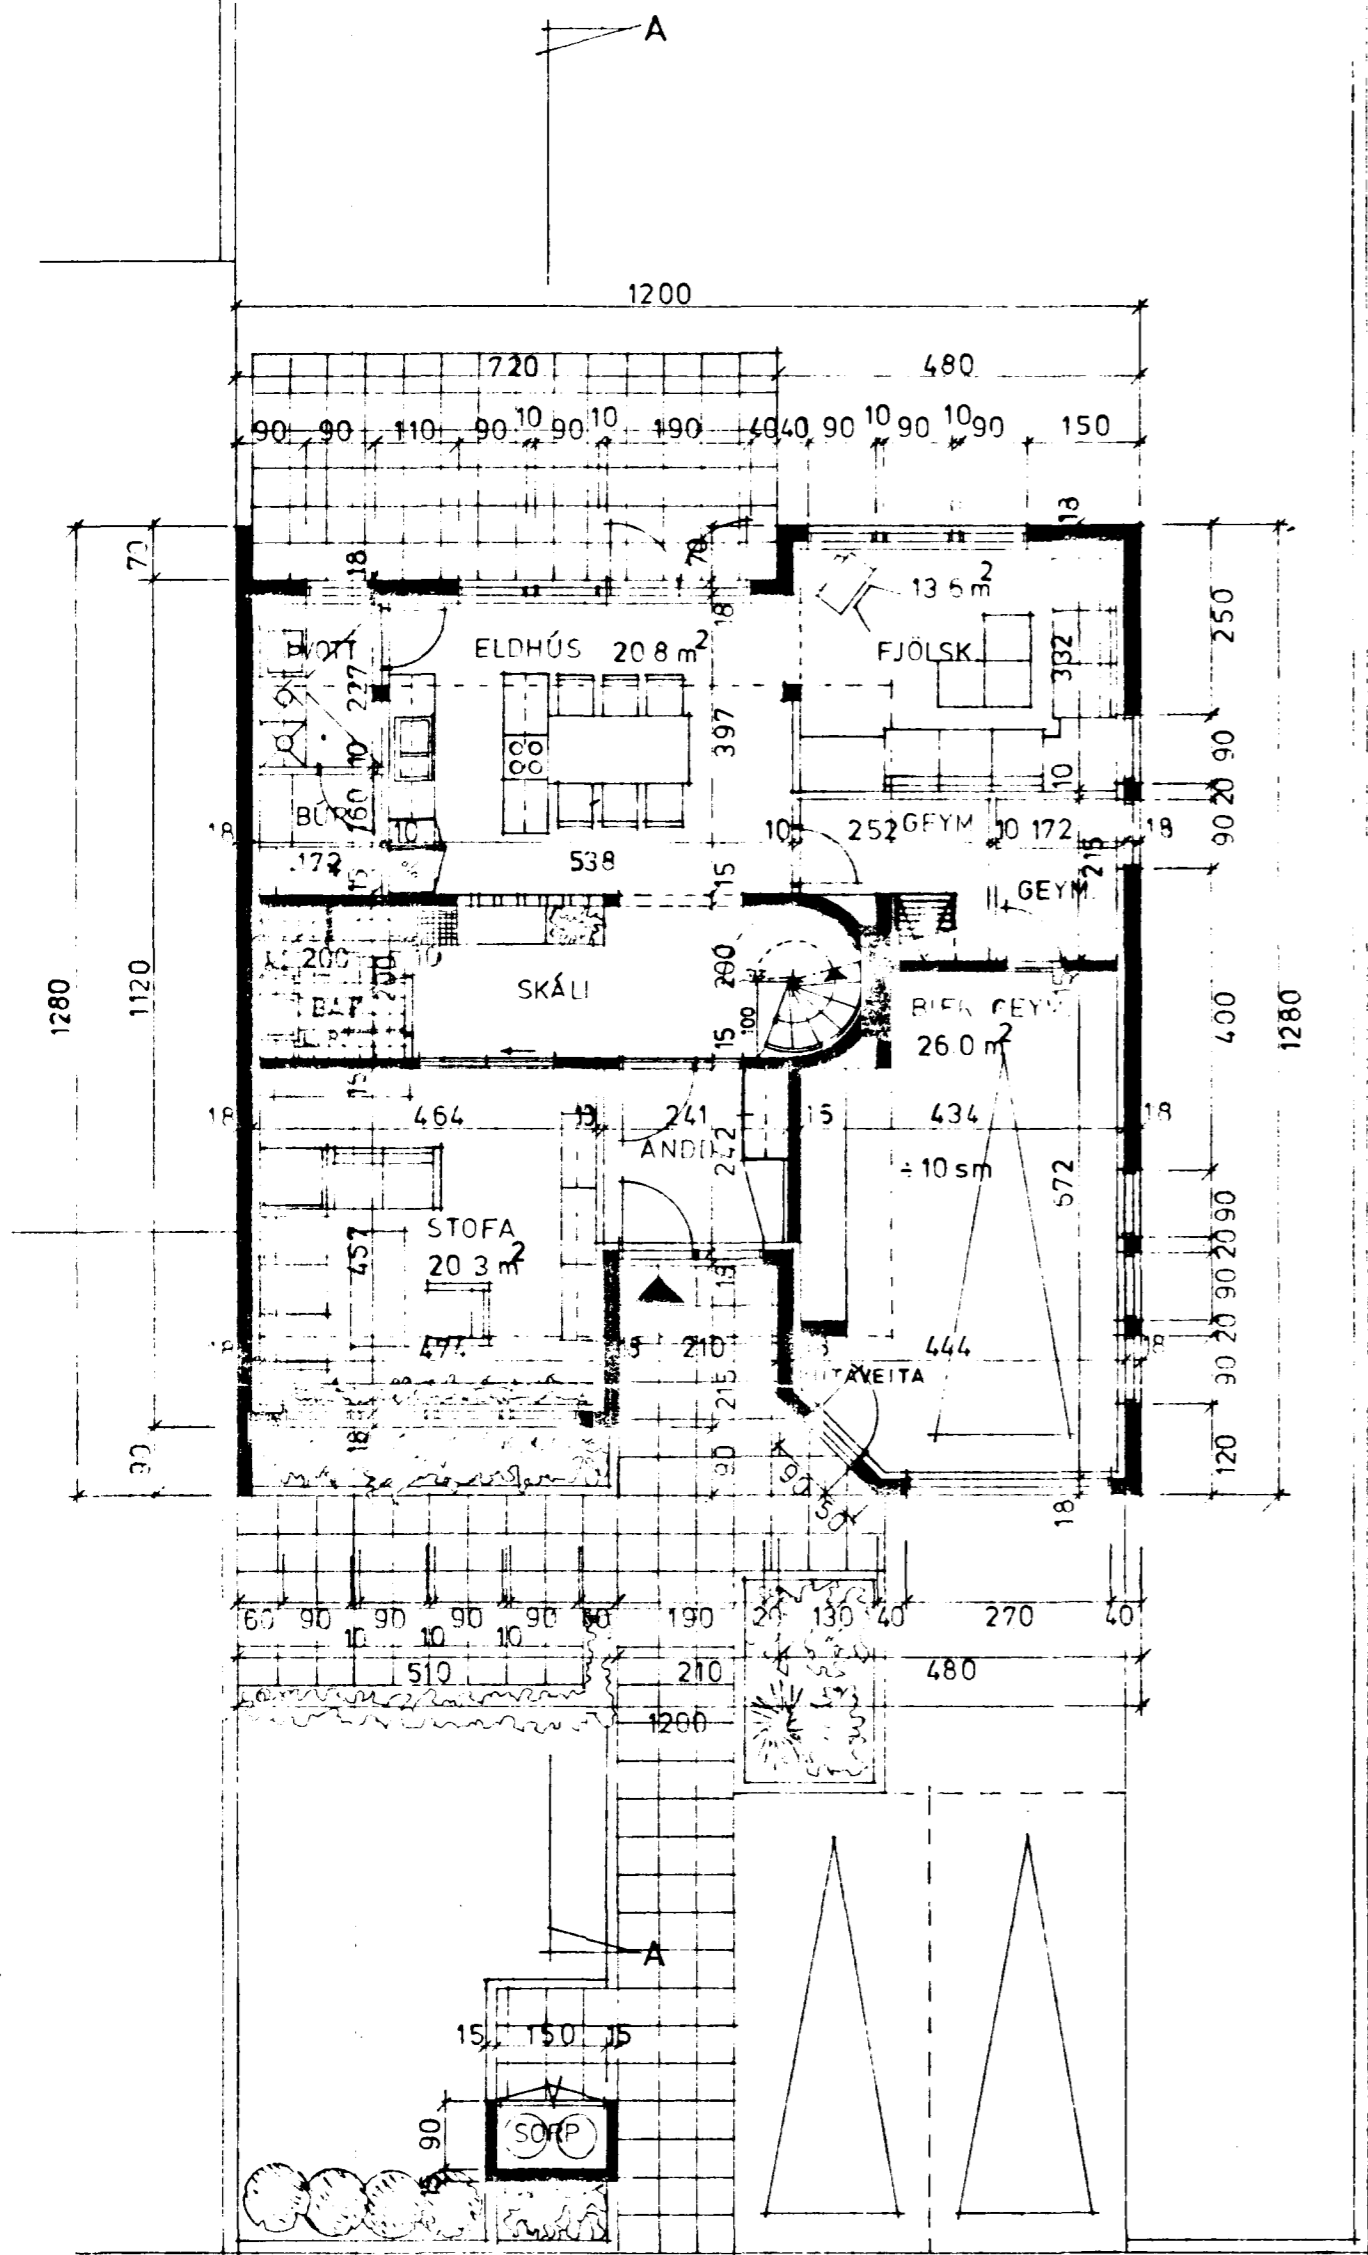

JARÐHÆÐ M. 1 : 100.

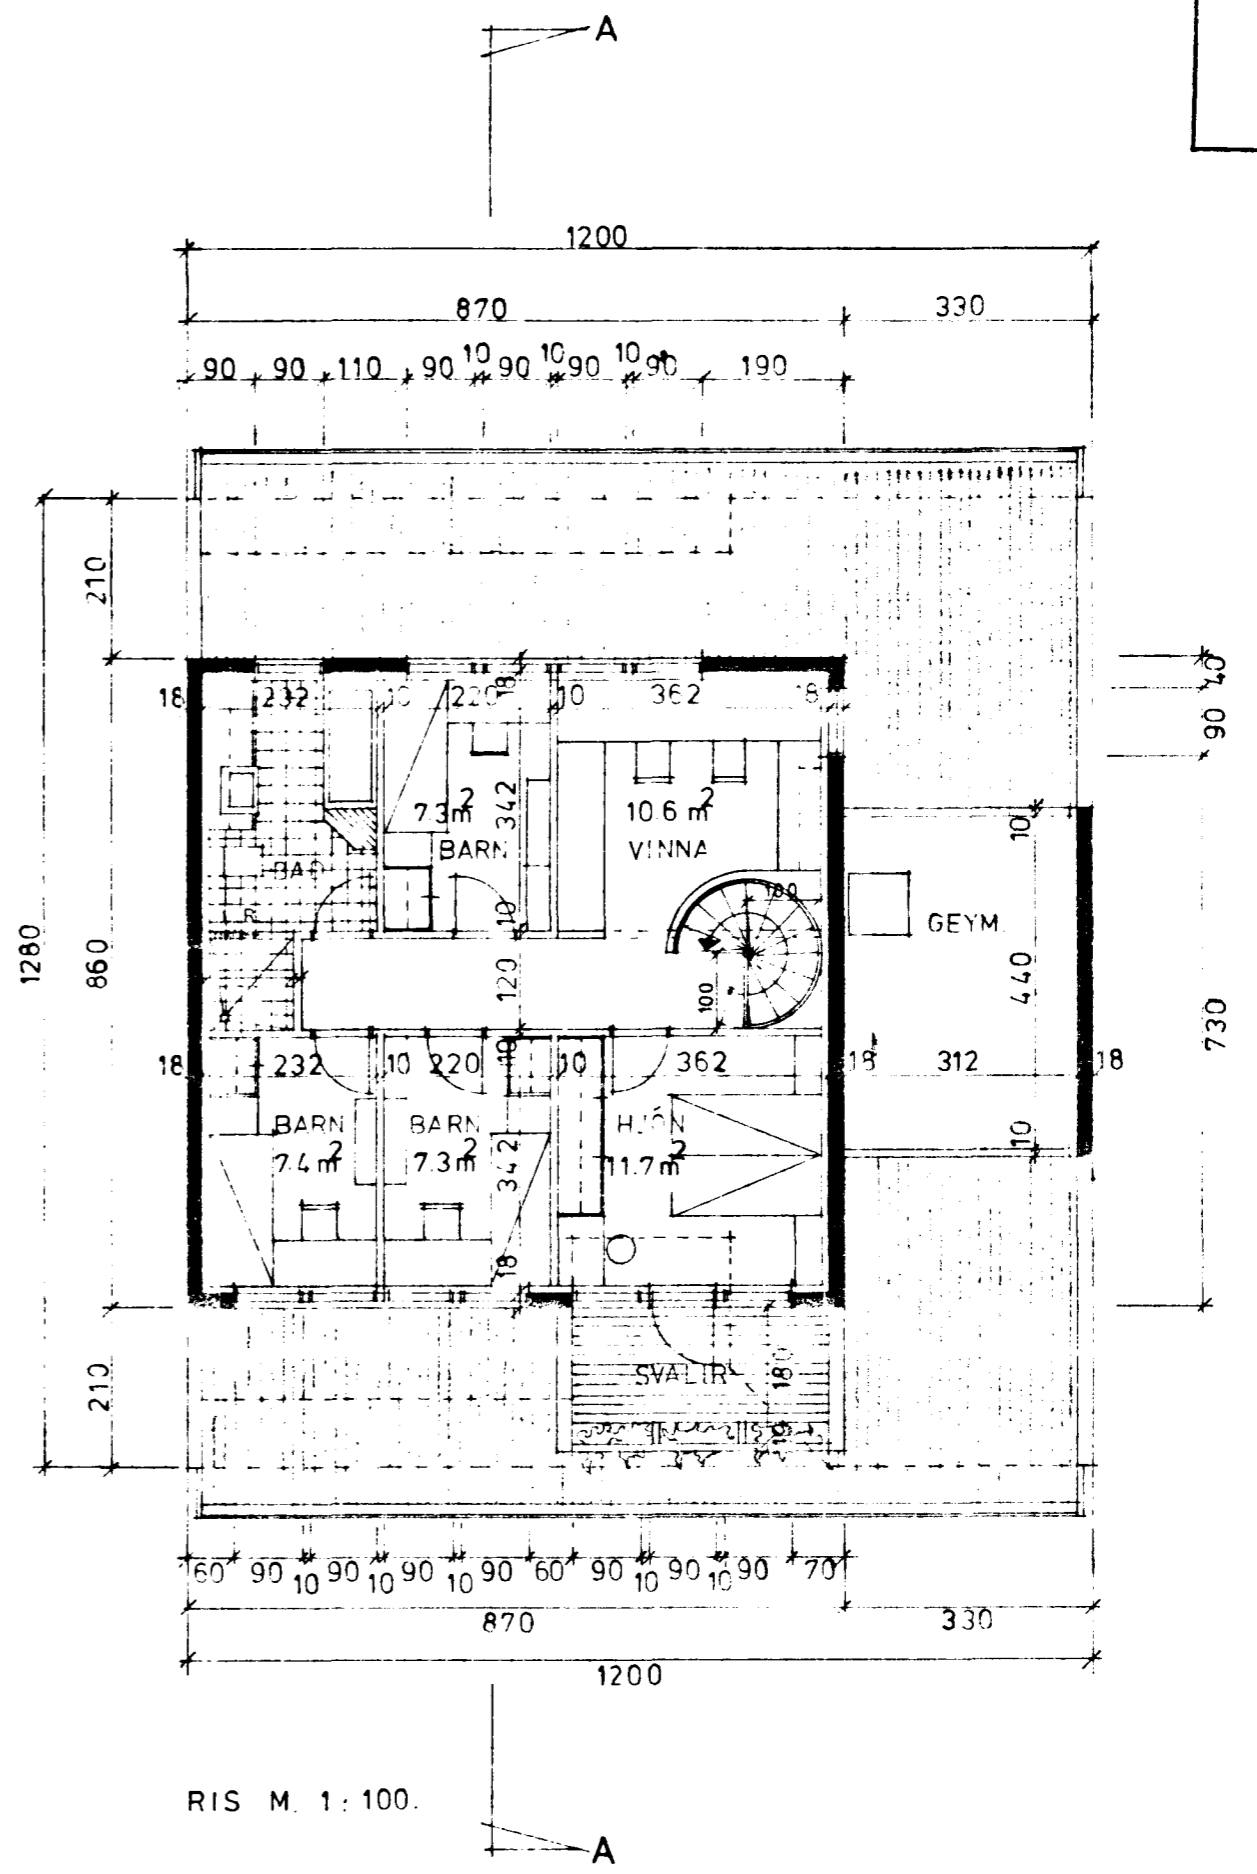


RIS M. 1 : 100.

BRÚTTÓ:
JARÐHÆÐ:
TRÚÐ: 101.2 m²
BIFRÁRGEYM: 35.5 m²
RIS: 136.7 m²
RÚMMÁL: 675.2 m³

NETTÓ: 138.2 m²

KÖLNUNARTÖLUR SÉU
SAMKV. ÍSL. ST. 66

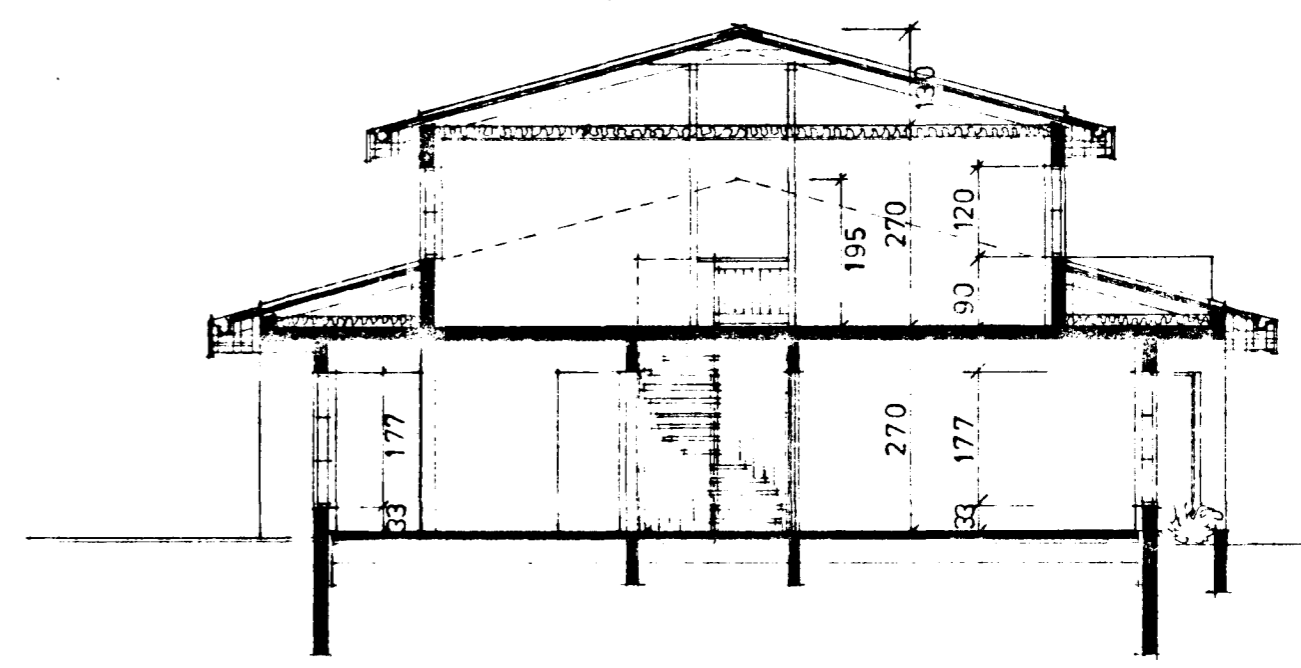

SNID A A M 1 : 100

C III.