




AFSTAÐA 1:500

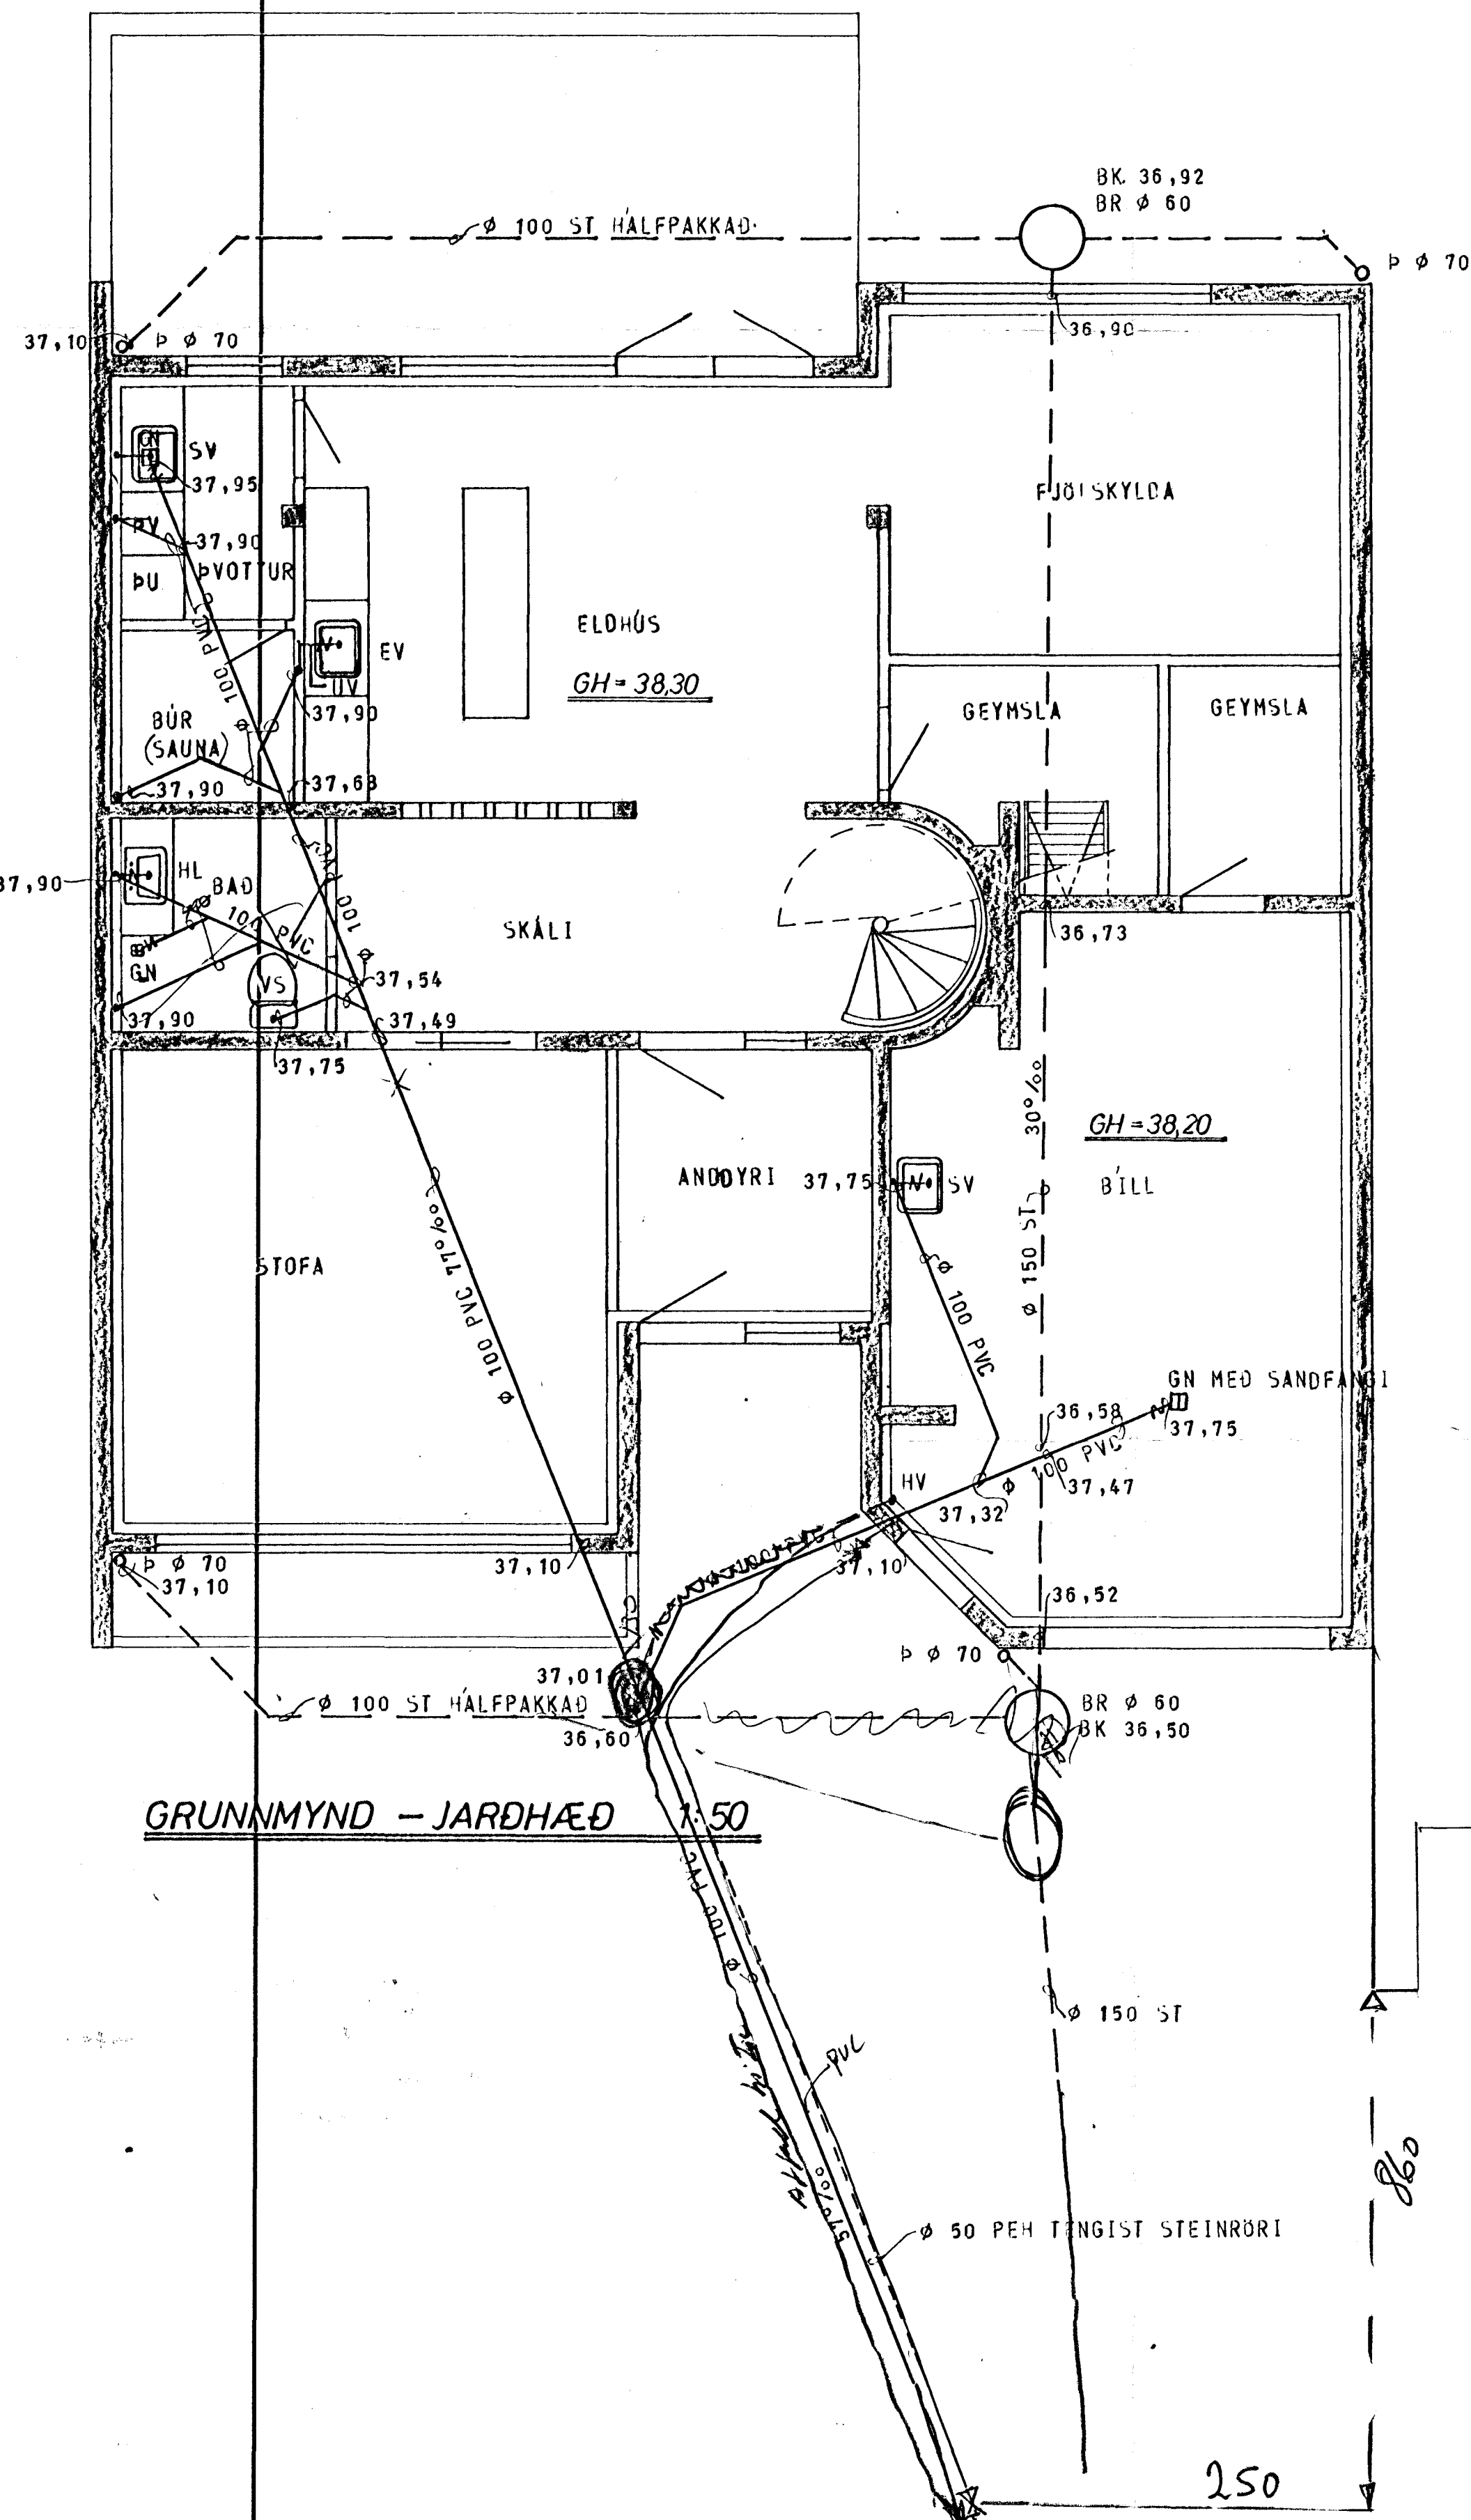

GRUNNMYND - JARÐHÆÐ 1:50

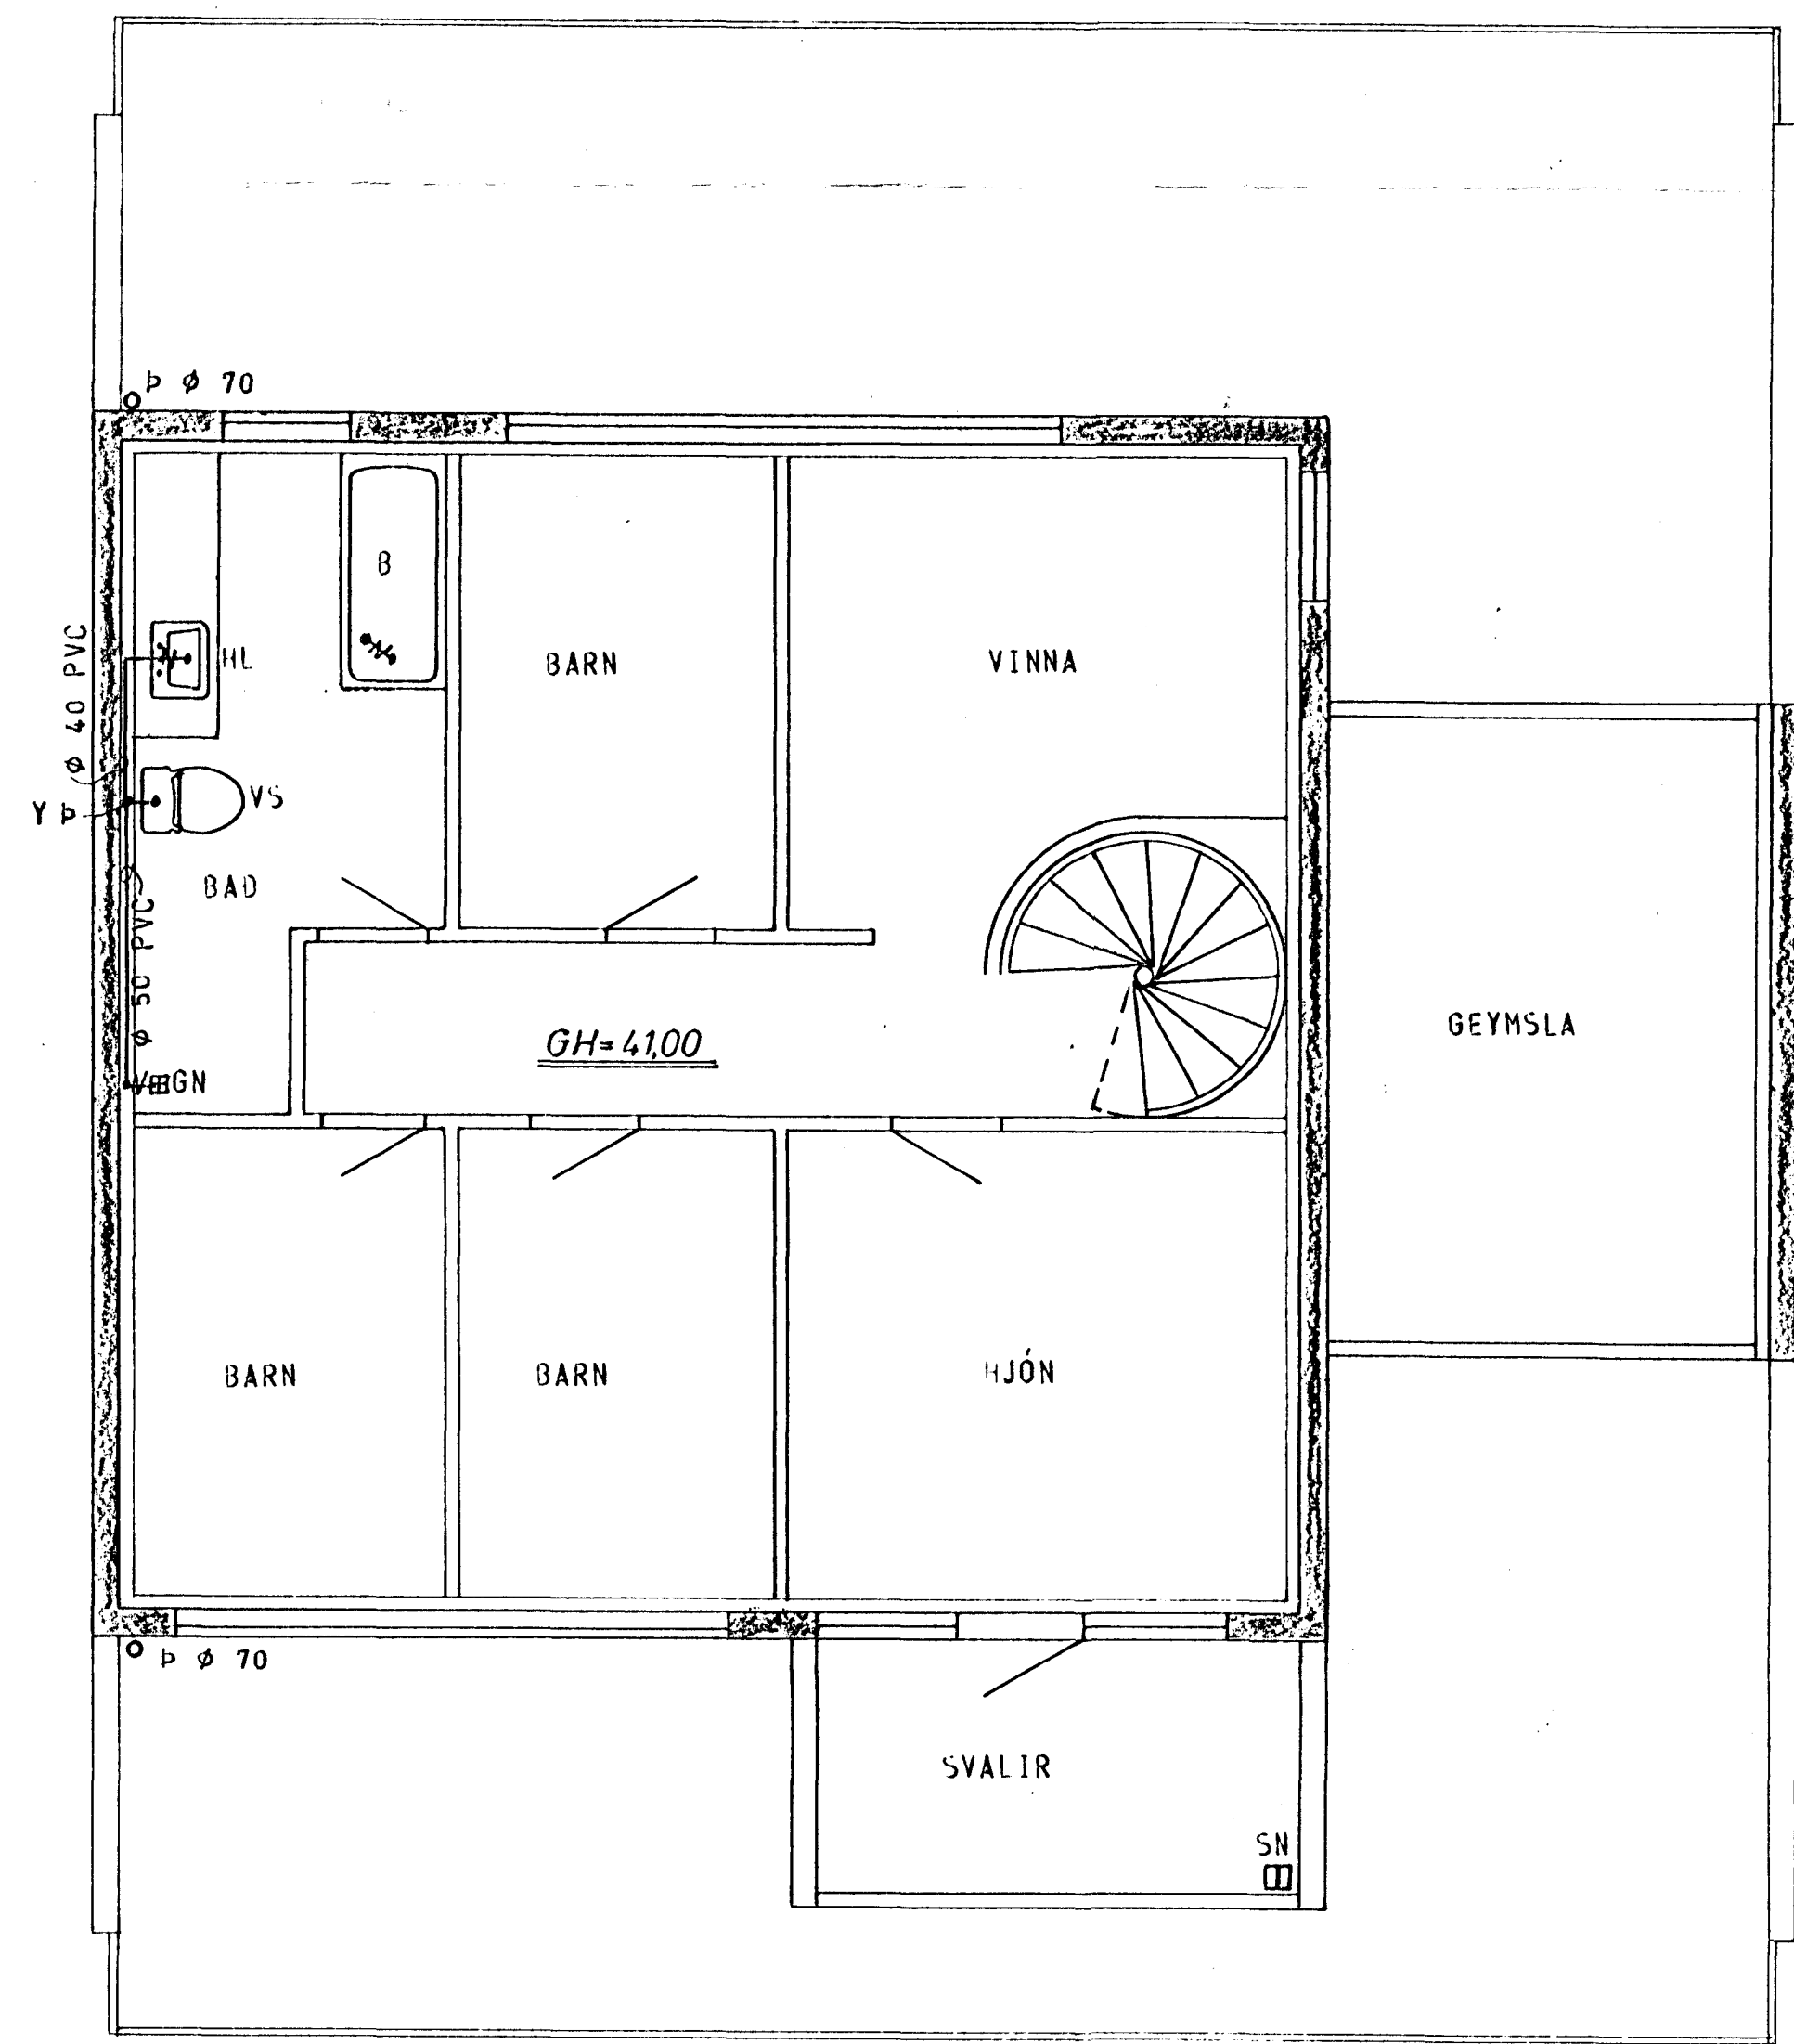

GRUNNMYND - RIS 1:50

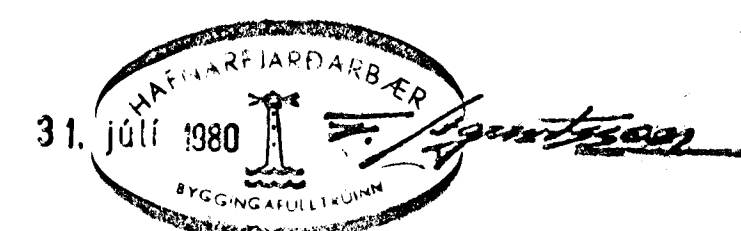

STAÐSETNING FRÆRENNISLISTAKJA SÉ SAMKVÆMT TEIKNINGU ARKITEKTS.

SKÝRINGAR SJÁ TEIKN. NR. 2.0

HÚS C III

TÚNHVAMMUR 4.	MÆLIKVARDI 1:500 1:50	VERK 8001	TEIKN NR 2.1
FRÆRENNISLÖGN - GRUNNMYND	Hannað: 8 Teiknað: 37.	Yfirfarð: 8 Samþ: 8	DAGS JÚNÍ 80
JÓHANN GUNNAR BERGPÓRSSON STRANDGÖTU 11 - HAFNARFIRÐI - SÍMI 53315	VERKFR MVFI	BREYTT	