



Sambykkt 6 fundi bygginga-  
nefndar þ. 11. 6. 1980

BYGGINGA-  
FRAMAÐAÐI  
f. h. Steward

Ganga skal frá opnu  
eldstæði í samráði við  
slökkviliðsstoira

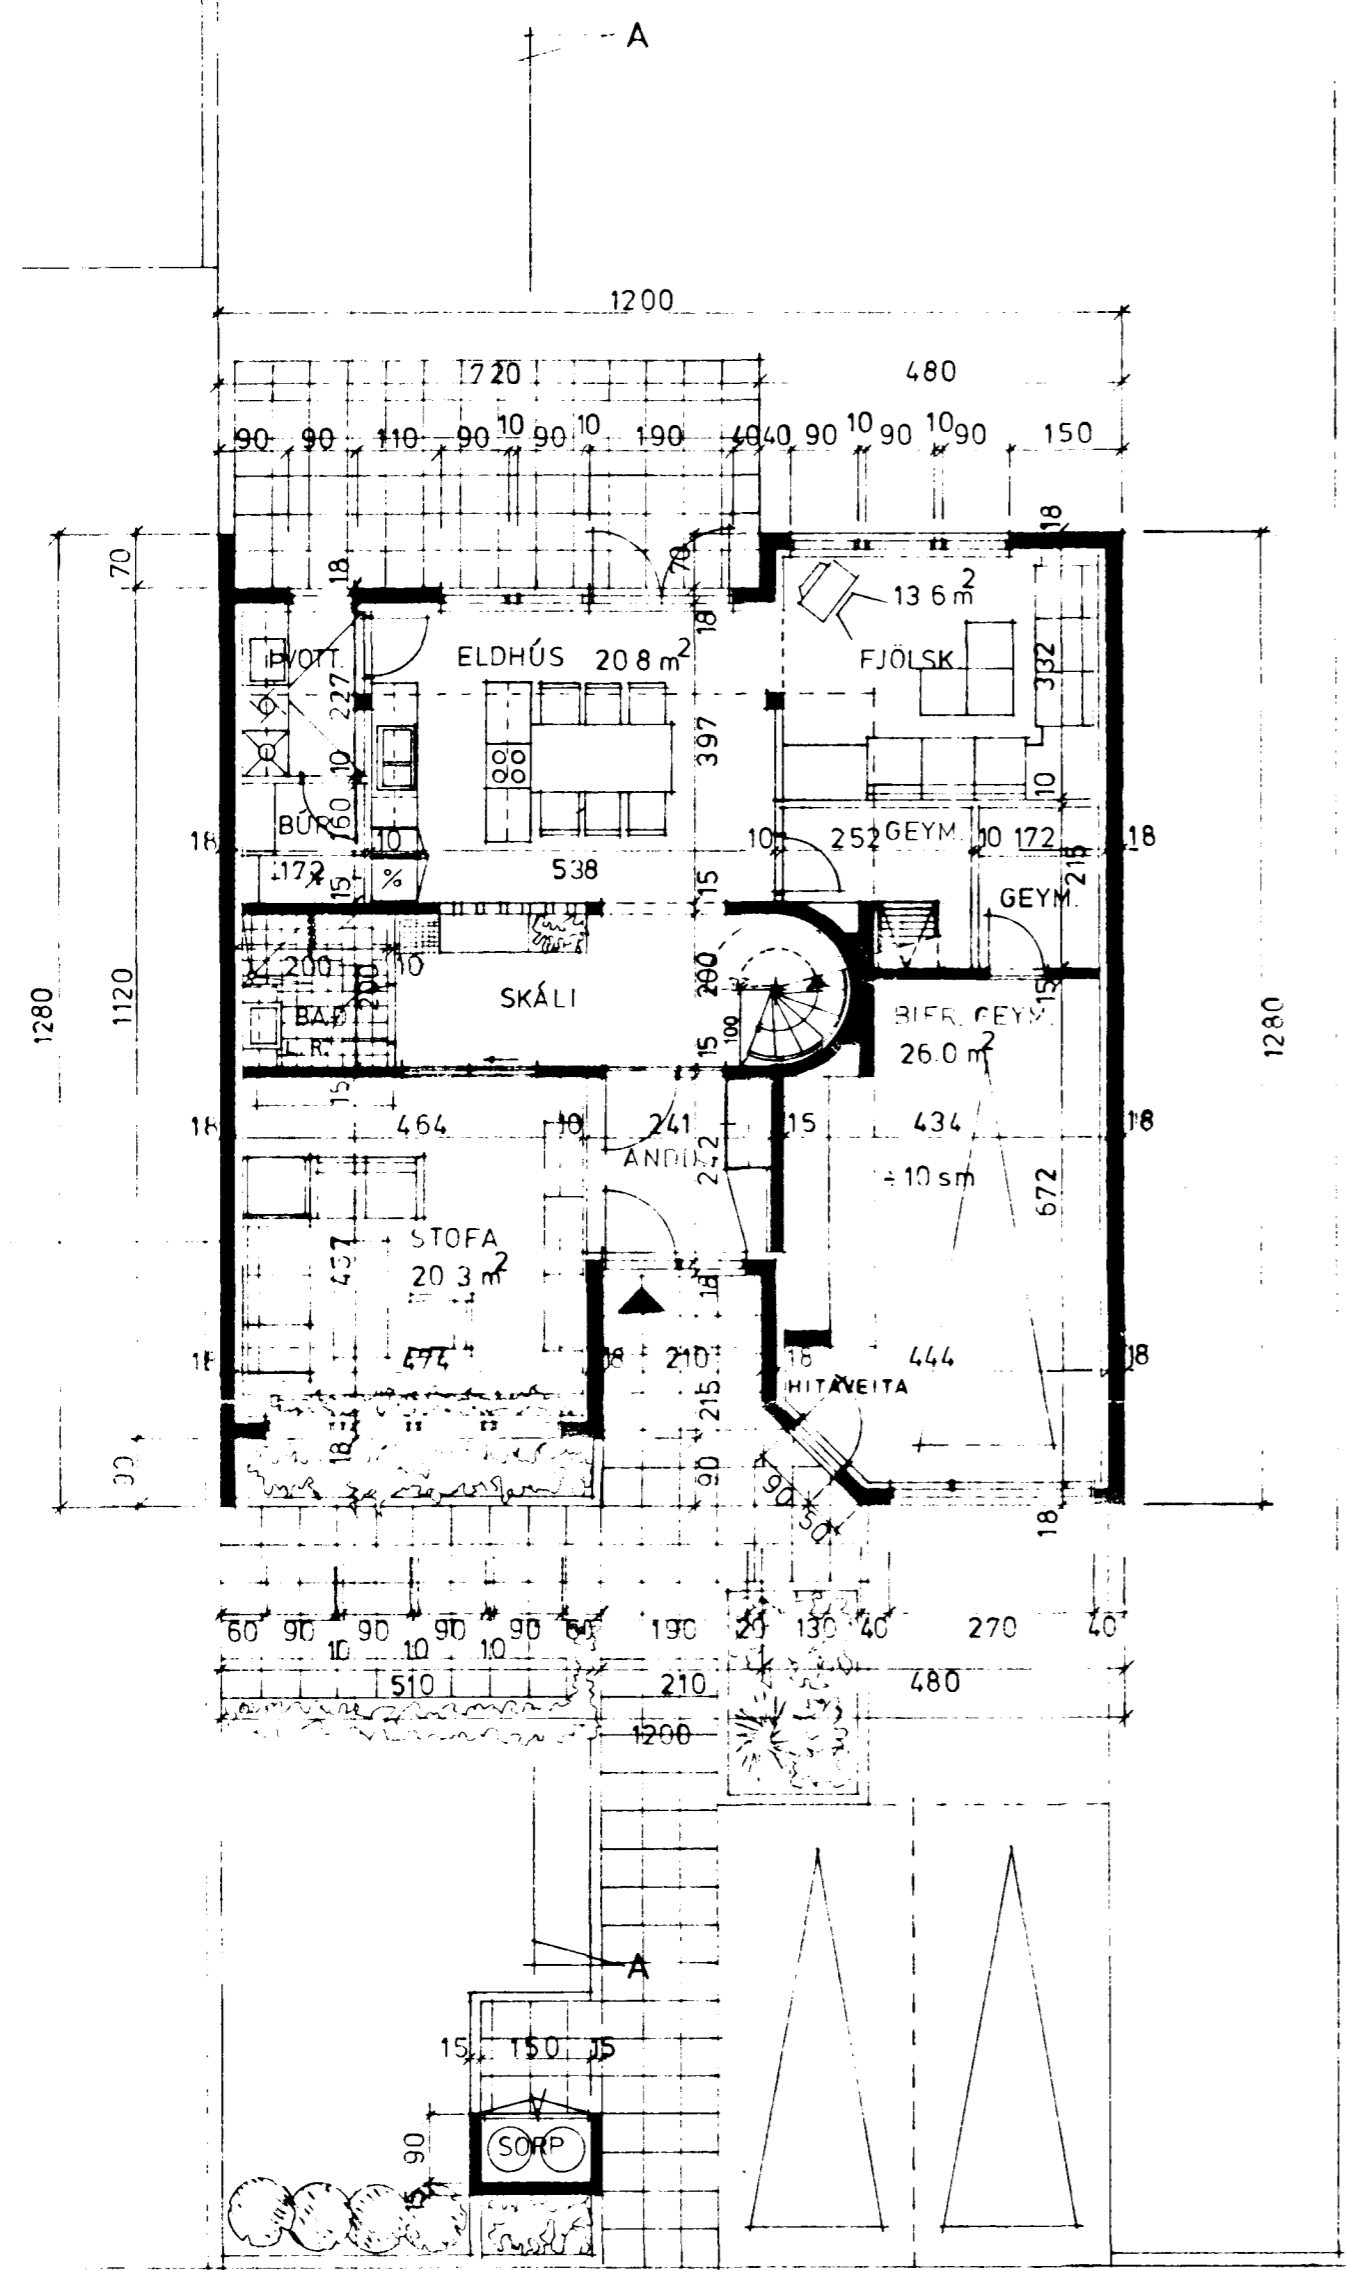

JARÐHÆÐ M. 1 : 100.

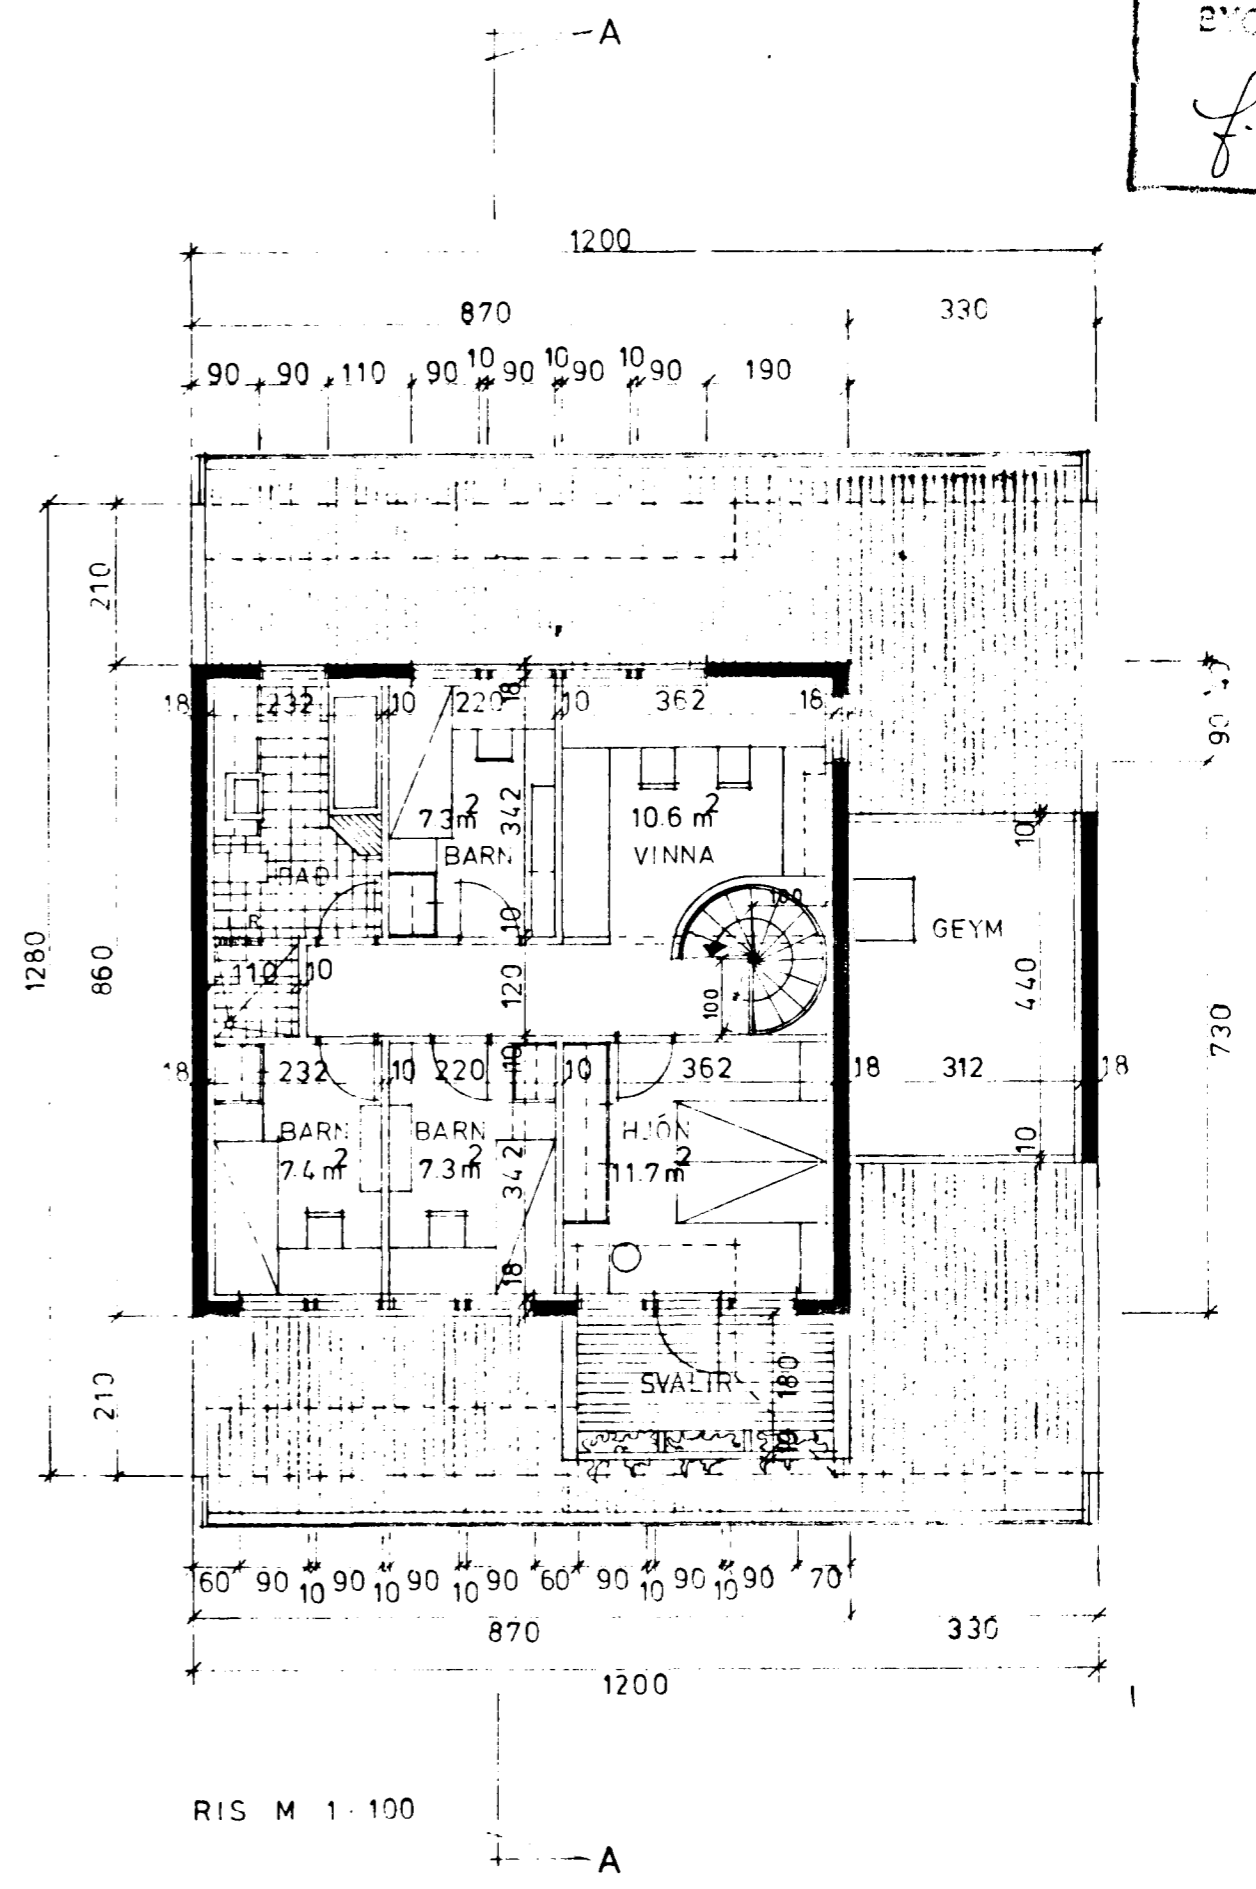


RIS M 1 : 100

BRÚTTÓ:  
JARÐHÆÐ:  
ÍBÚÐ: 101.2 m<sup>2</sup>  
BIFRS/GEYM: 35.5 m<sup>2</sup>  
RIS: 136.7 m<sup>2</sup>  
RÚMMÁL: 675.2 m<sup>2</sup>

NETTÓ: 138.2 m<sup>2</sup>

KÓLNUNARTÖLUR SEU  
SAMKV. ÍSL. ST. 66.

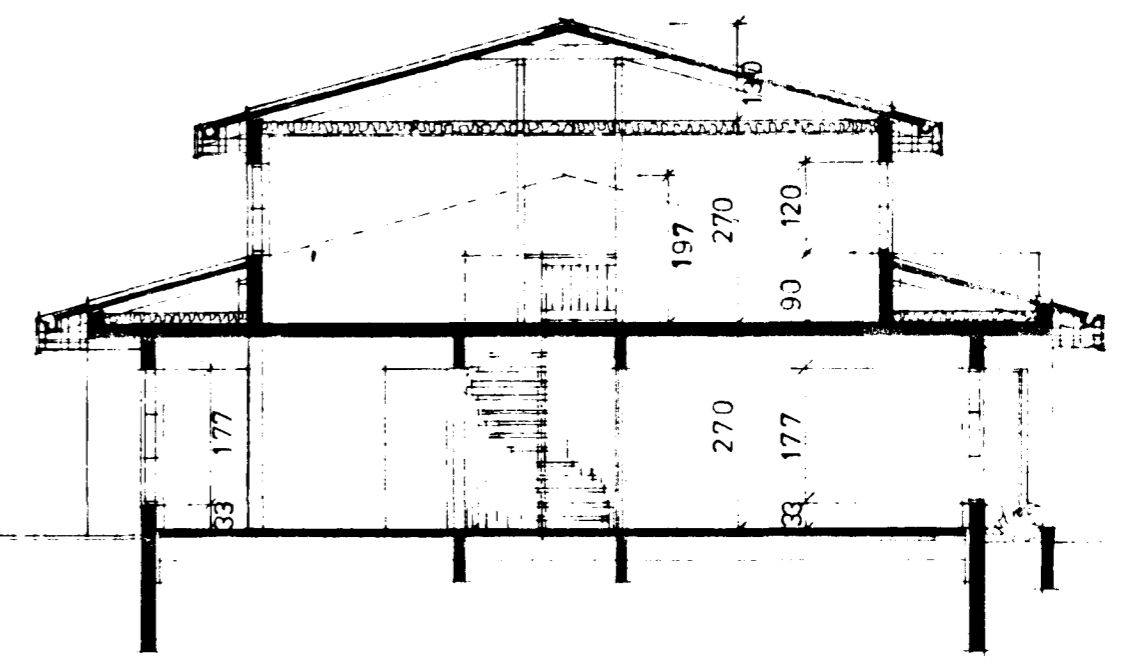

SNID A A M 1 : 100

C III.NR. 4.

*Óli Þórðarson* 4