


Samþykkt á fundi bygginga-
nefndar þ. 11. 6. 1980

BYGGINGAFLUTRÚNN

I HAFNARFIRÐI

J. G. Steinar


Ganga skal frá öðru
eldstaði í samráði við
slökkviliðshöfna

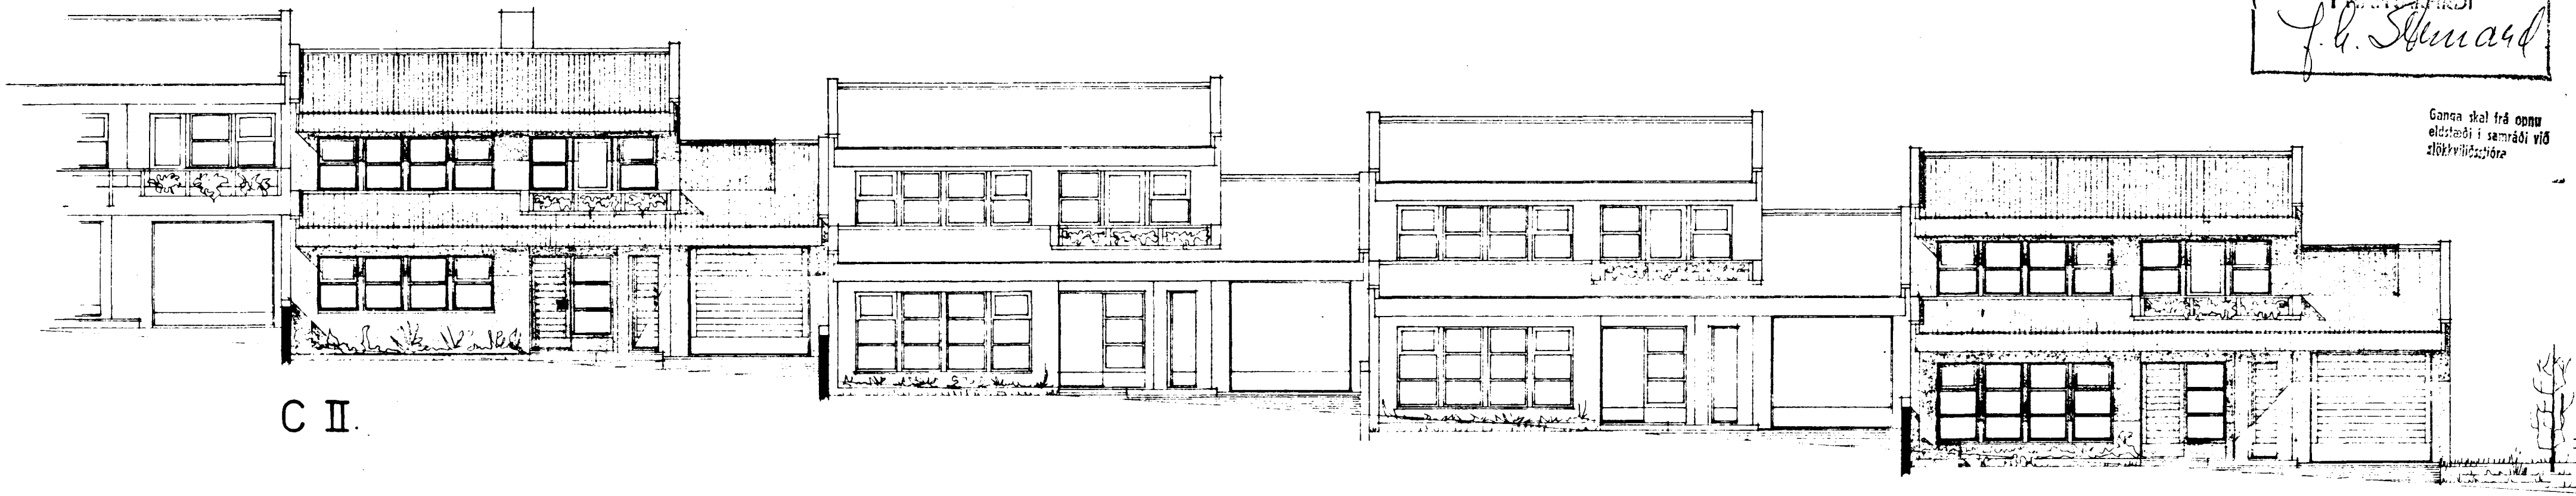

C II.

C III.


NORÐVESTUR

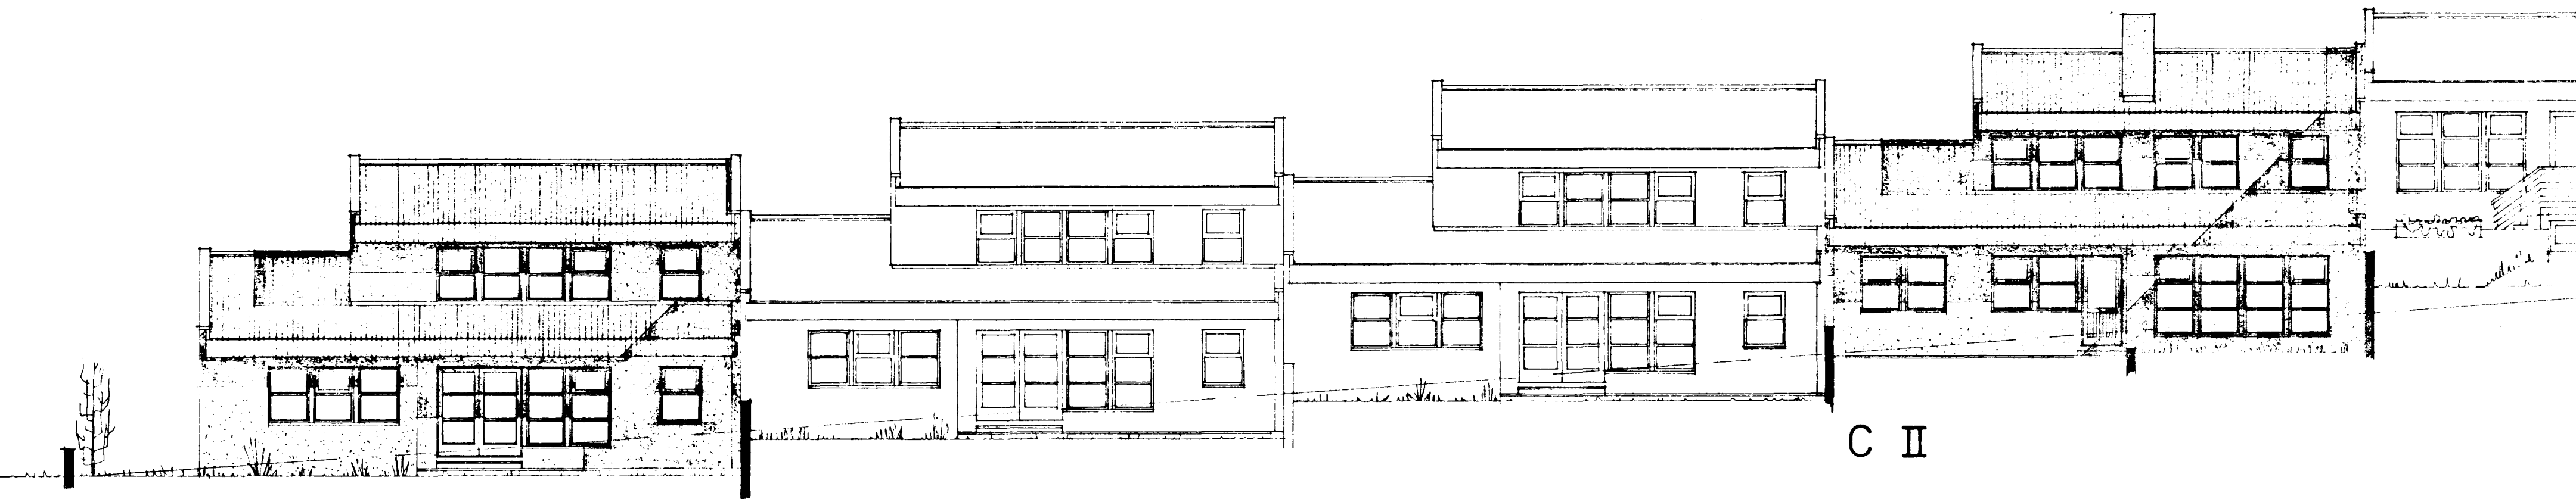

SUÐAUSTUR

C III.

C II

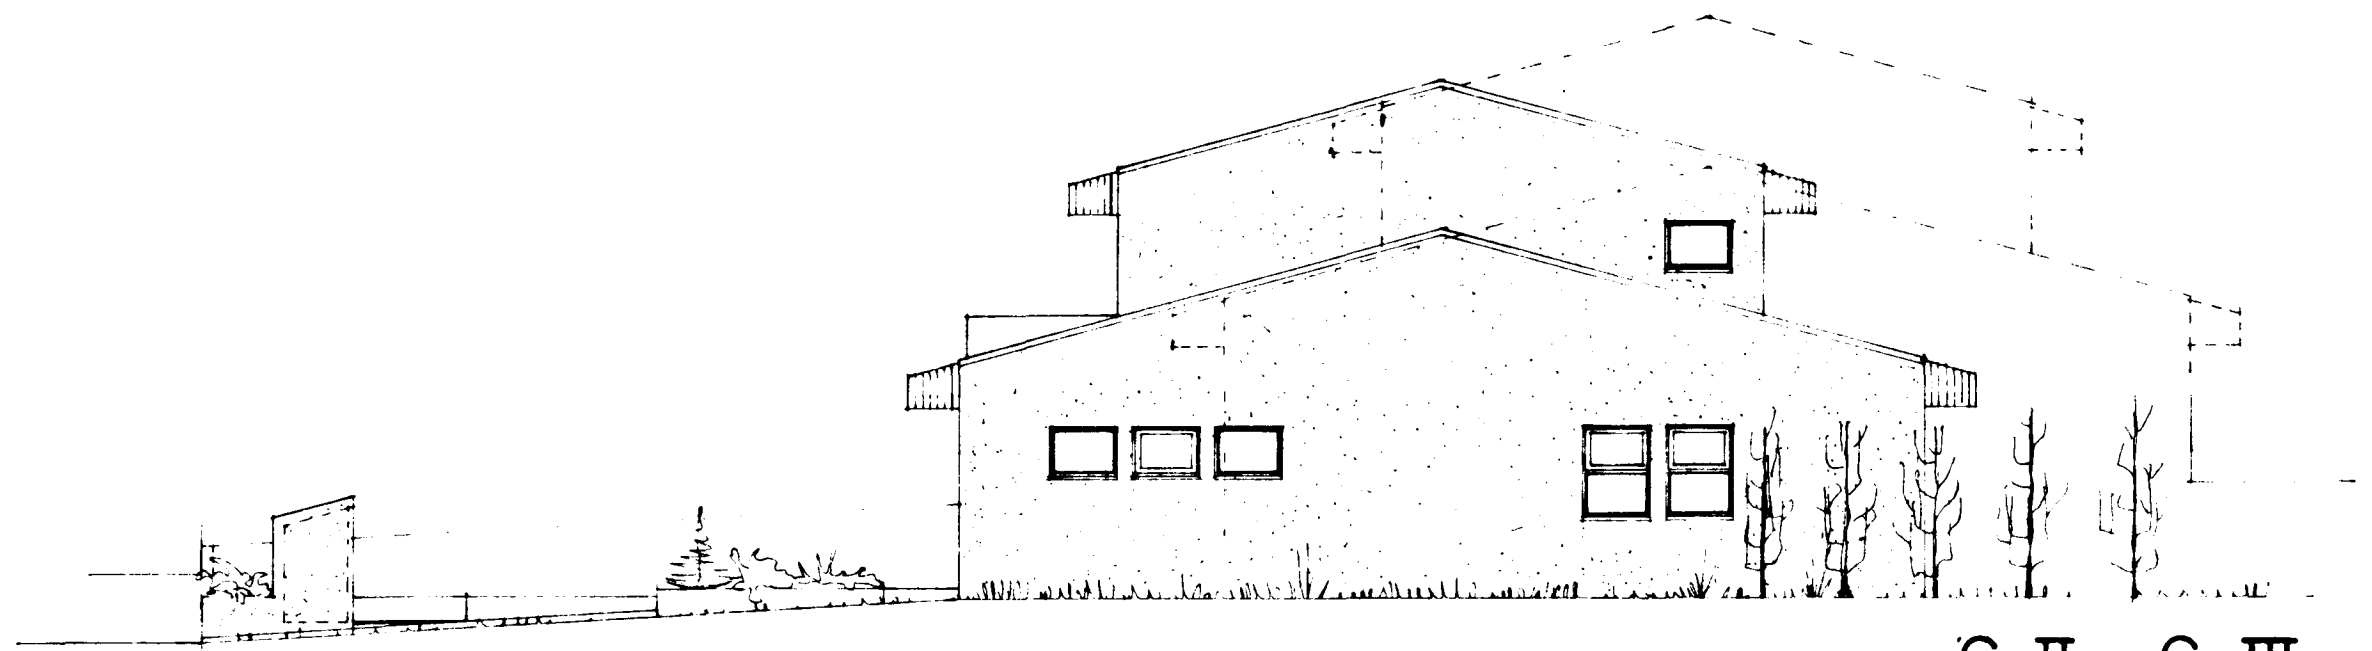

SUÐVESTUR

C II. C III.