


Ganga skal frá opnu
eldstæði í samráði við
sögkennisstjóra


Samþykkt á fundi bygginga-
nefndar þ. 20.12.1980
BYGGINGAFULLTRÚINN
Í HAFNARFIRÐI
P. Þeyjólfsdóttir

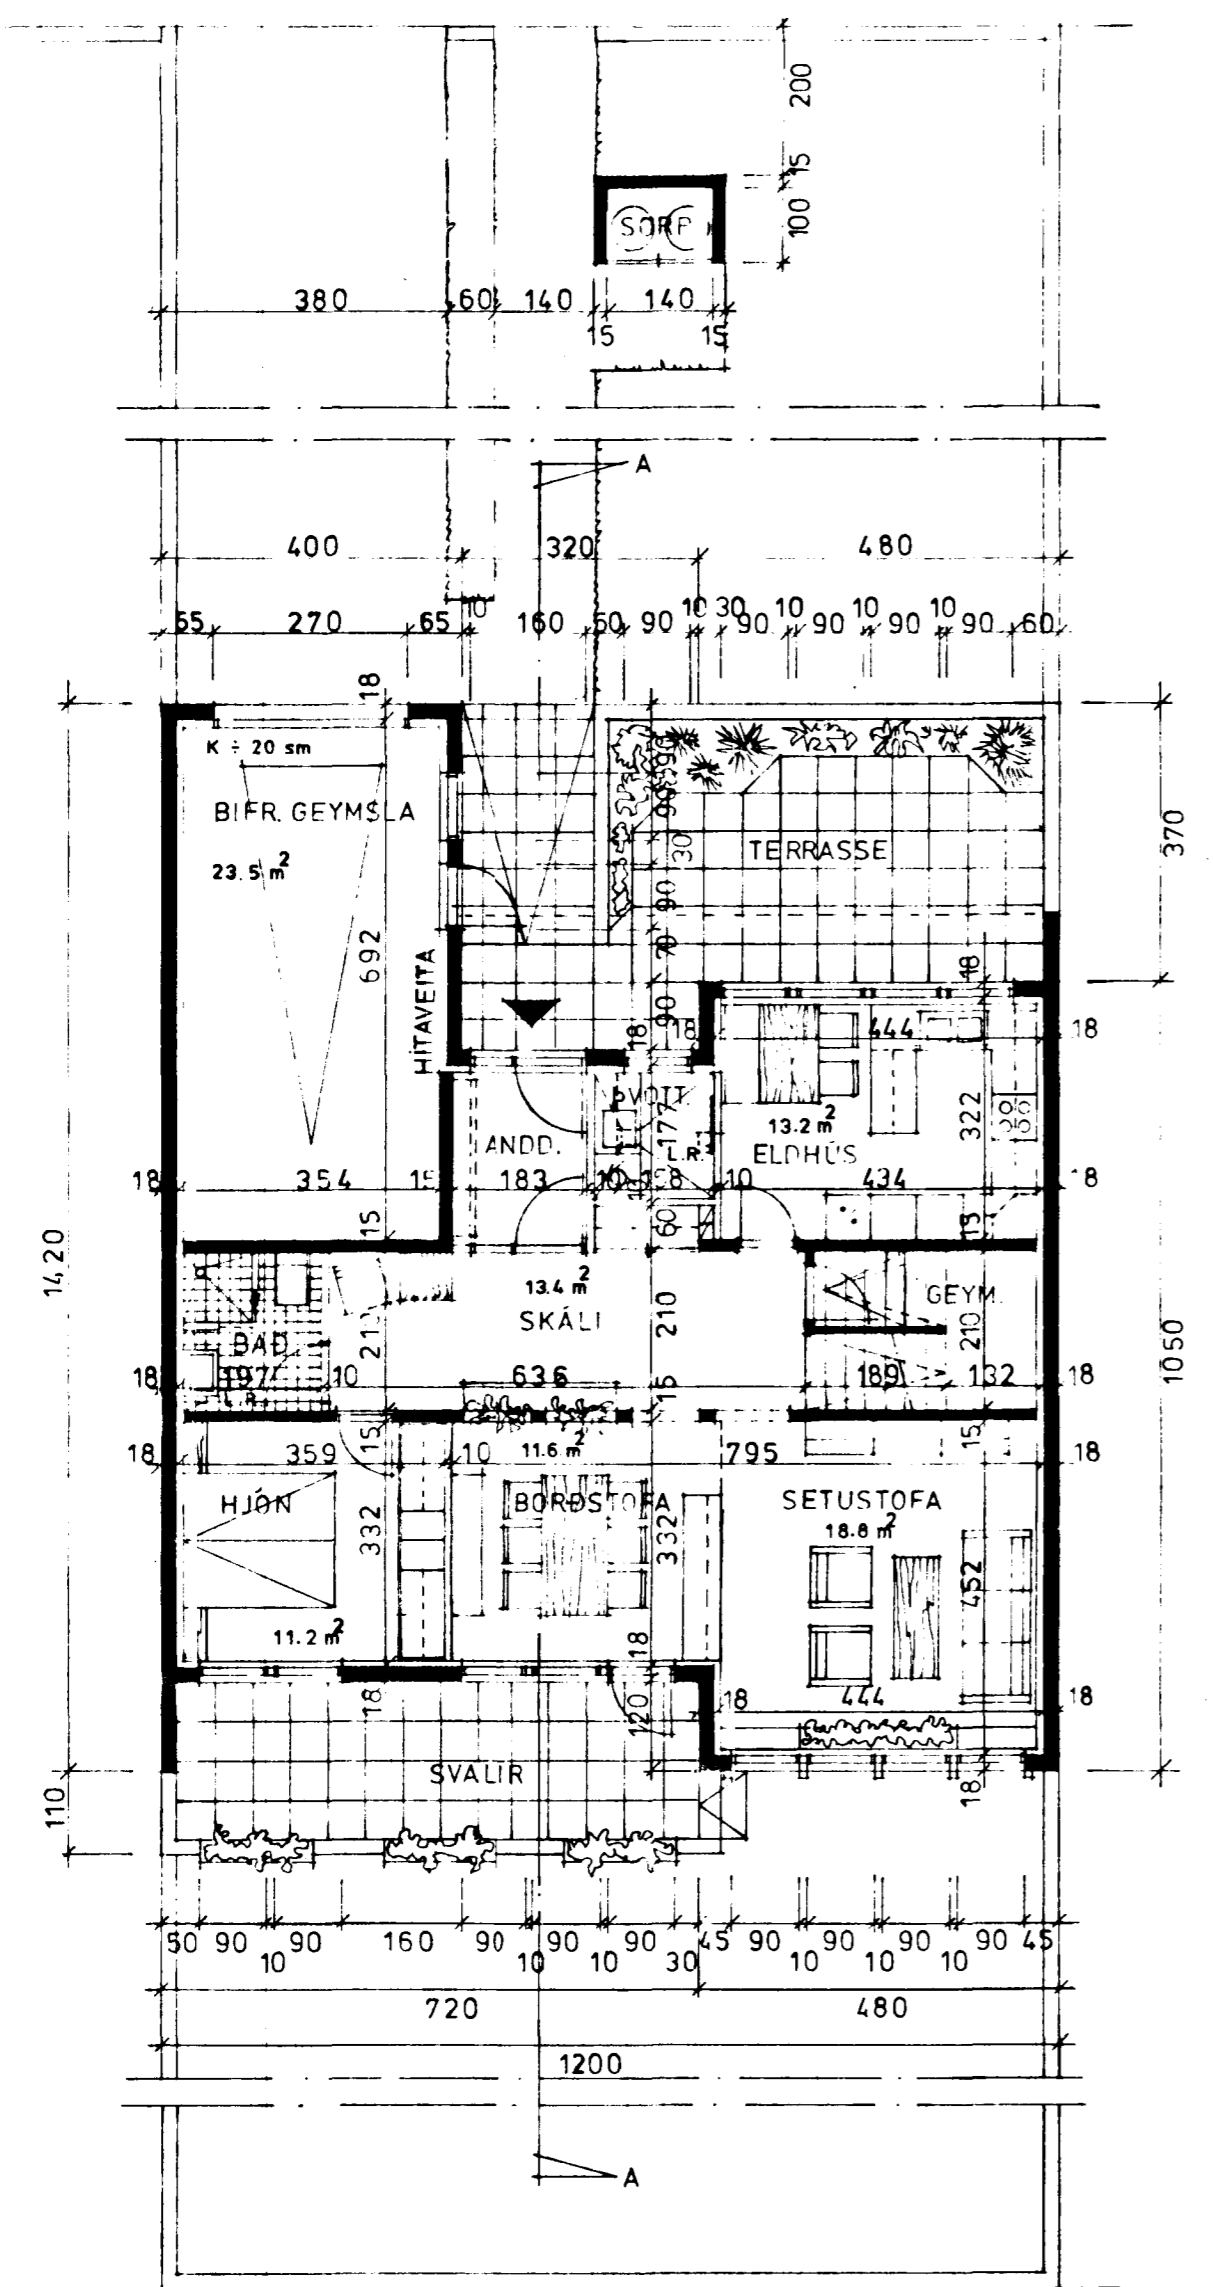


GRUNNMYND HÆÐAR M. 1:100.

KÖLNUNARTÖLUR SÉU
SAMKV. ÍSL. ST. 66.

BRÚTTÓ:	NETTÓ:
1. HÆÐ: 101. m ²	1. HÆÐ: 82.0 m ²
RIS: 97.5 m ²	RIS: 55.6 m ²
BIFRG 28.3 m ²	<u>137.6 m²</u>
RÚMMÁL: 625.4 m ³	

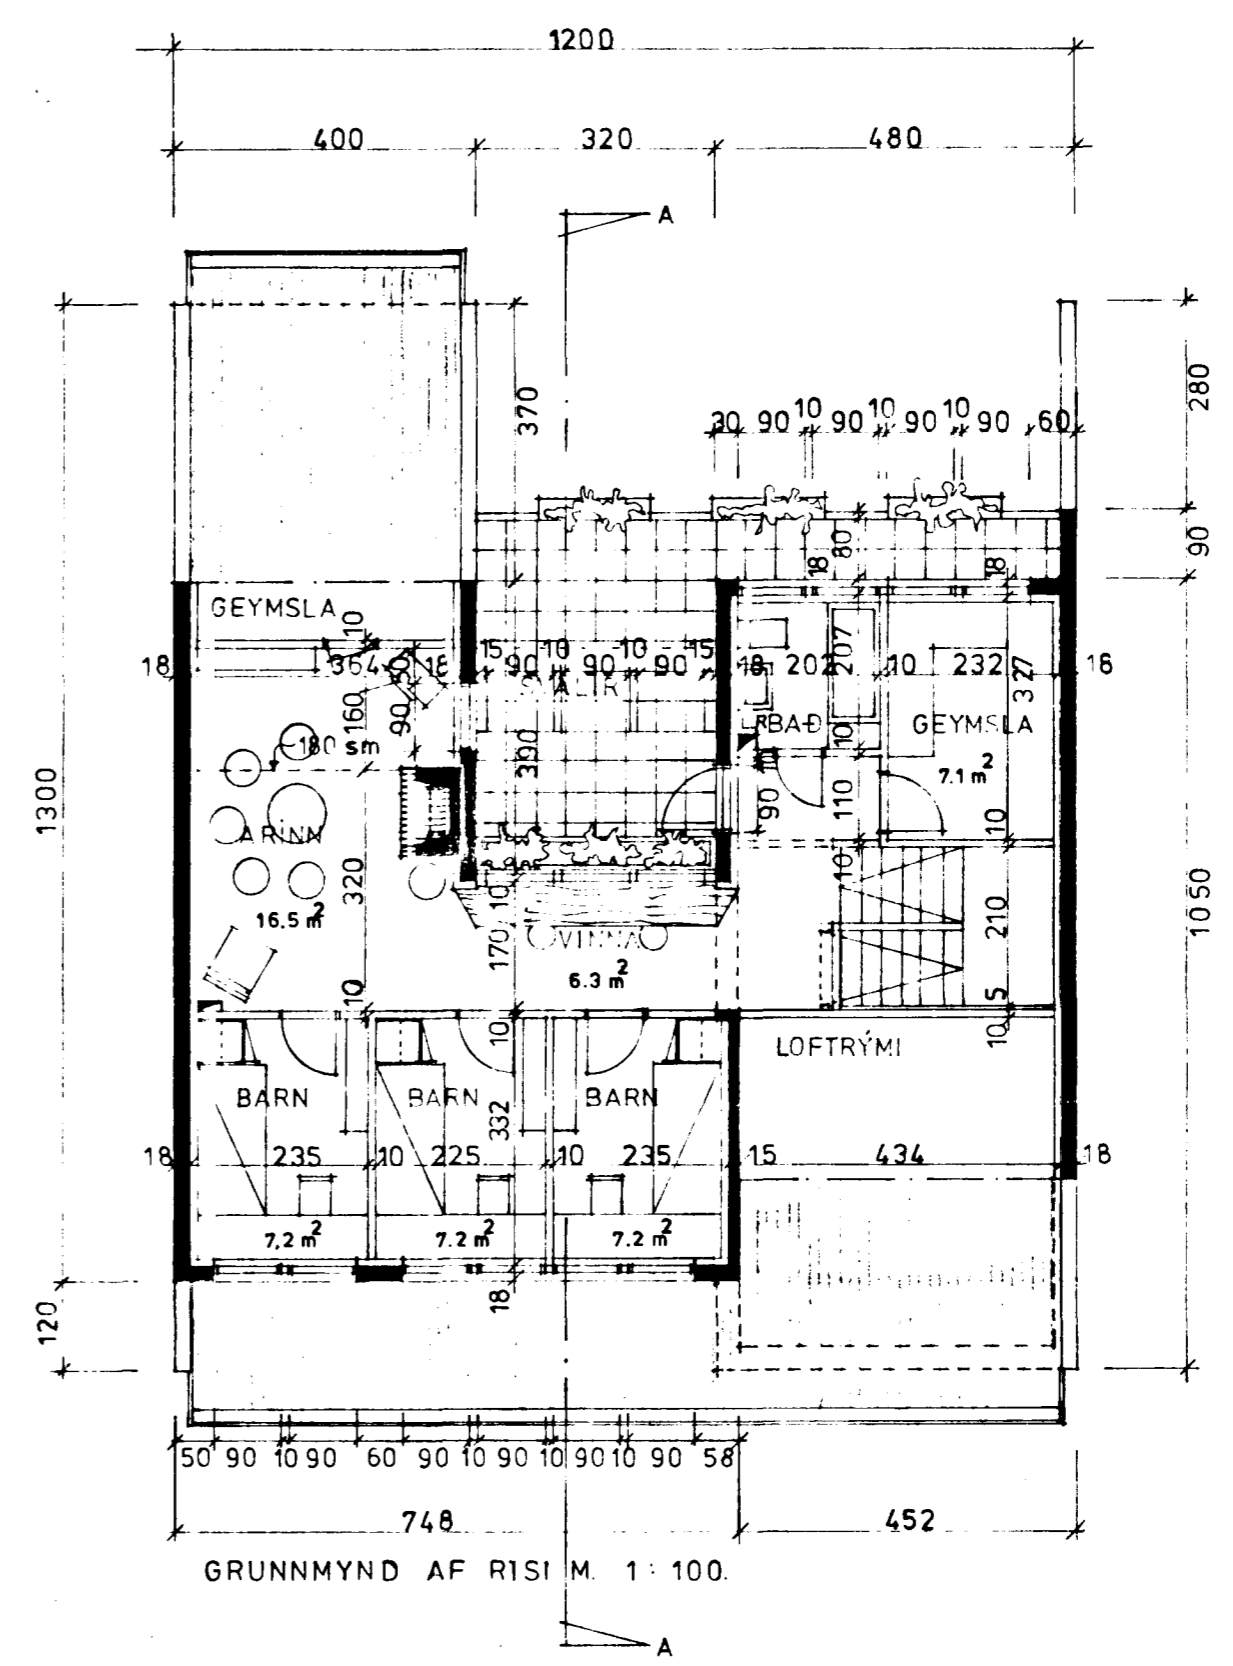

GRUNNMYND AF RISI M. 1:100.

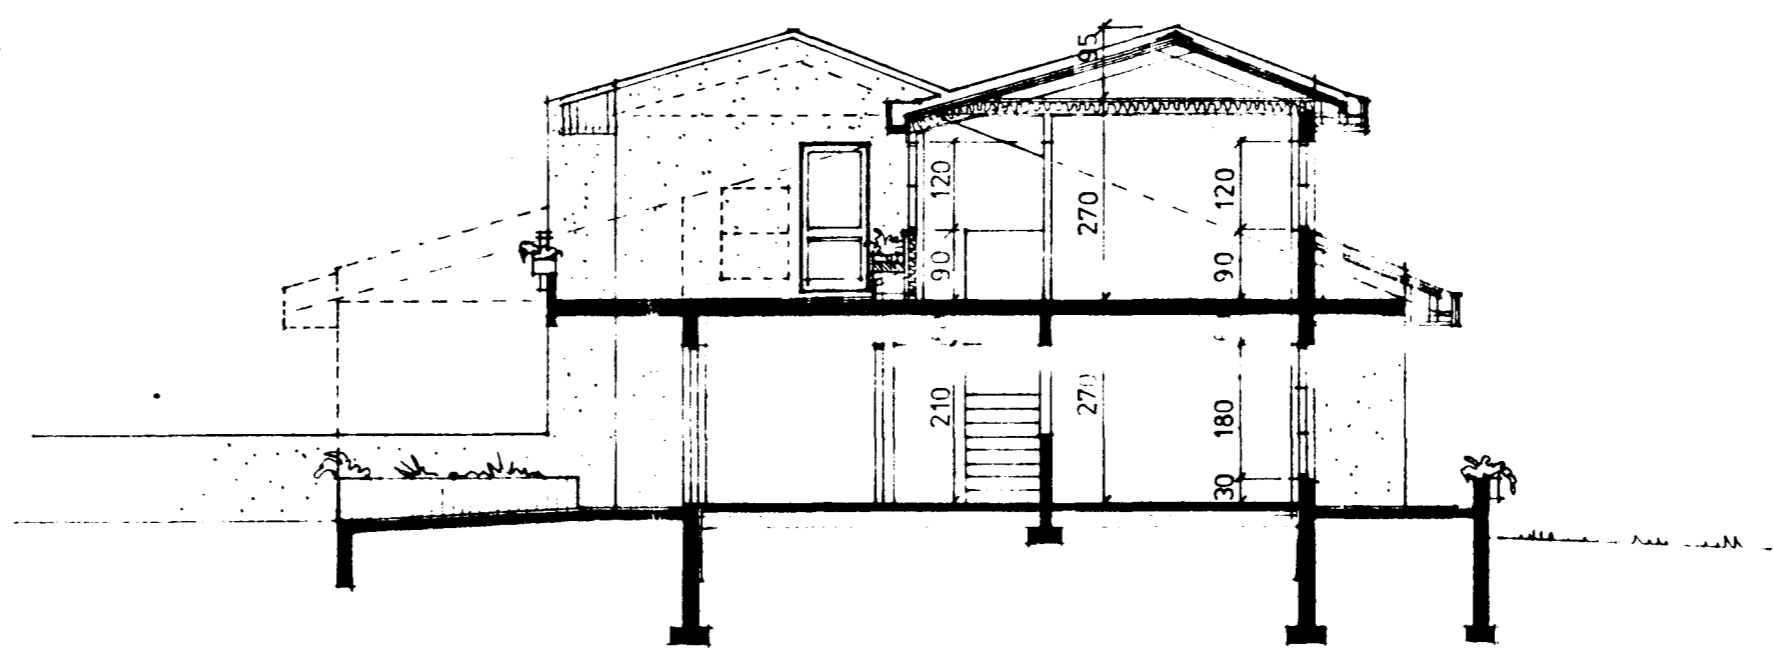

SNIE A-A M. 1:100

Óli Þórdarson

ⓓ