



Samþykkt á fundi bygginga-
nefndar þ. 11/6 1980
BYGGINGAFULLTRÚINN
Í HAFNARFIRDI

Ganga skal frá önnu
eldstöðu í samráði við
Stökkvæðingjóra

20/5/81
Sp. Kjallari

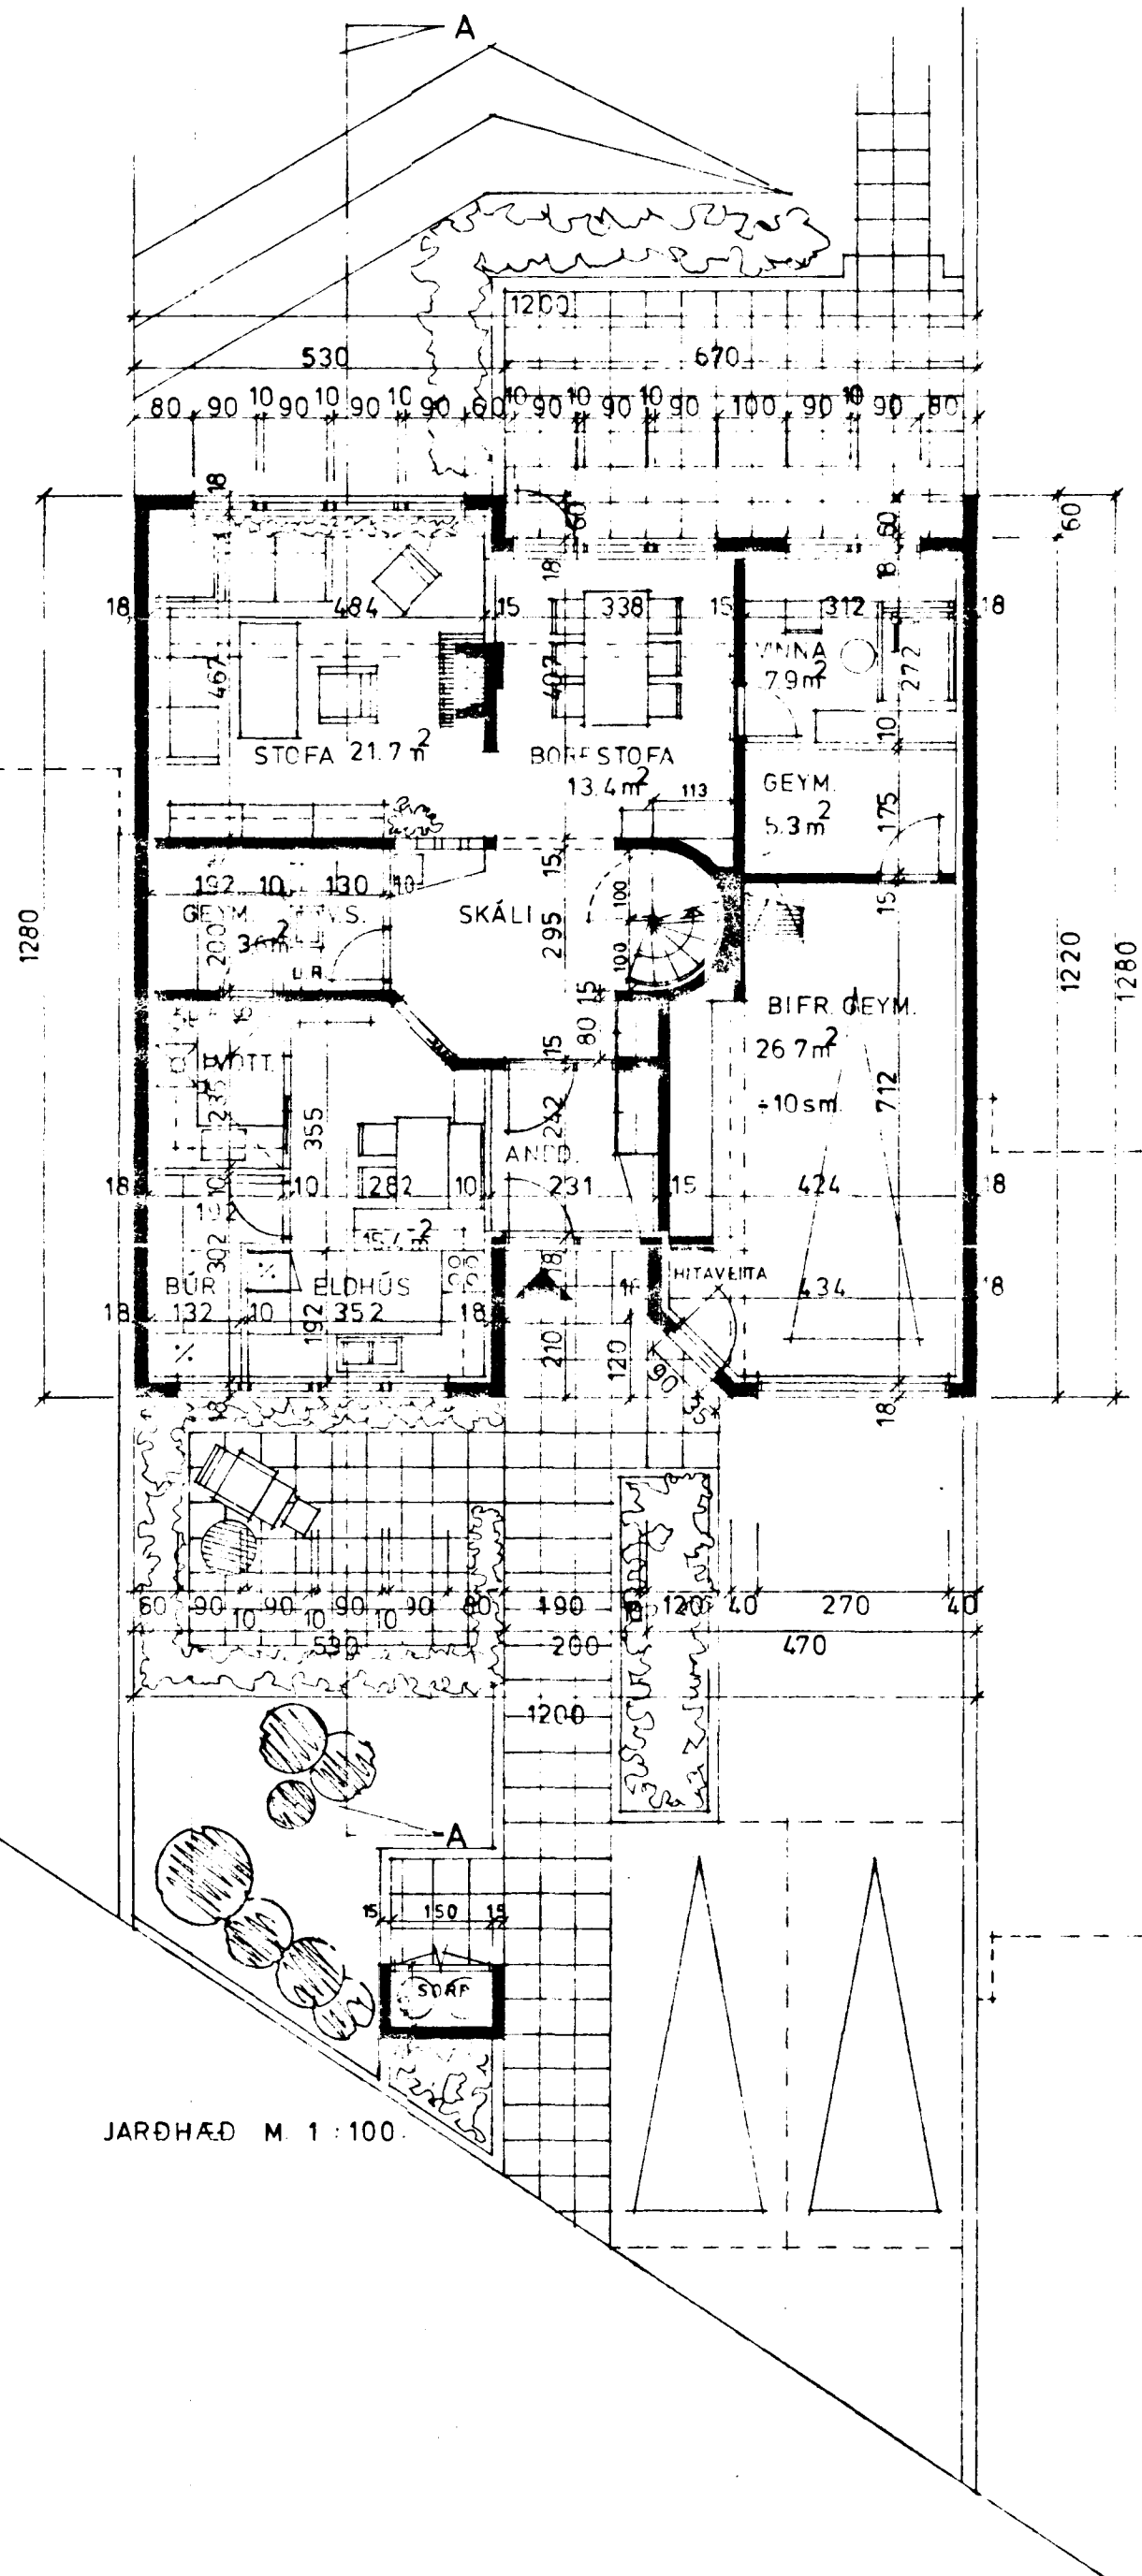

JARDHÆÐ M 1 : 100.

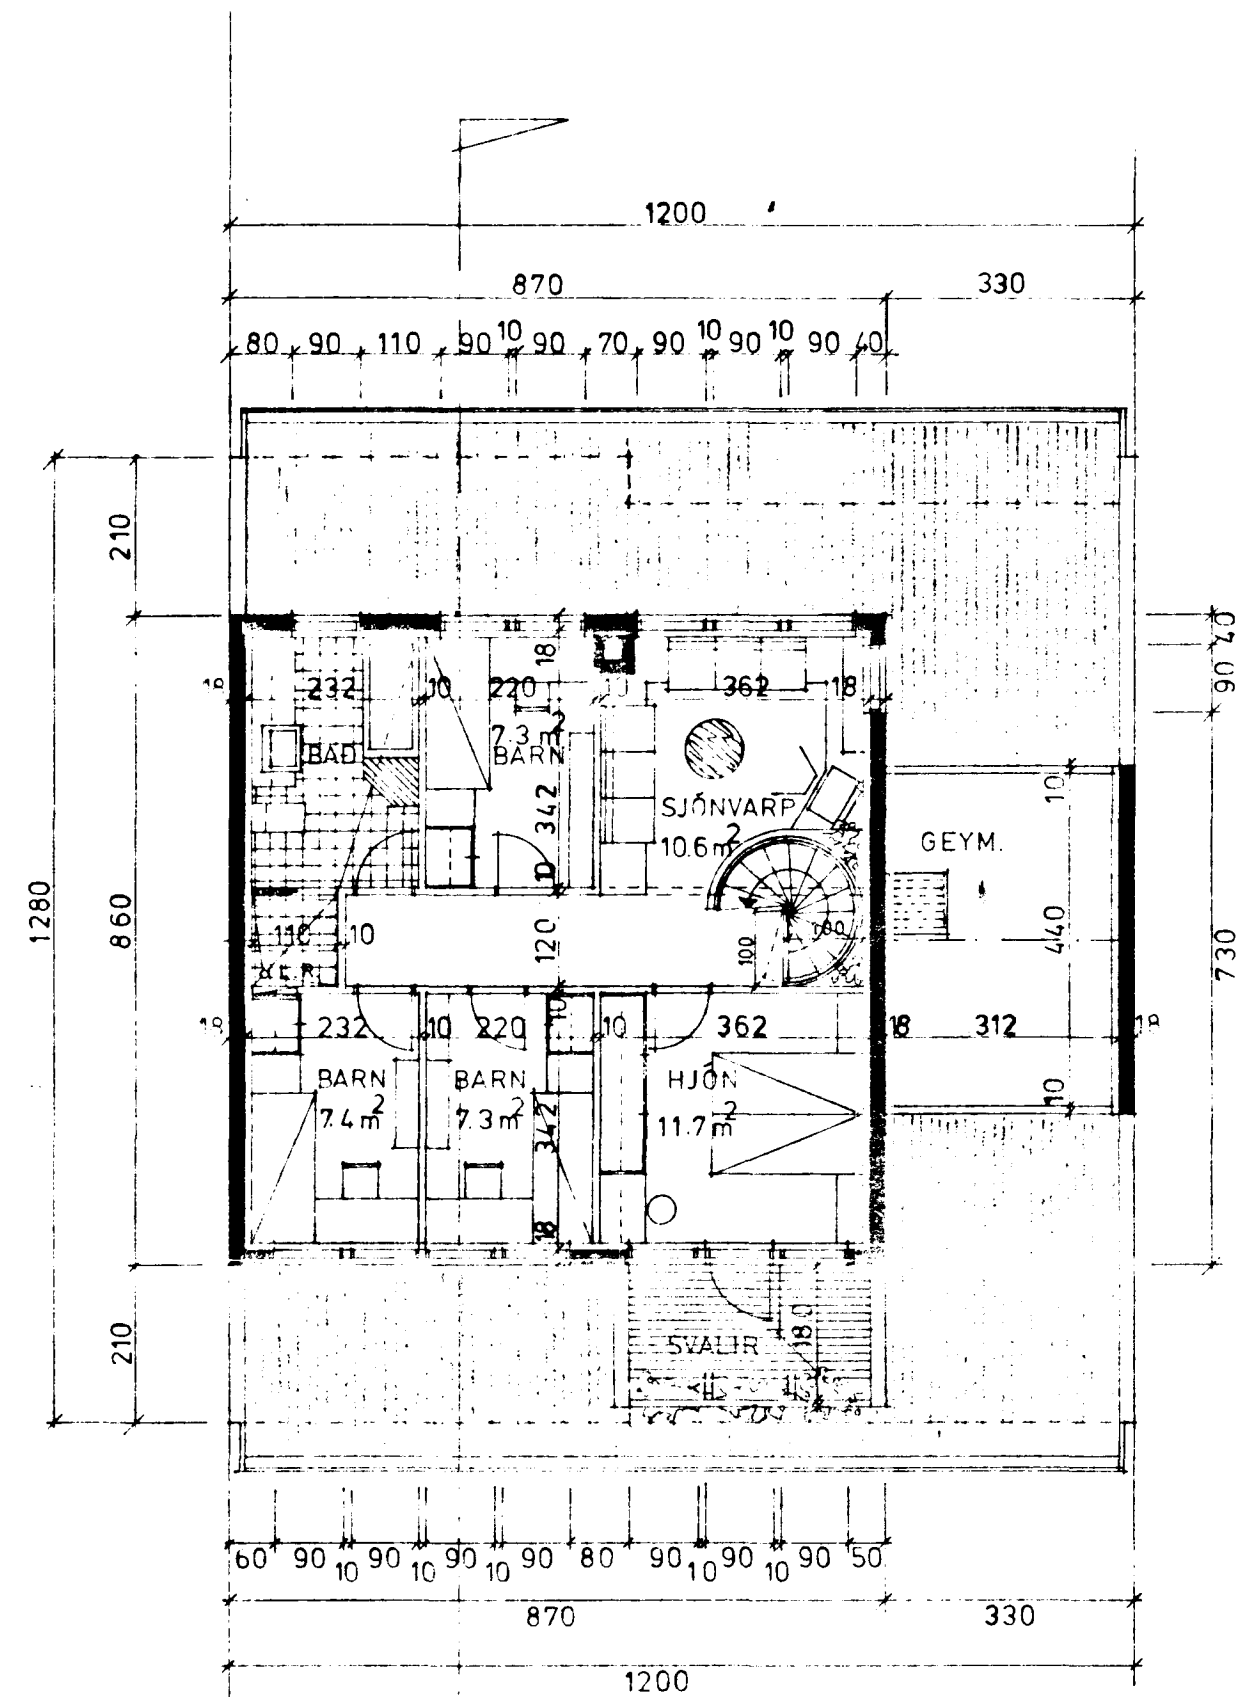


RIS M 1 : 100.

BRÚTTO :
JARDHÆÐ :
RIS :
RÚMMÁL :

ÍBÚÐ : 106.5 m²
BIFRIG/GEYMSLA : 38.2 m²
144.7 m²
698.8 m³

NETTO : 143.4 m²

KÖLNUNARTÖLUR SÉU
SAMKV. ÍSL. ST. 66.

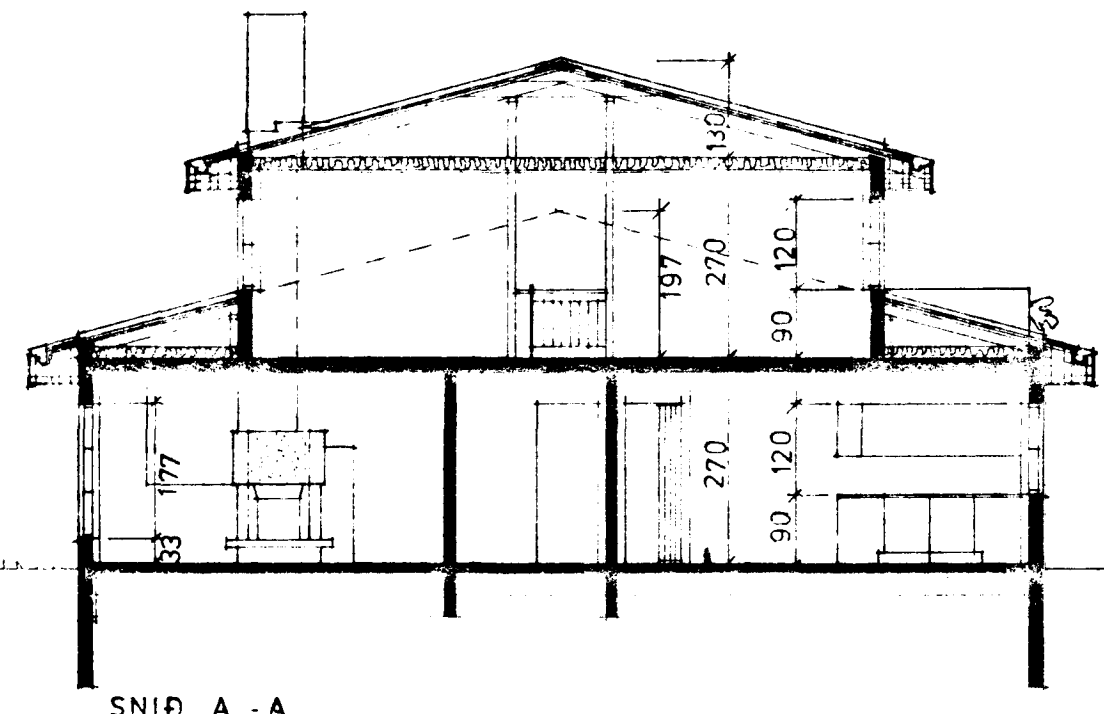

SNID A - A

8

C II.