


### SKYRINGAR.

ÖLL VINNA OG ALLT EFNI SKAL VERA SKV. GILDANDI STÖÐLUM OG REGLUGERÐUM.

T. MERKIR AD ÖFNINN ER HITASTYRÐUR MEÐ FRAMRENNSLISLOKA (TUR) T.D. DANFOSS RAUL.

R. MERKIR AD ÖFNINN ER HITASTYRÐUR MEÐ BAKRENNSLISLOKA (RETUR) T.D. DANFOSS F3VR. EÐA ÖÐRUM SAMBÆRILEGUM LOKUM.

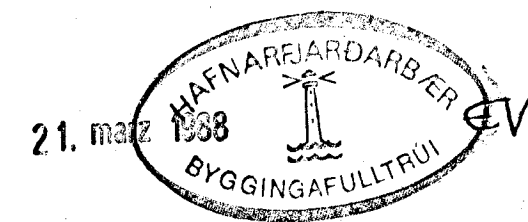

DI	21.03.88	BR. SKV. LOGN. PÍPLUM.	
BR. NR.	DAGS	EDLI BÆRTINGAR	SIGN.
	UNNARSTIGUR 2	HAFNARFIREÐI	DAGS OKT. '87
	RÚMMYND	HITA- OG VATNSLAGNA	HANNAÐ
MELIKV. 1:50			TEIKNAD
SIGURÐUR ÞORLEIFSSON	TEKNIFRÆÐINGUR F.T.F.I.		VERK NR. 8737
STRANDGÖTU 11	HAFNARFIREÐI	SÍMI 54751	BLAD NR. 2-02