




VESTUR

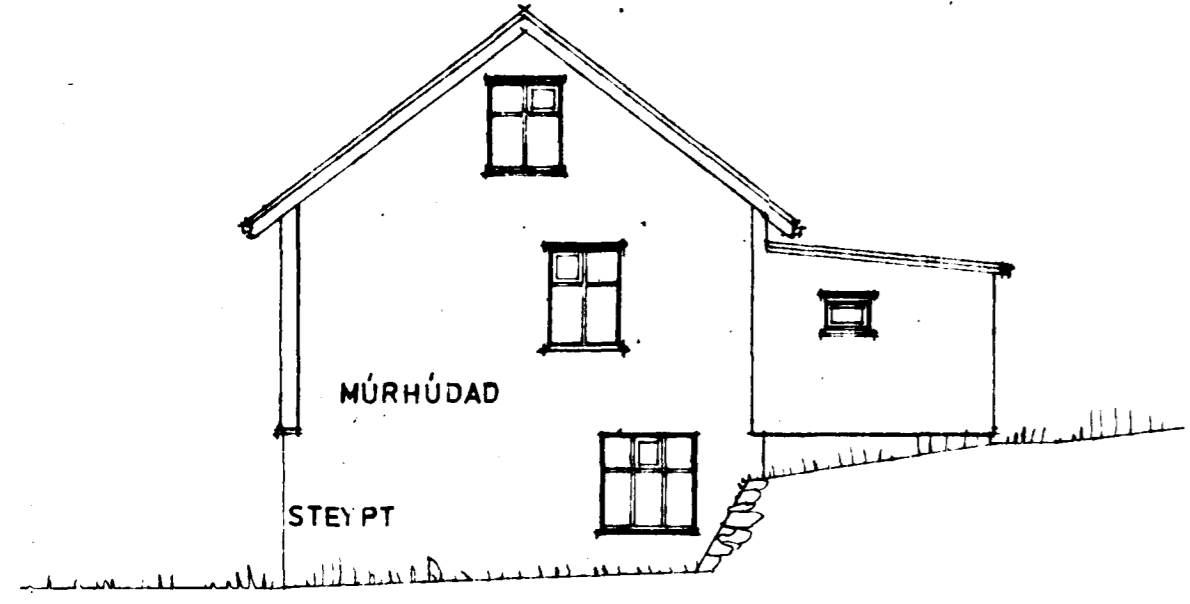

AUSTUR

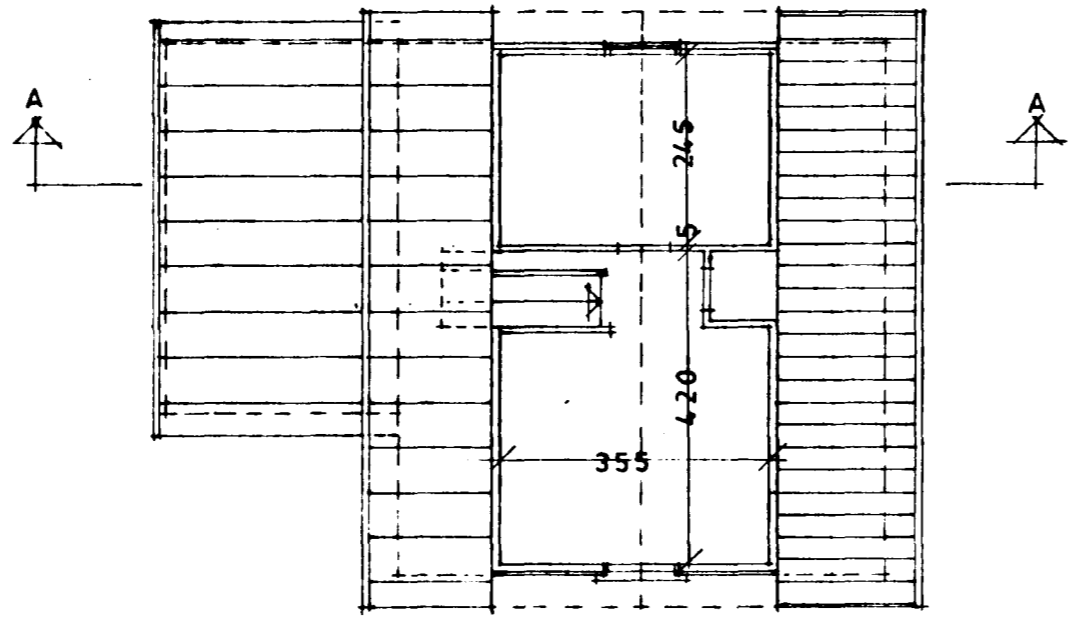


RISID

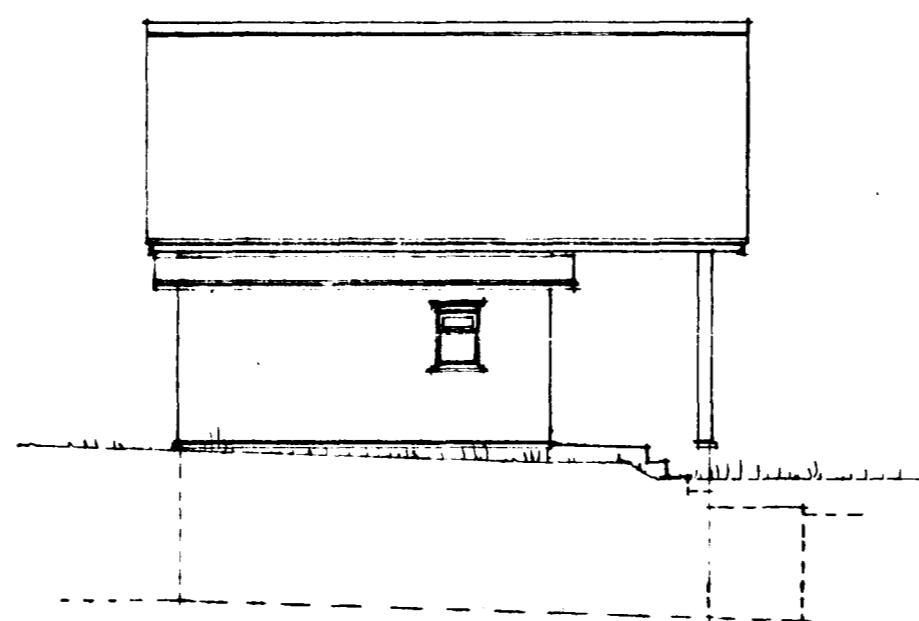


NORÐUR




SUÐUR

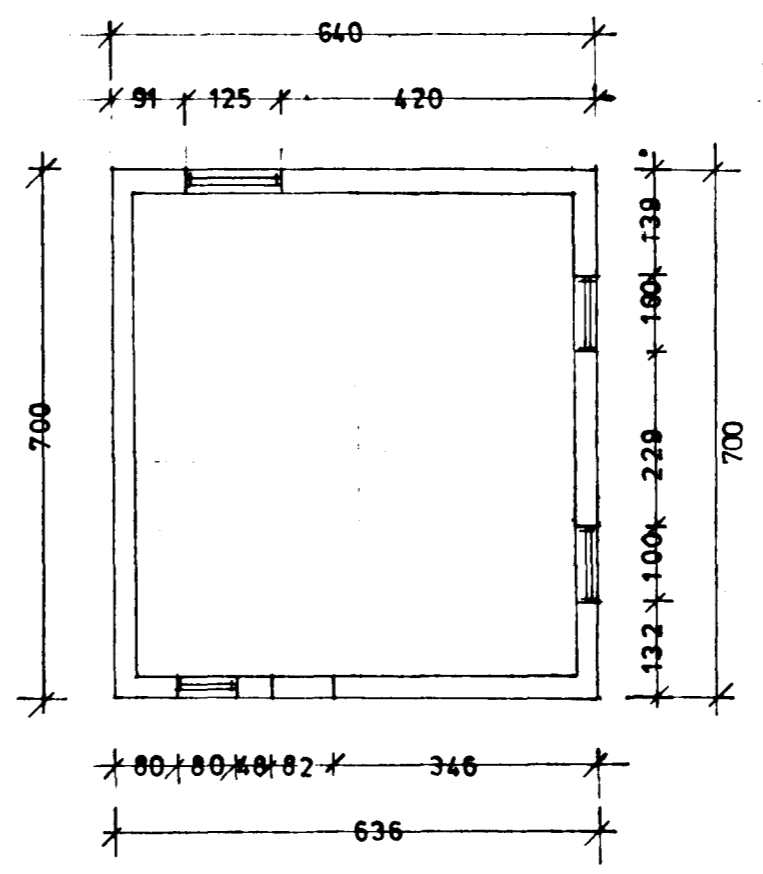

KJALLARINN

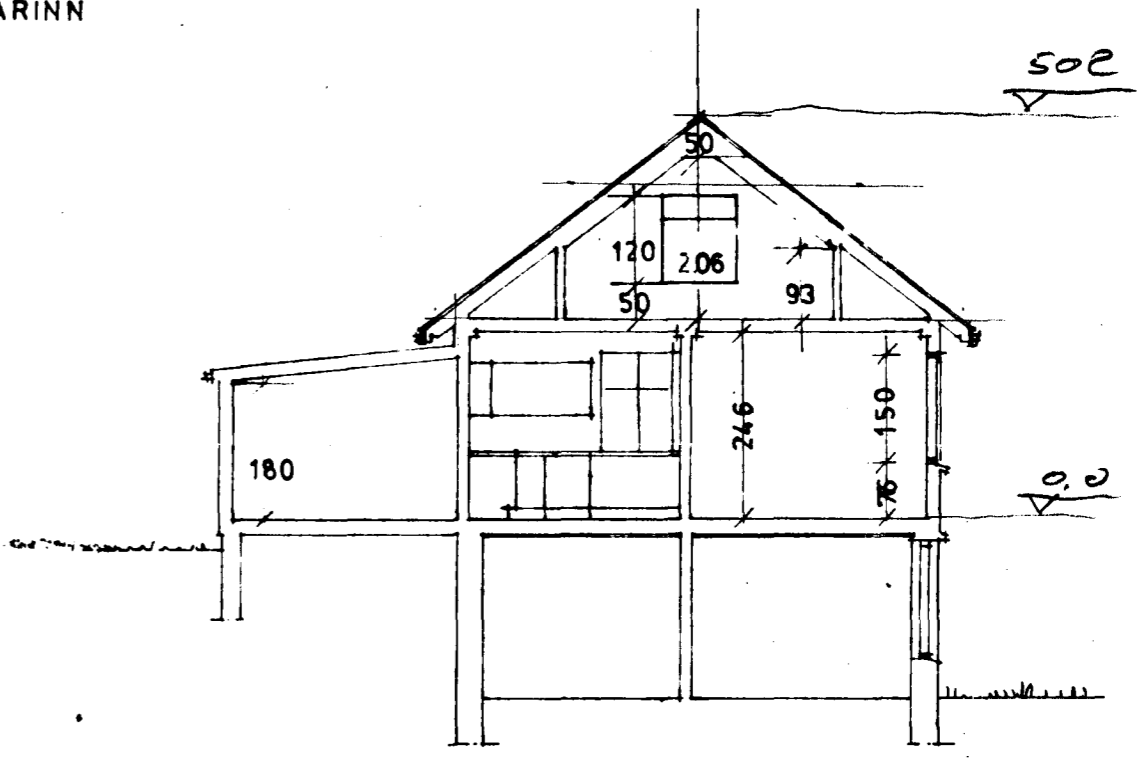

SNID A-A

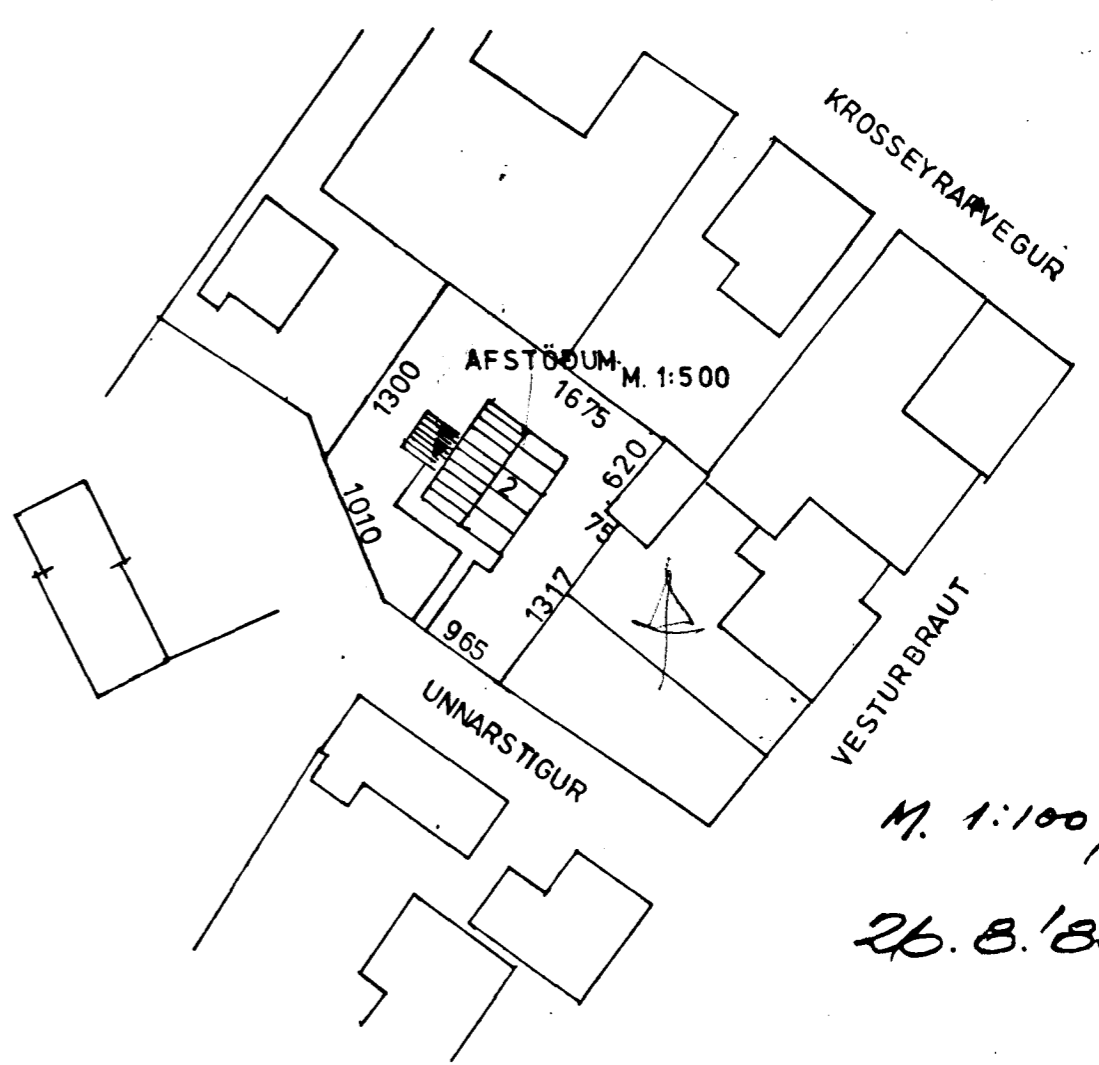

Móttakið 15/9 '86
 UNNARSTIGUR 2 M 1:100, 1:500
 MÆLT UPP OG TEIKNAD Í ÁG. 1986

M. 1:100; 1:500
 26. 8. '86 / Þú [Signature]
 [Signature]