


Skematísk mynd af tengingum

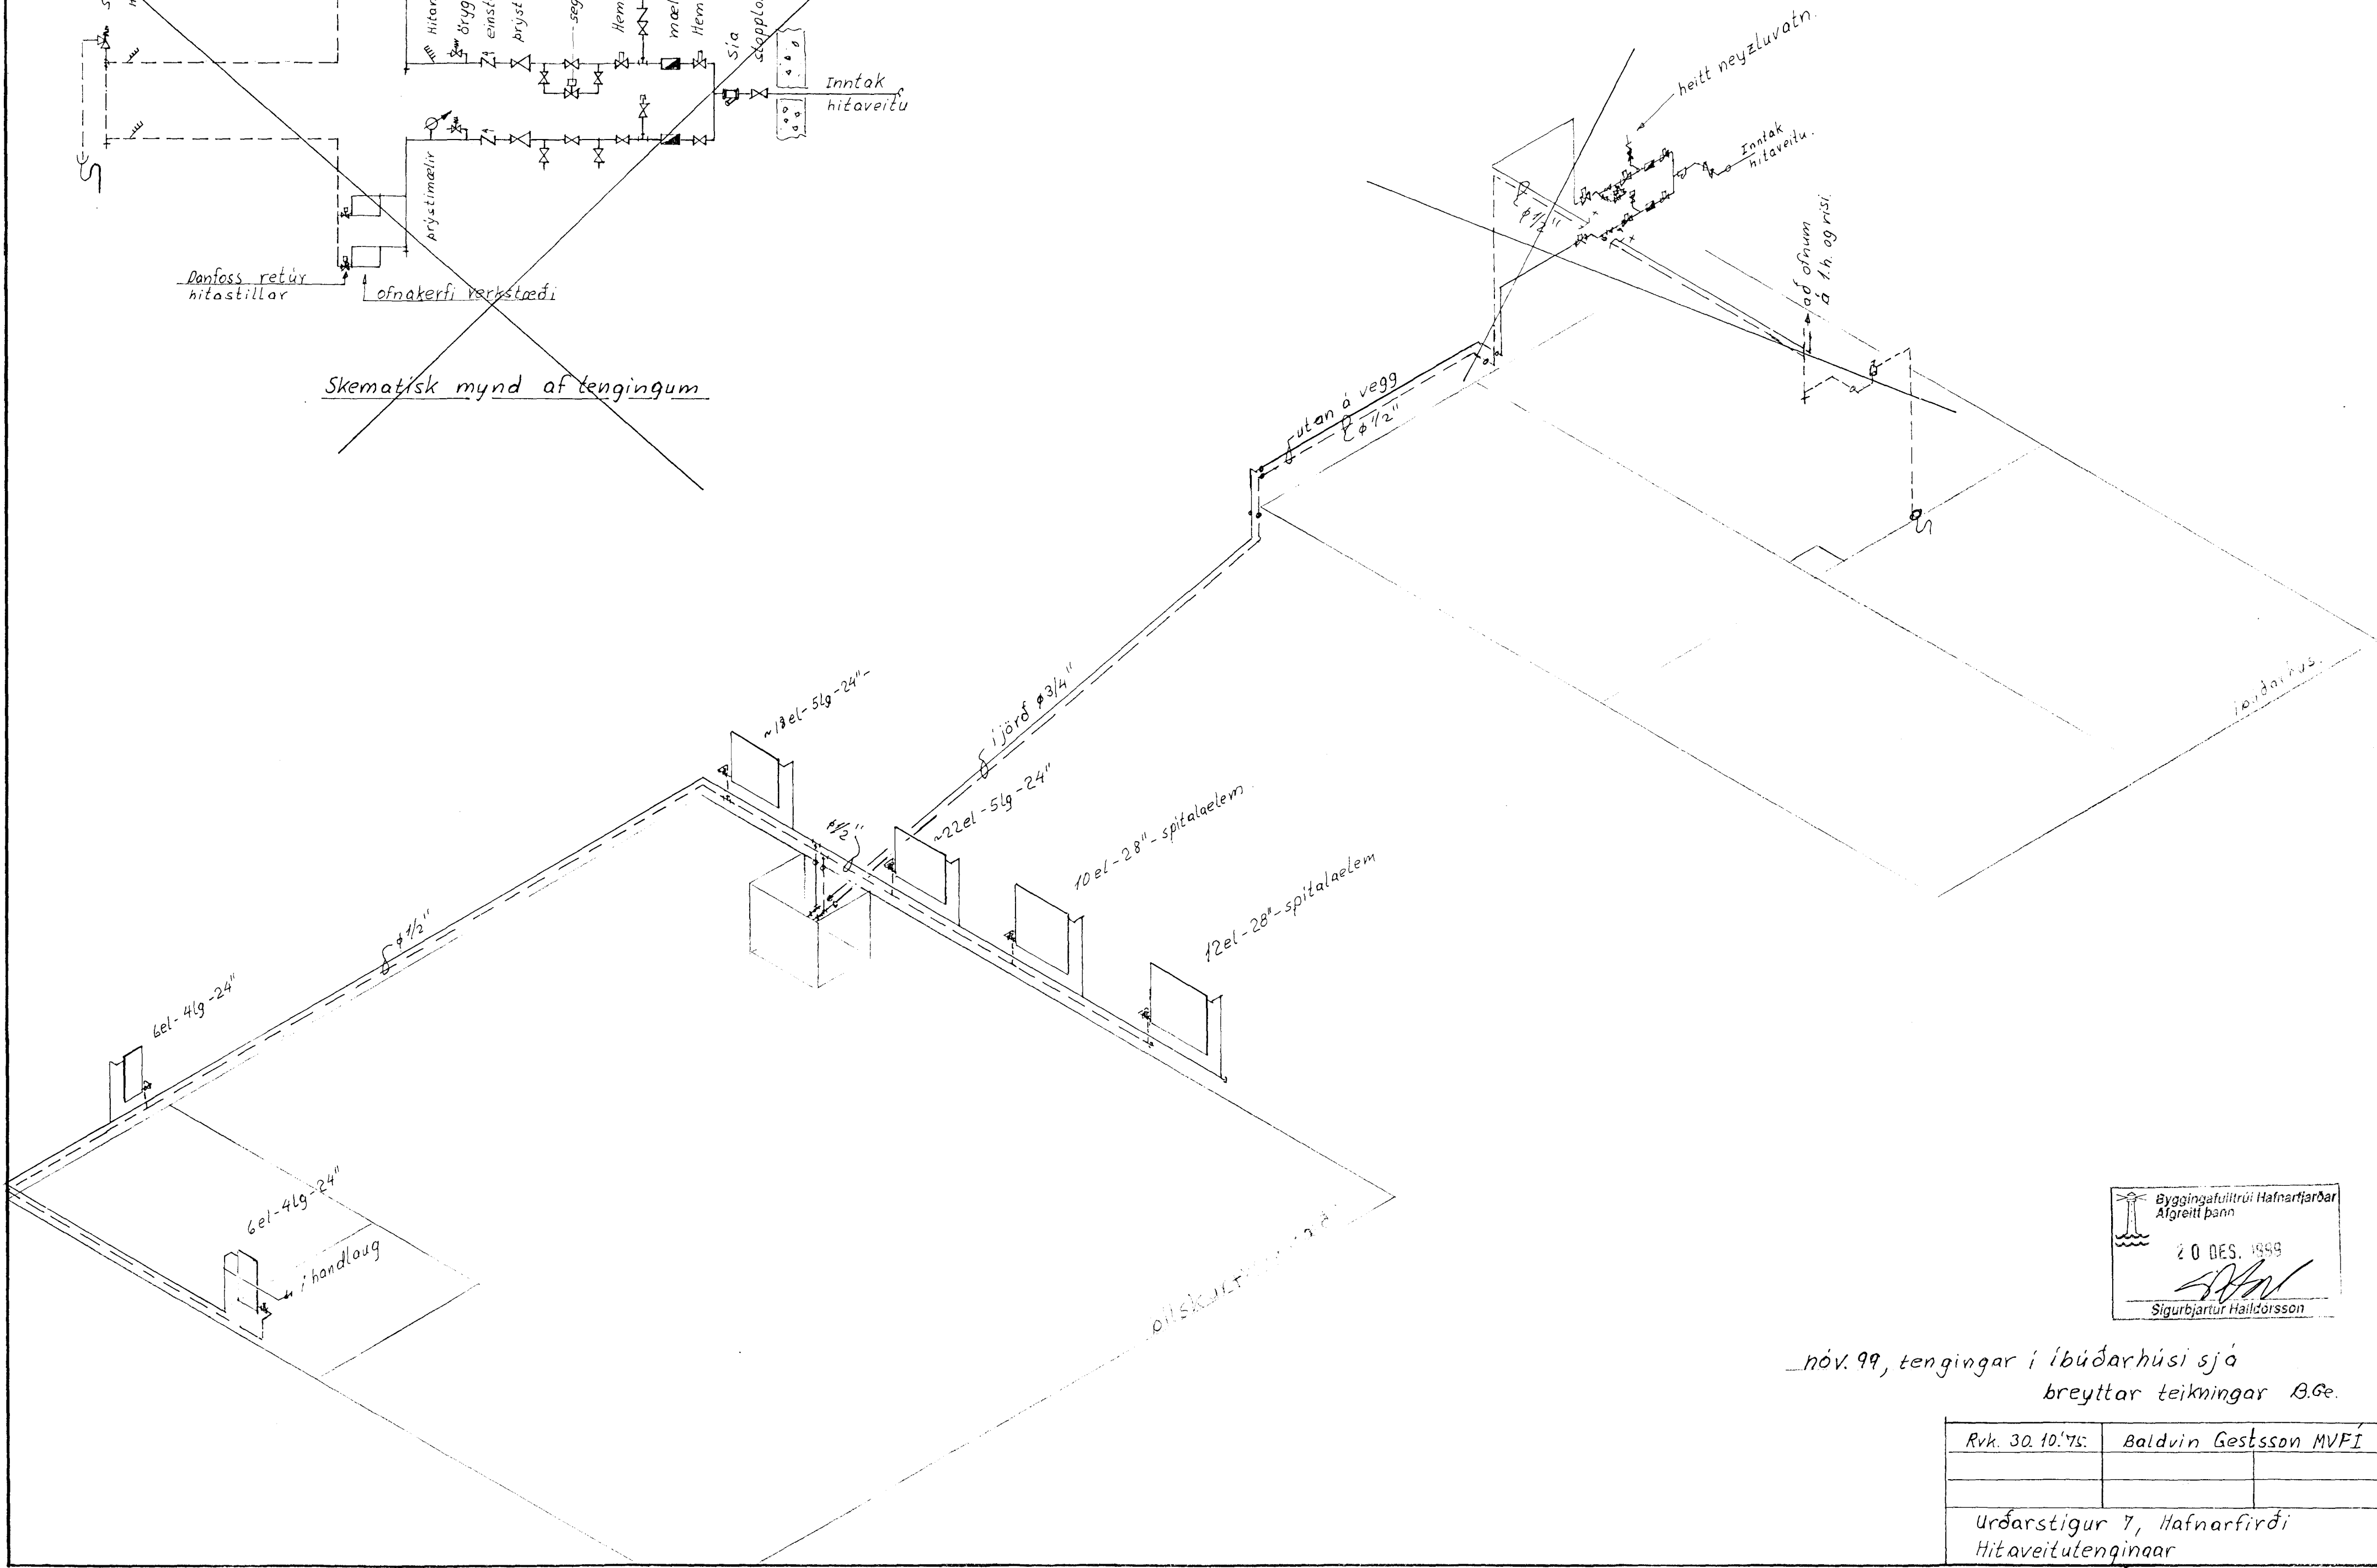

Byggingafráttir Hafnarfjarðar
 Afgreitt þann
 20 DES. 1999
 Sigurbjartur Haldórsson

nov. 99, tengingar í íbúðarhúsi sjá
 breyttar teikningar B.Ge.

Rvk. 30.10.75:	Baldvin Gestsson MVEI
Urðarstigur 7, Hafnarfirði	
Hitaveitutengingarnar	