



Samþykkt á fundi bygginga-
nefndar þ. 9.11.1987

BYGGINGAFULLTRÚINN
HAFNARFIRÐI


Guðbjörg L.

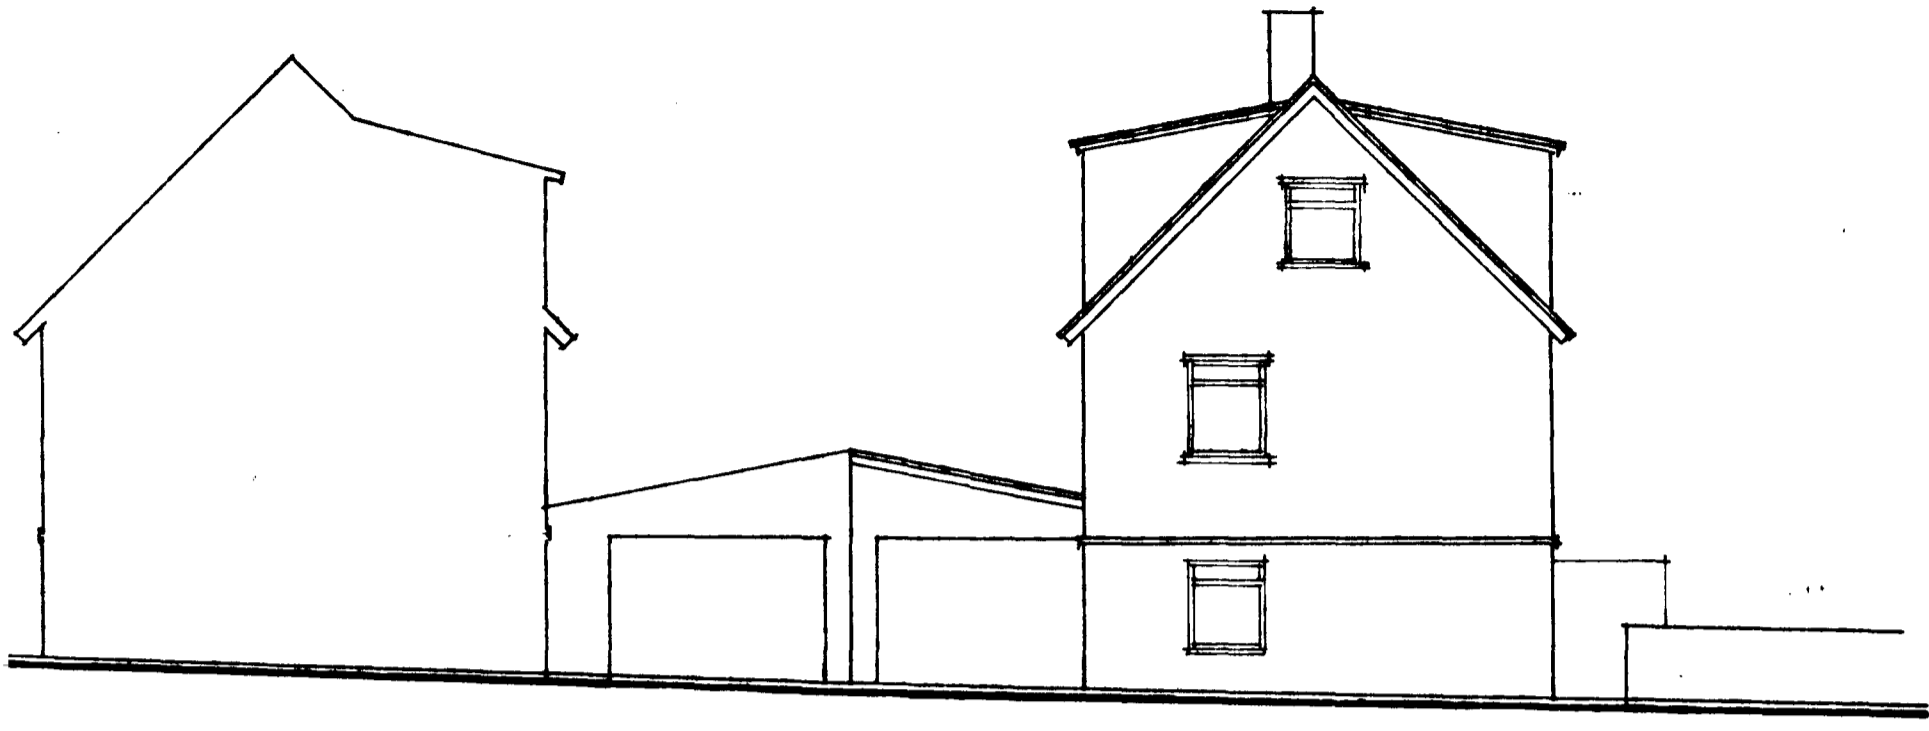


NORB-VESTUR

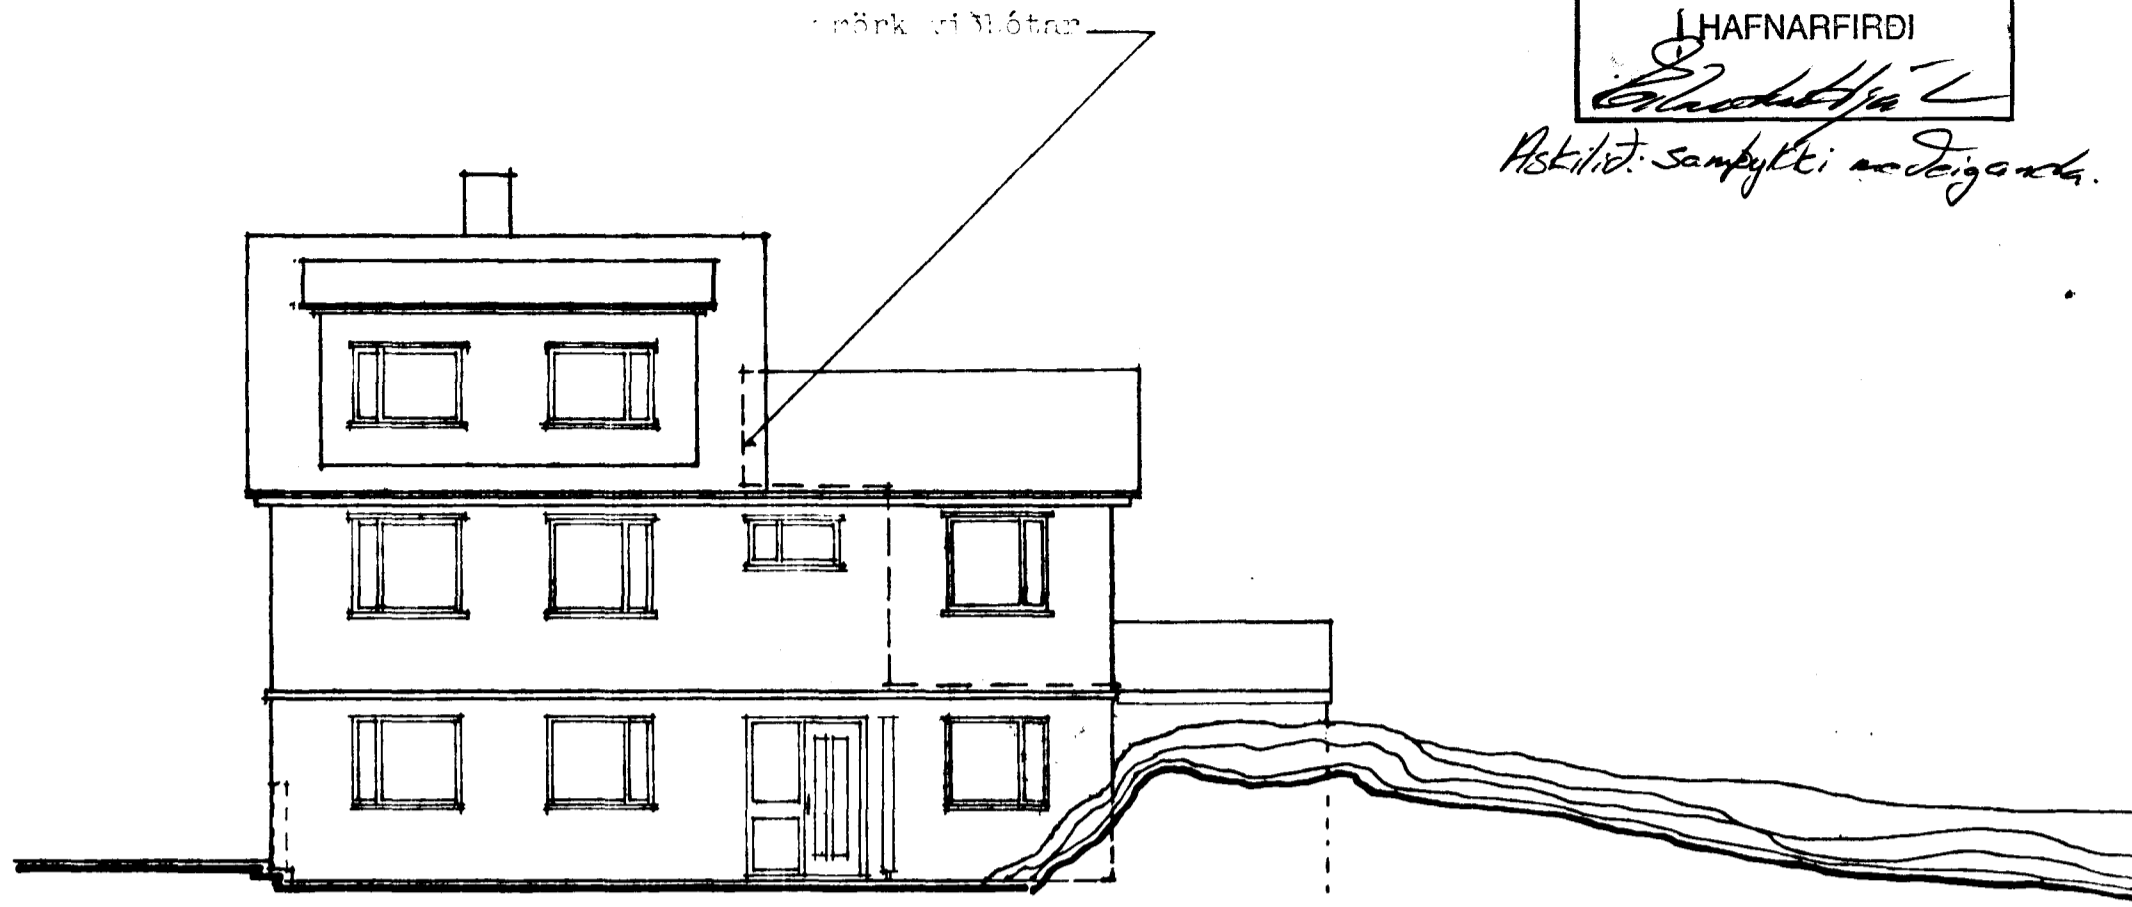

SUB-VESTUR

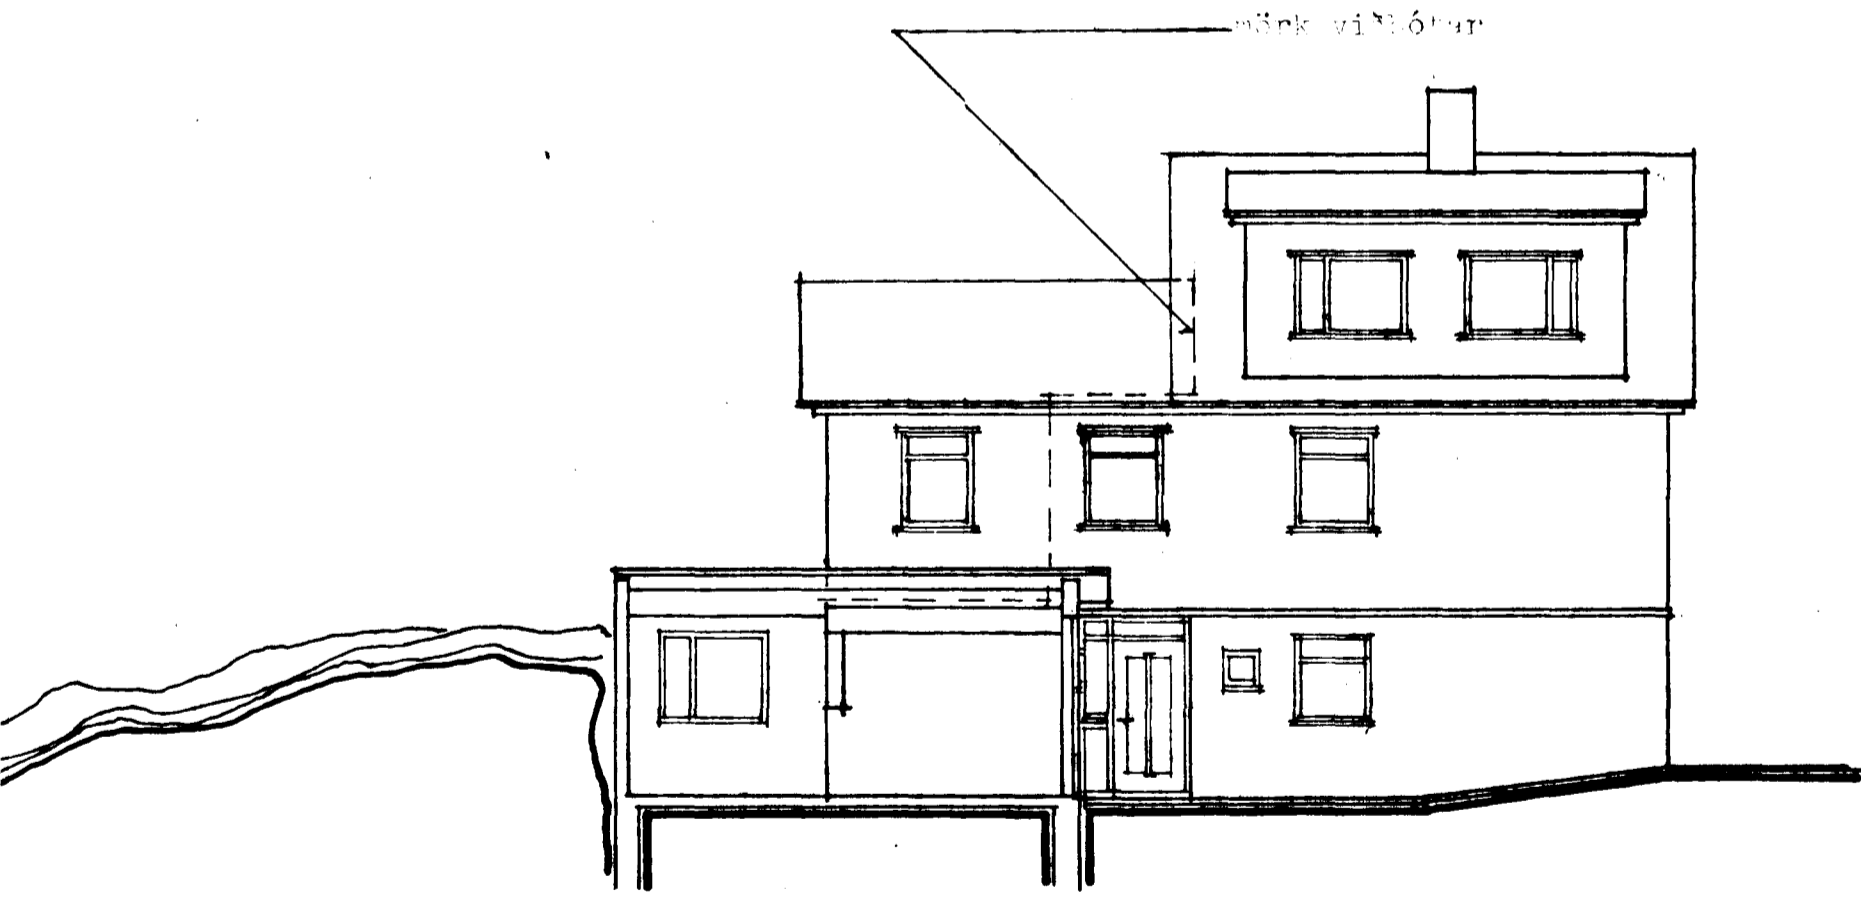

NORB-AUSTUR

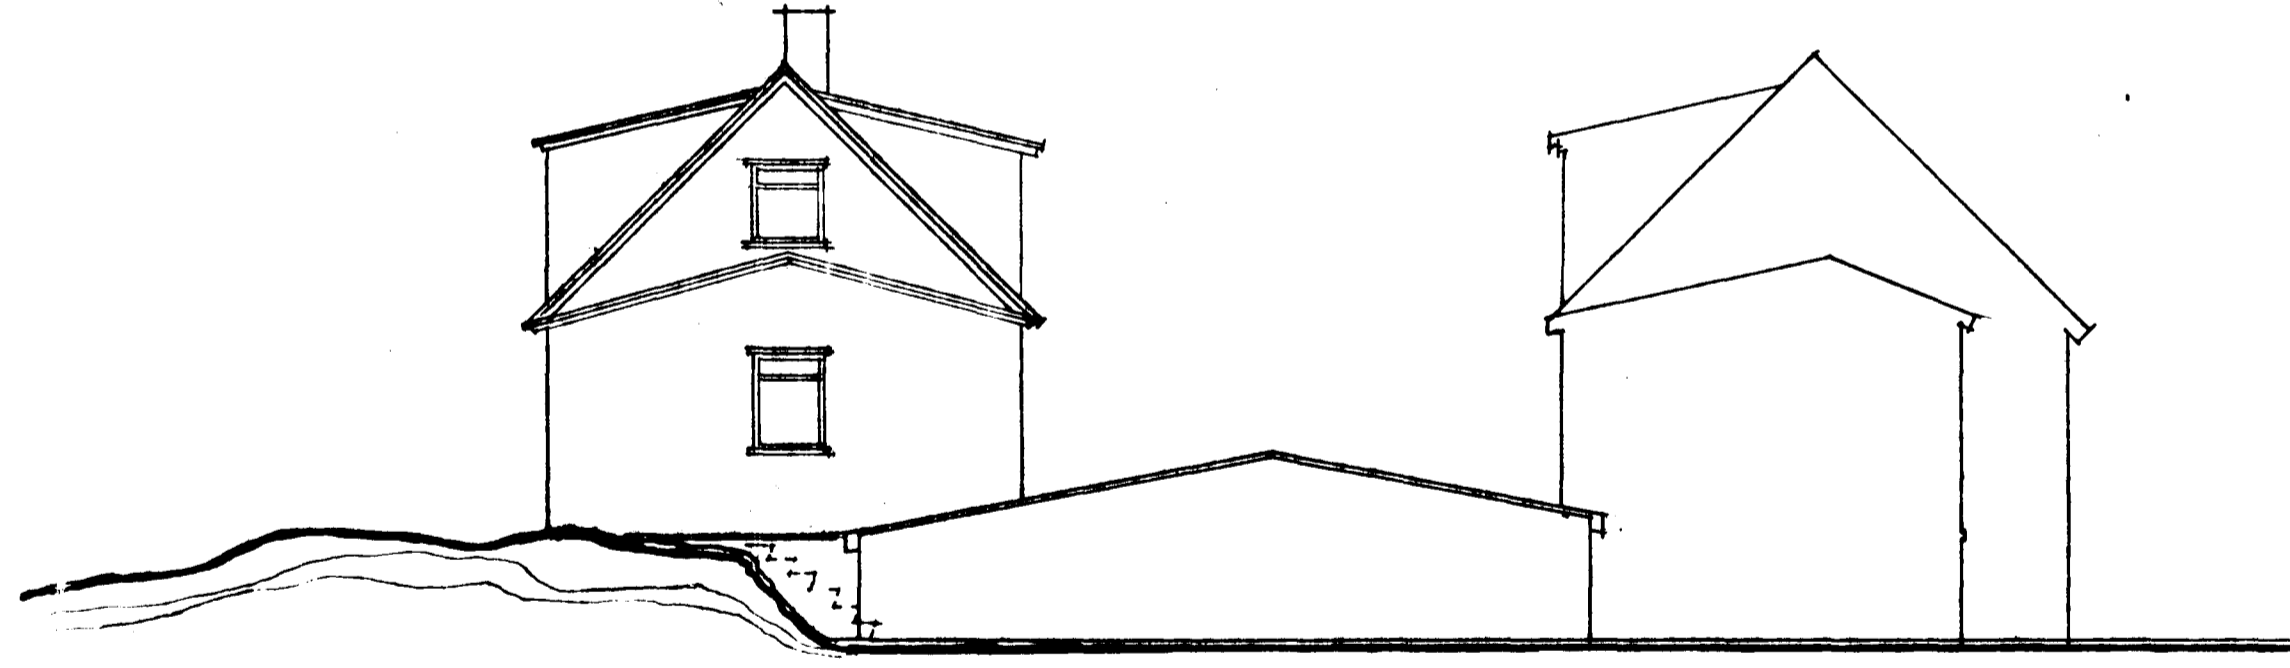

SUB-AUSTUR

Guðbjörg L.

Inngangur breytt 05.01.1987
Þaki viðbyggingar
breytt 05.04.1987

URÐARSTIGUR 6, HAFNARFIRÐI
Stilleingdin
mkv. 1:100 dag. 3. 1987 tei. h. bla. 02
SIGURÞÓR ADALSTEINSSON ARKITEKT FAÍ