

Eig:

Jón Kr. Sveinsson


Urðarstigur nr. 8

viðbygging

1:100

AFSTÖÐUMYND

1:500

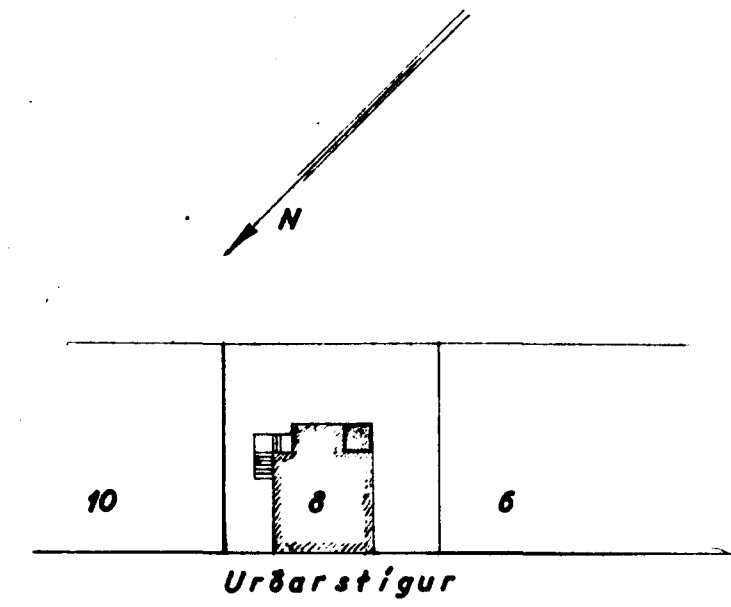


Samþykkt á fundi bygginga-
nefndar p. 26 / 2 1960

BYGGINGAFULLTRÚINN
Í HAFNARFIRÐI


[Signature]

HÚSASMÍÐAMEISTAR

MÚRARAMEISTARI

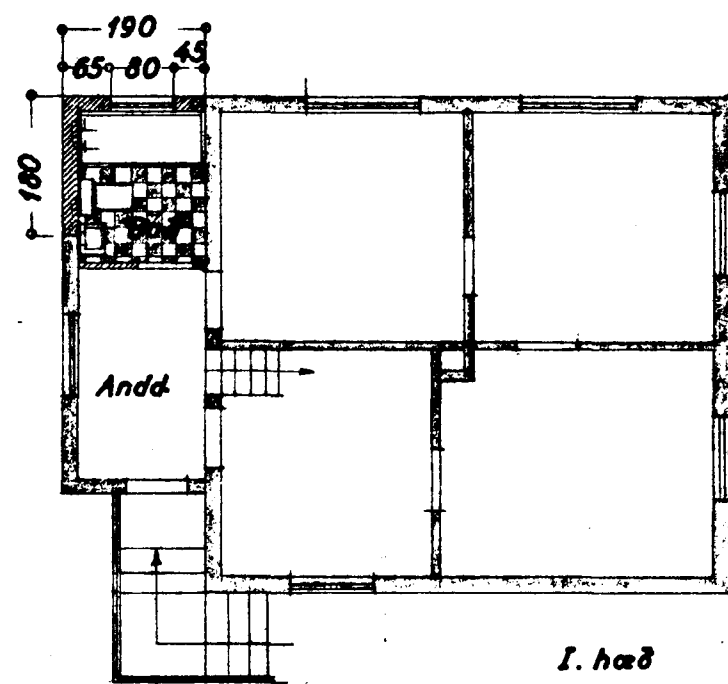

I. hæð

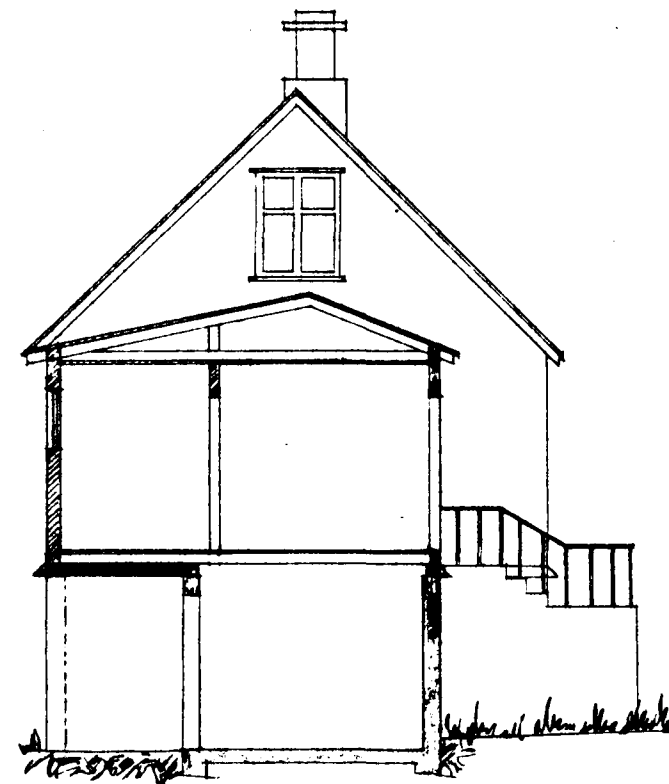

Sníð




Suðaustur



Suðvestur

EFTIR BREYTINGU

FYRIR BREYTINGU

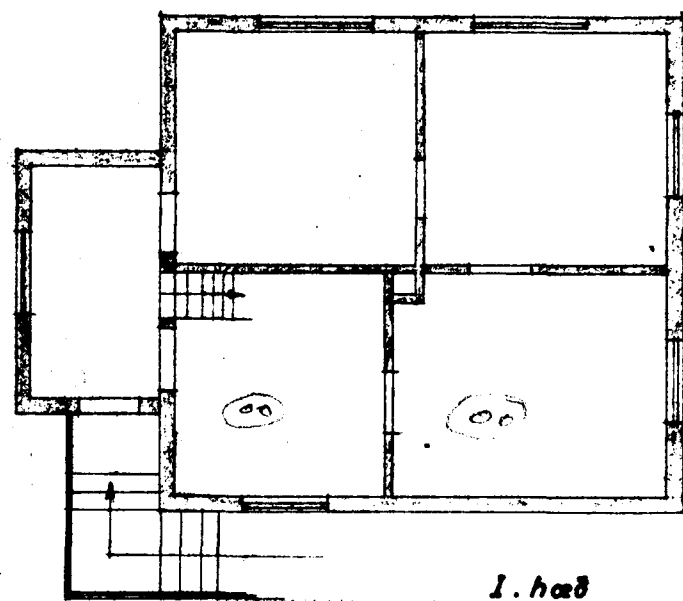

I. hæð



Suðaustur



Suðvestur

Staðnarfráttir 5. feb. 1960

[Signature]