





Samþykkt þann

3 0 AUG. 2001


Byggingafulltrúinn í Hafnarfirði
F.h. Kristján Þórarinnsson

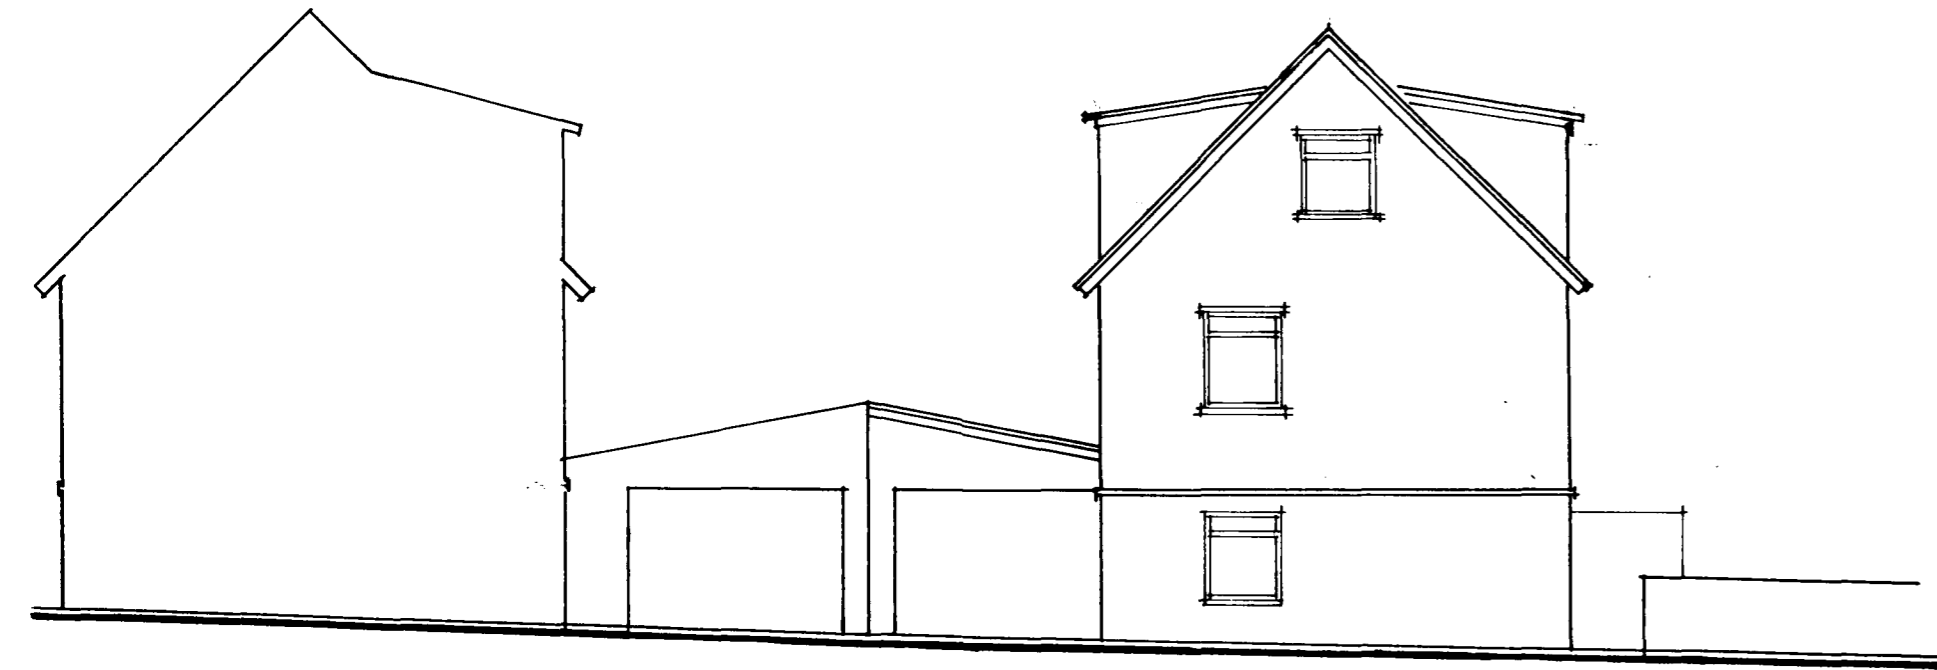


NORD-VESTUR

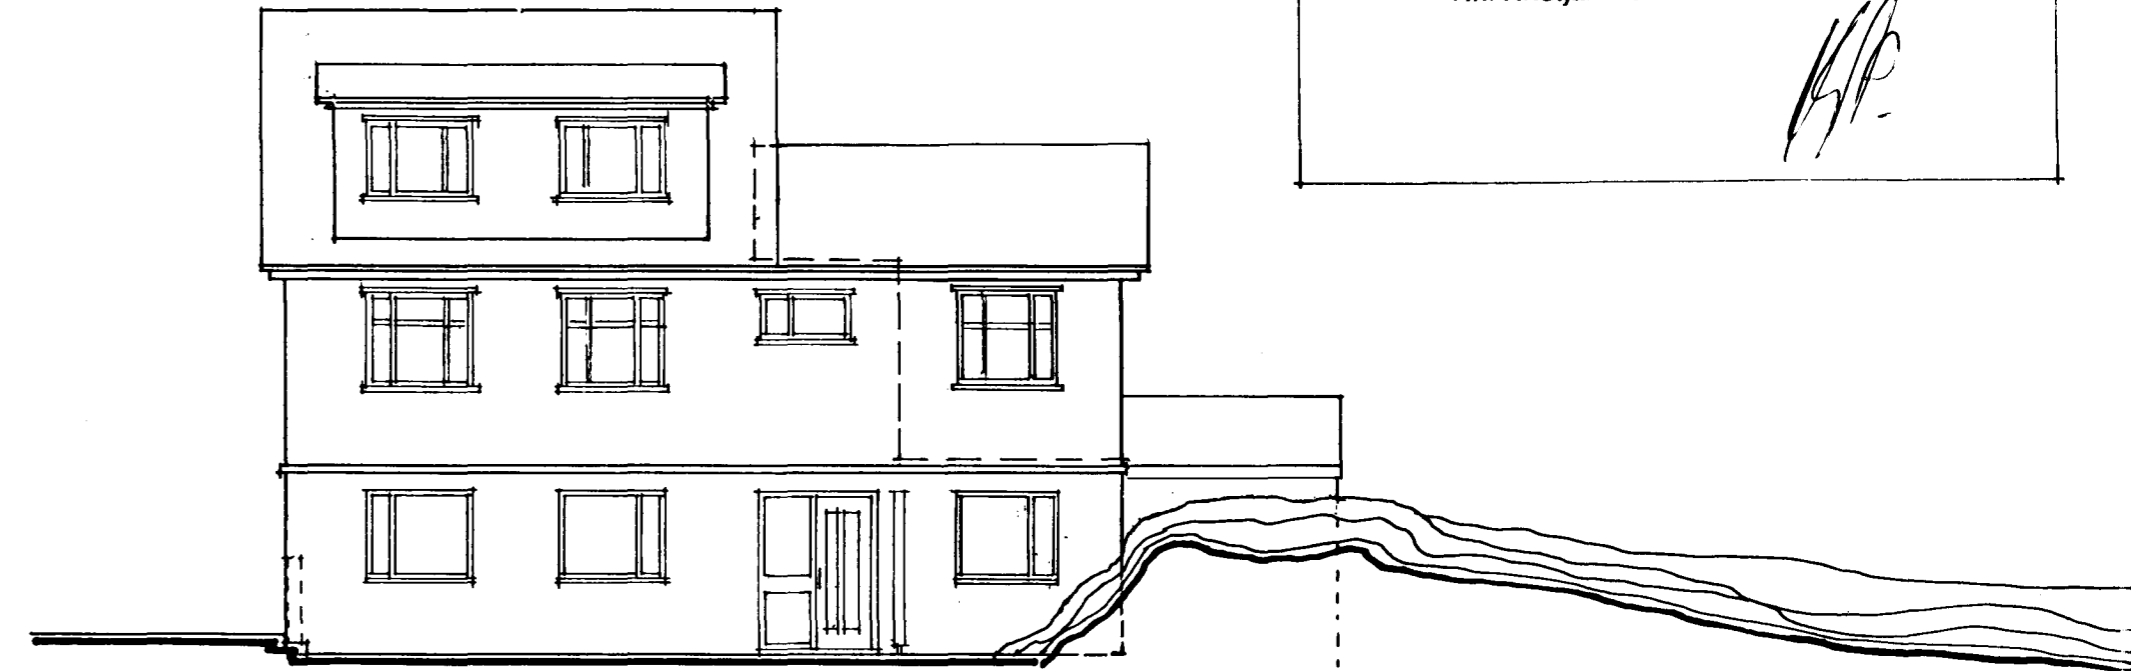

SUB-VESTUR

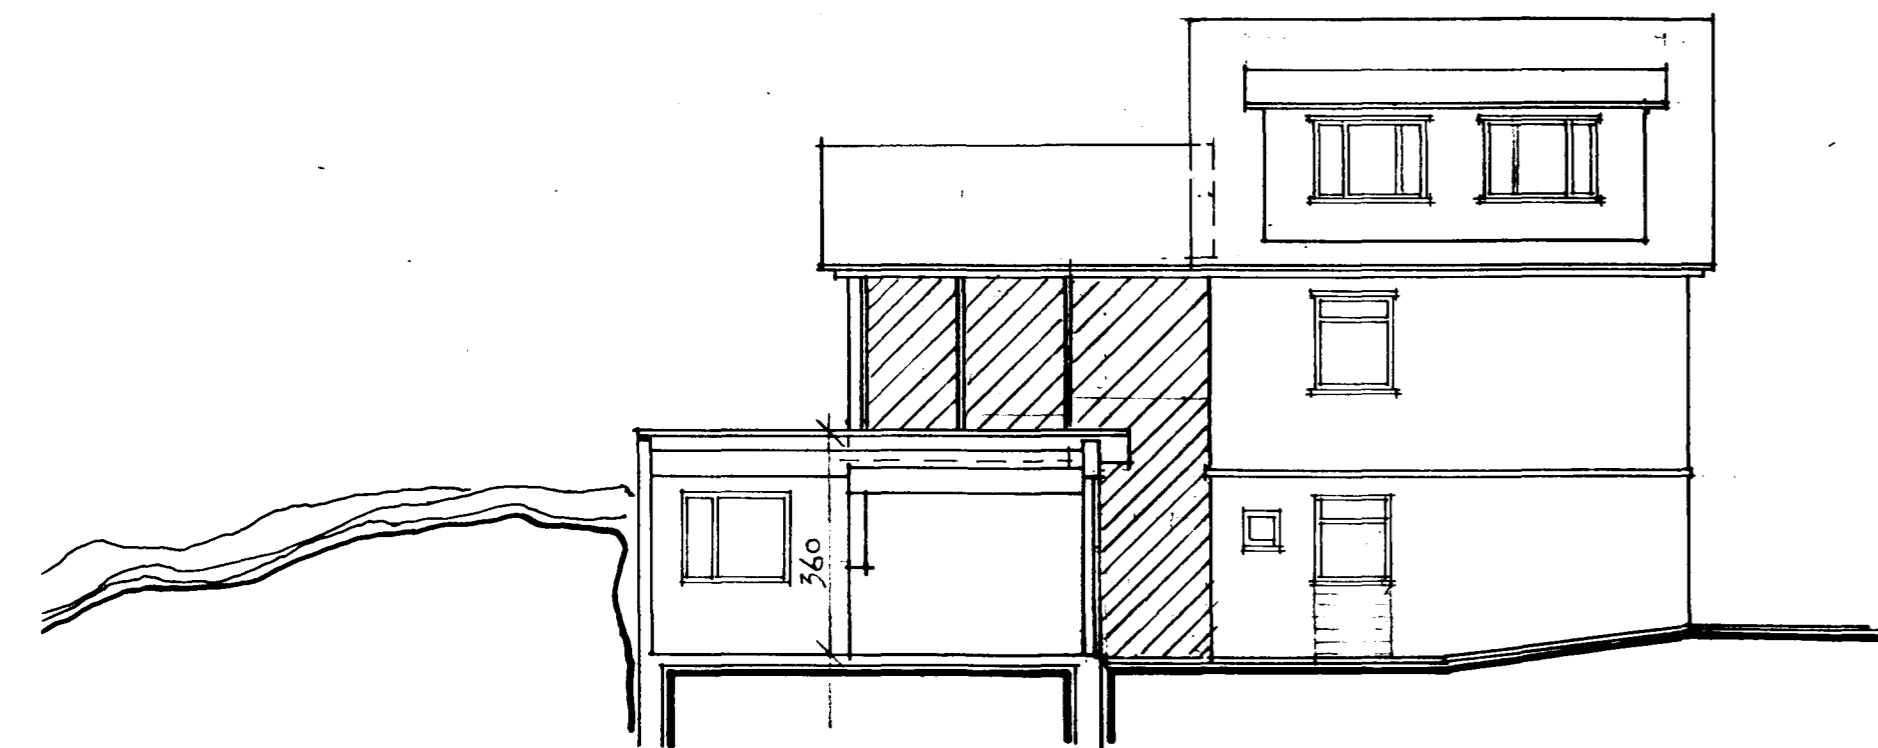

NORD-AUSTUR

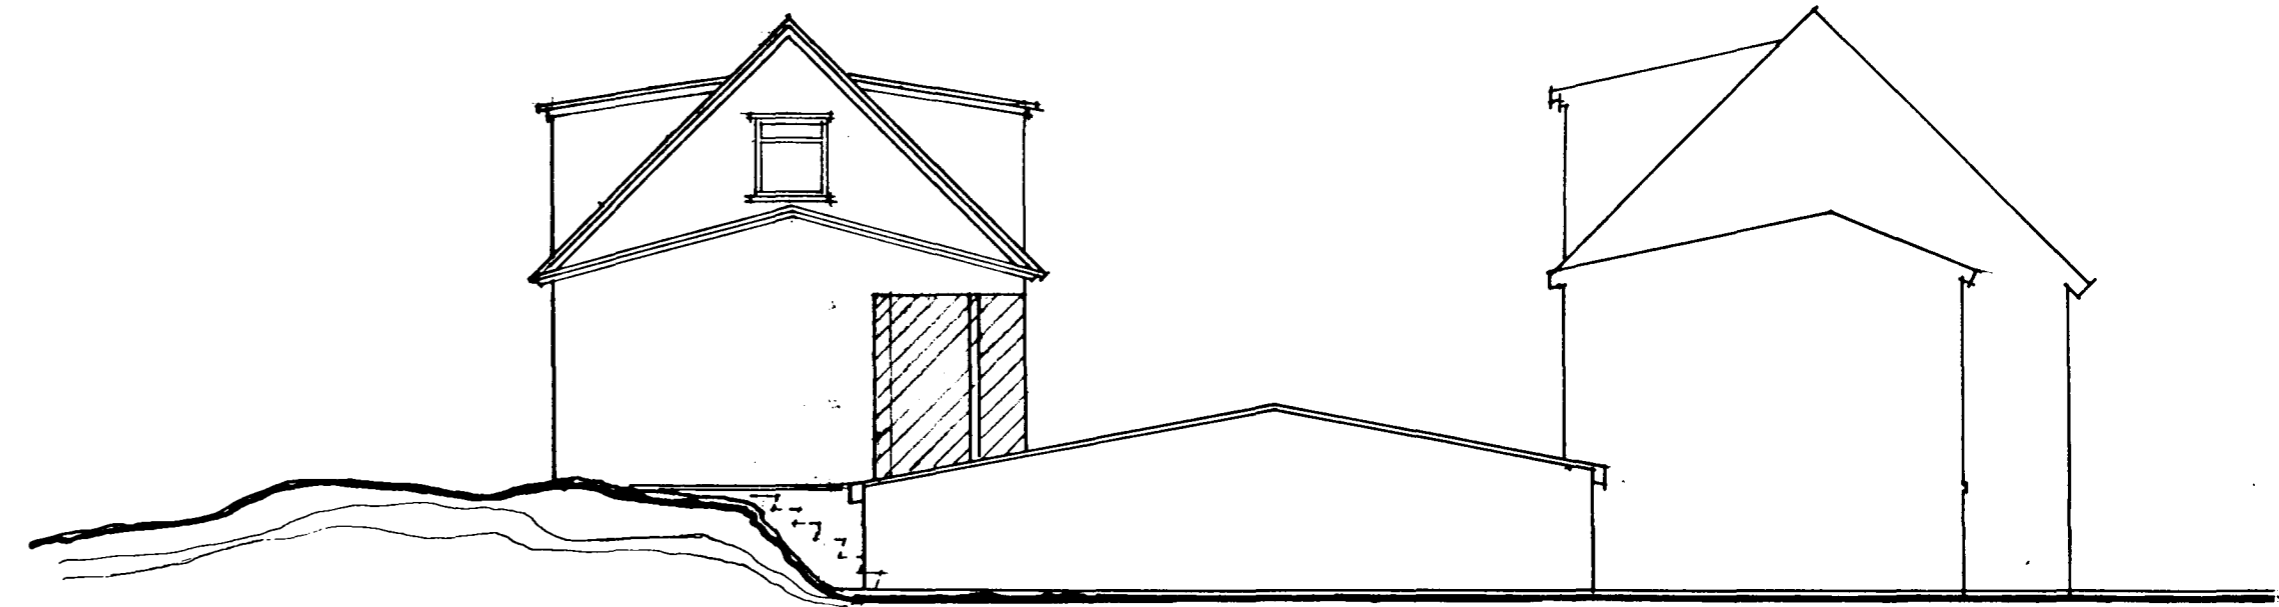

SUB-AUSTUR

ÞR. 18.08.2001 INNGANGSTRAPPA, INNTR. HÁL

Kristján Þórarinnsson

URÐARSTIGUR 6, HAFNARFIRÐI

breyting, viðbót
Útlitsmyndir

mkv. 1:100 dag. 3.9.2001 tei. h. bla. 02

SIGURÞÓR ADALSTEINSSON ARKITEKT FAÍ

Þakgættum breytt 05.01.1987.

Þaki viðhyggingar
breytt 04.04.1987 *h.*