



GRUNNMÝND. 1:50

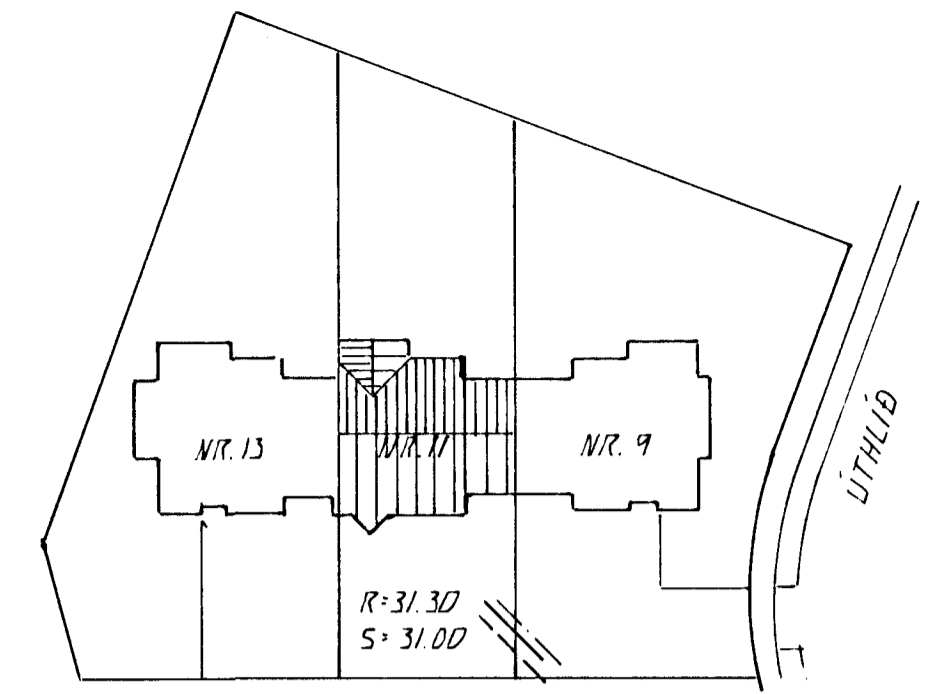

AFSTÖÐUMÝND. 1:500

ÁSKILIÐ, ELÐRI  
TEIKNING ÓGILD

21 JUN 1993

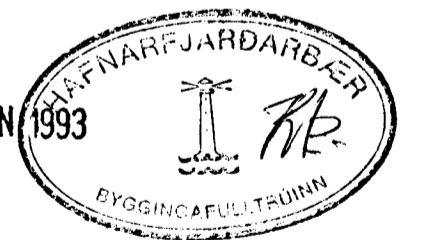

01	16.06.93	SETT JARUVATNSLÖGN	GH
BR.NR.	DAGS	EDLI BREYTINGAR	SIGN.
ÚTHLÍÐ 11 HAFNARFIRÐI			DAGS MAI 93
FRÆNNISLAGNIR			HANNAÐ 2/1
MÆLIKV. 1:50			TEIKNAD 4/1
SIGURÐUR ÞORLEIFSSON TEKNIFRÆÐINGUR F.T.F.I.			VERK NR. 9314
STRANDGÖTU 11 HAFNARFIRÐI SÍMI 54751/54255			BLAD NR. 2-02