
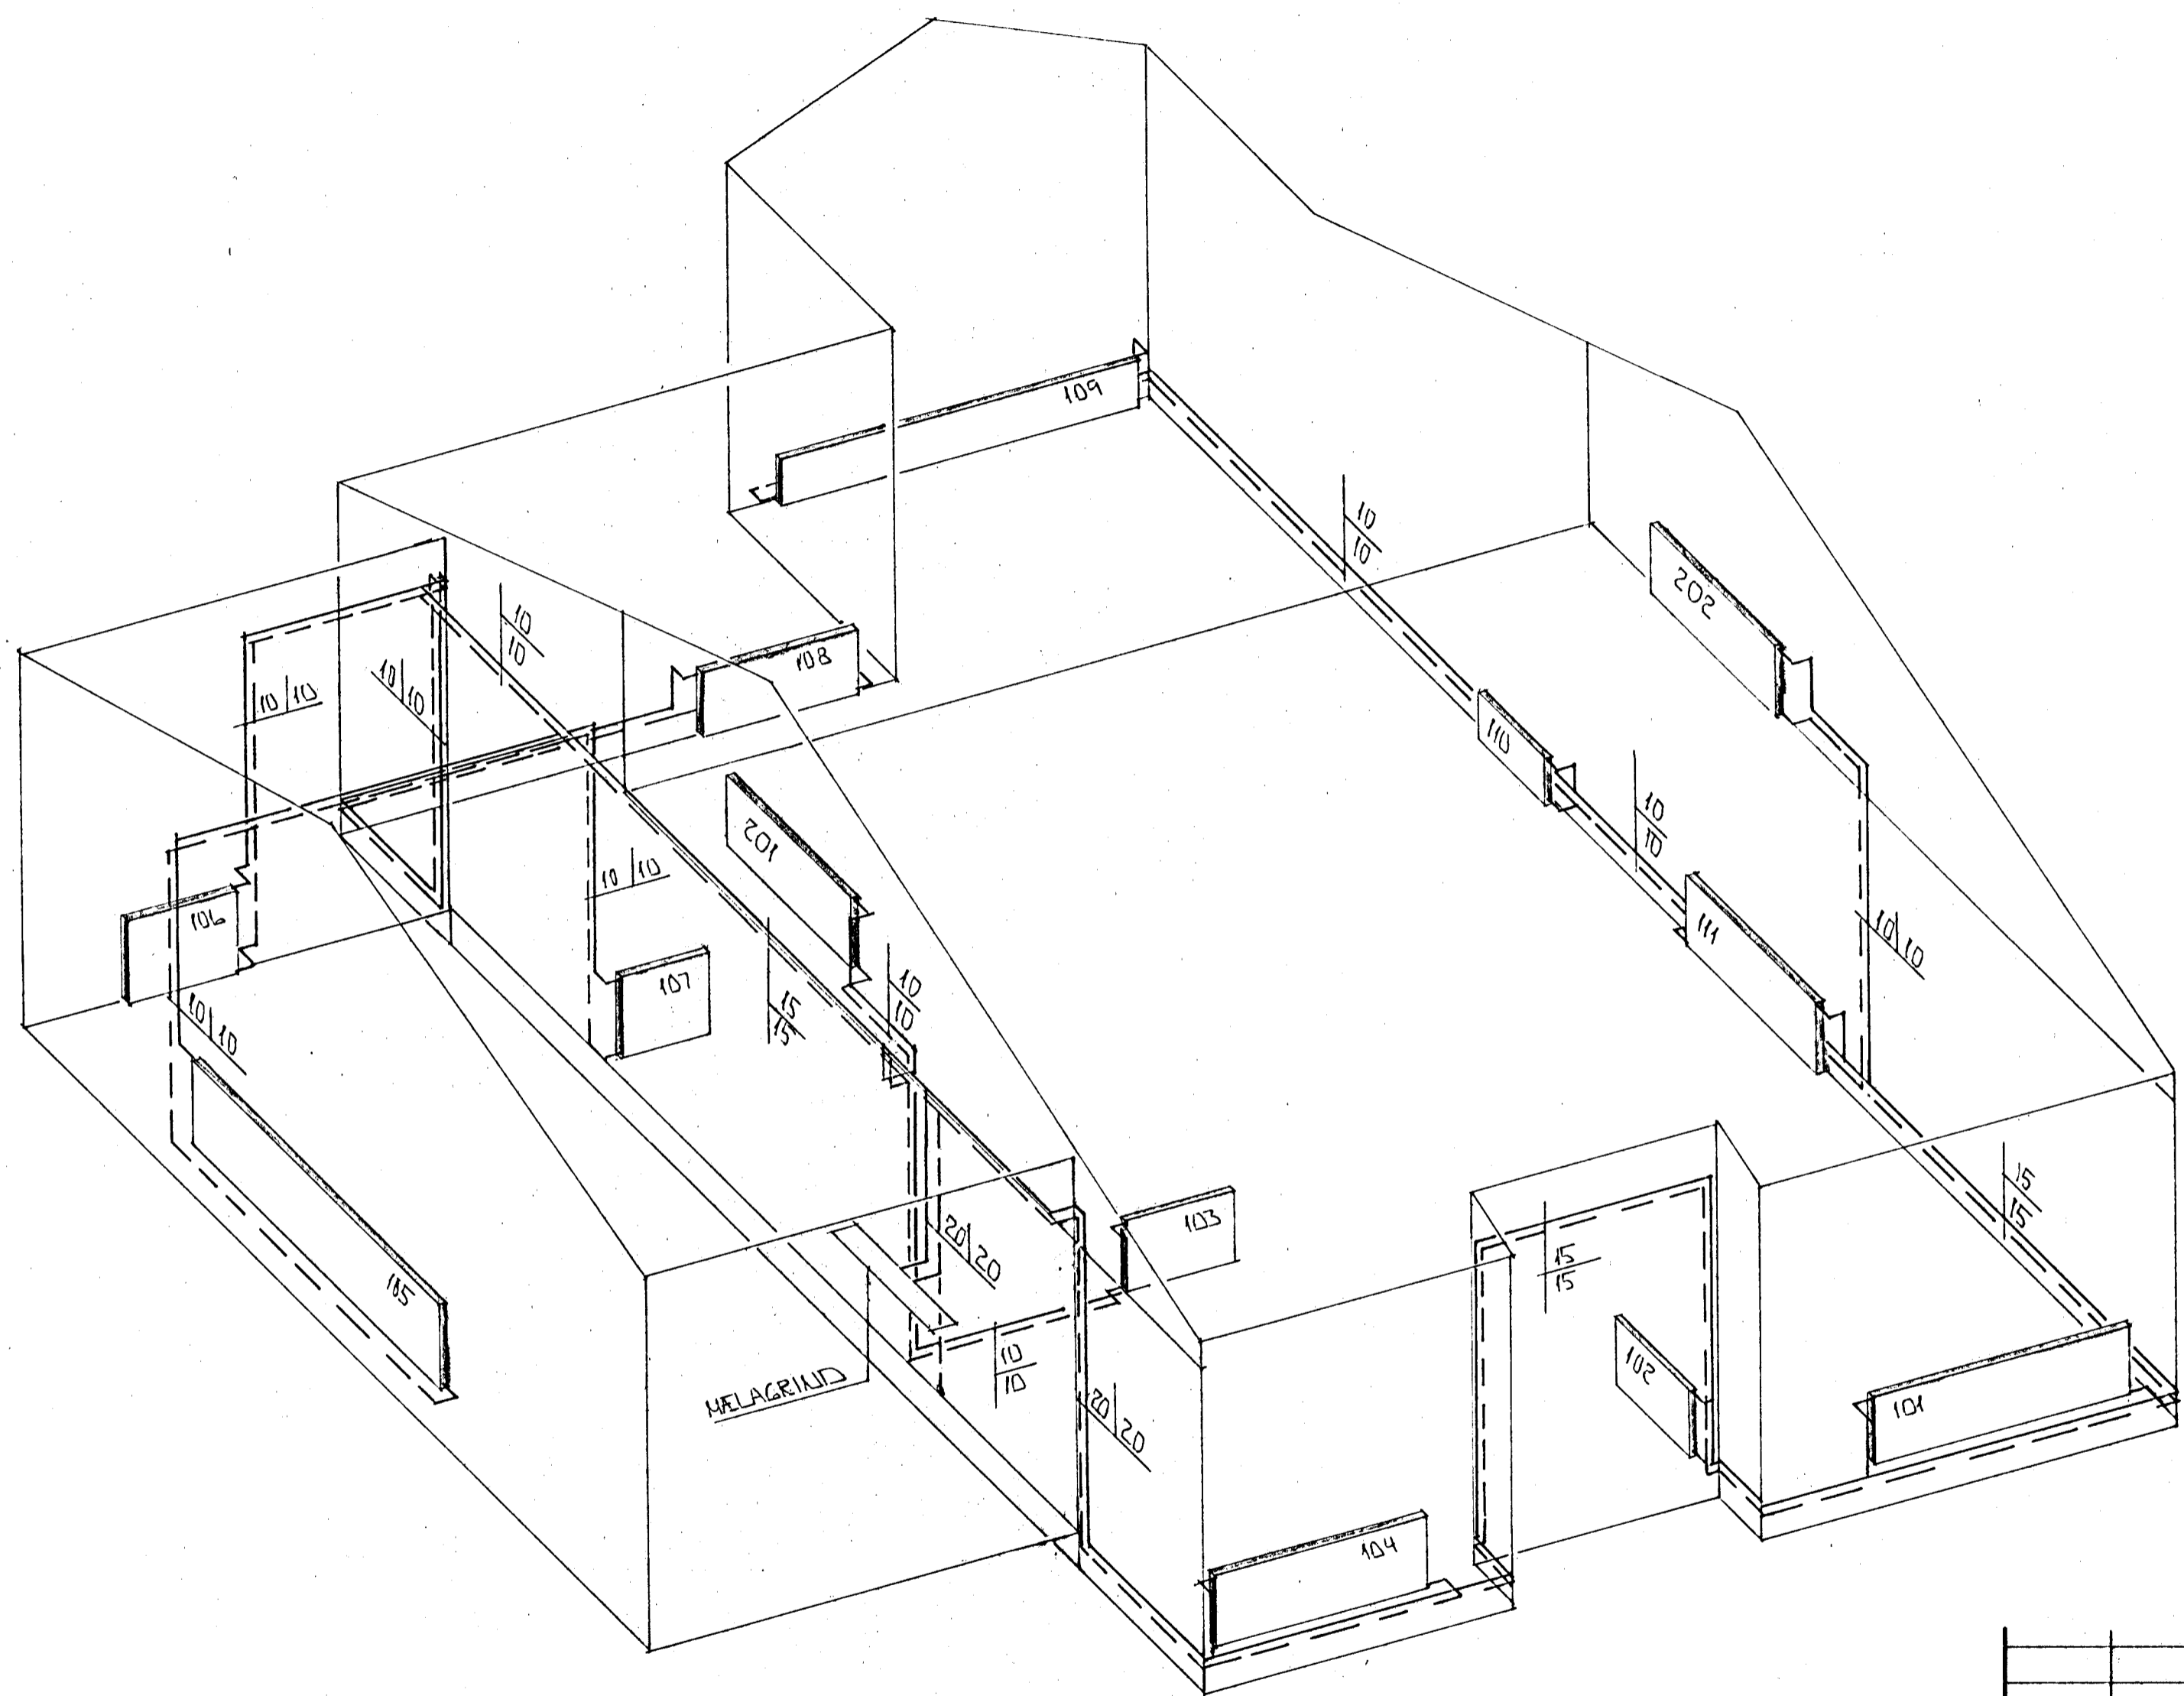
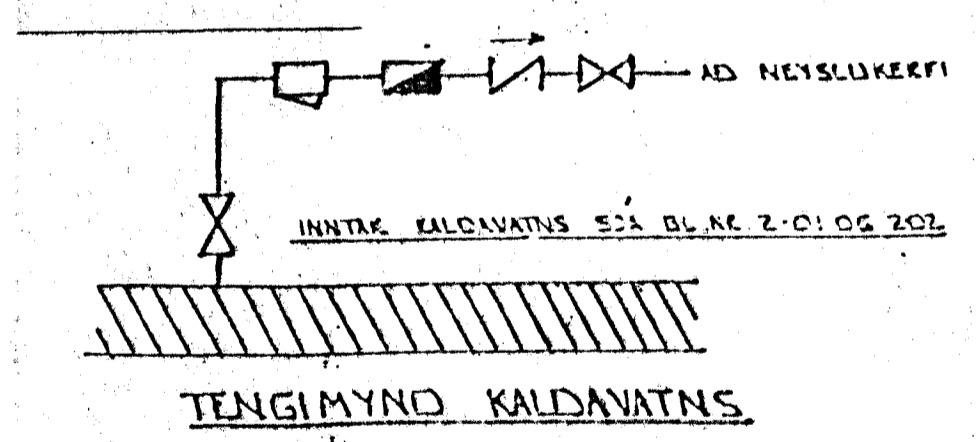


TENGIMYND MELAGR. HITAVEITU.

**SKÝRINGAR:**

ÖLL TÁKN OG SKÝRINGAR ERU SKV. ÍSLENSKUM STADLI, 1ST. LK.  
 GÆT ER MÍÐ FYRIR AD EINANGUN MÓÐ SÉ SKV. BYGGINGARSAHMYKKT, *UTVEGGI 100MM PAK 175MM PAKULL*  
 HITALAGNIR SKULU VERA SVARTAR JARNPIPUR MED SKRUFUDUM TENGISTYKKUM OG EINANGRAST MED AMK 20 MM GLEULLAR-HÖLUM OG VEJAST MED PLASTI EDA SISALPAPPA.  
 VATNSLAGNIR SKULU VERA GALVANHÓÐADAR JARNPIPUR MED SKRUFUDUM TENGISTYKKUM OG EINANGRAST SEM HITALAGNIR. KALDAR PÍPUR OG TENGISTYKKI VEJAST FÍRST MED PLASTI EDA SISALPAPPA.  
 Á ALLA OFNA KOMI LOFTSKRUFUR STILLÍTE OG EÐLIVIRKIR OFNOKAR.  
 OFNASTERDIR SKULU MIÐAST VÍÐ HITAVEITU ÁT +40°C. ALLAR TENSINEAR AD OG FRÁ OFNUM ERU 10MM. NEMA ANNAÐS SÉ GÉTÍÐ.

ÁSKILÍÐ, ELDRI TEIKNING ÓGILD

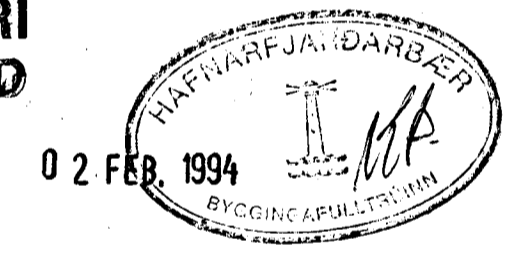

RÚMMYND 1:50

01	JAN 94	BETT VÍÐ OFNUM Í RÍSI	CH
BR.NR.	DAGS.	EÐLI BREVTINGAR	SIGN.
LÍTHLÍÐ 15 HAFNARFJARÐI RÚMMYND - HITALAGNA			DAGS DES '92
MELIKV. 1:50			FANNAÐ
SIGURÐUR ÞORLEIFSSON TEKNIFRÆÐINGUR F.T.F.I.			FEIKNING
STRANDGÖTU 11 HAFNARFJARÐI SÍMI 34751/34255			VERK NR. 9259
			BLADNR. 2-04