


GRUNNMÁL 1:50

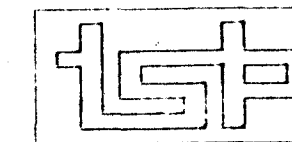

TEKNIÐJ. SIGURÐUR ÞORLEIFSSON  
STRANDGÖTU 11  
220 HAFNARFIRÐI  
SÍMI 31-54255 FAX 31-52375


### OFNATAFLA ÚTHLÍÐ 15 HAFNARFIRÐI

Stofn. númer	Staðsetn.	Hugþörf KCAL/H	in lengd MM	in hæð MM	tenging
101	HJÓN	2260	1500	600	AD
102	ANDD	220	900	600	CD
103	BAD	800	1000	600	CD
104	HERB	1650	1800	600	BC
105	BÍLG	2800	3000	700	BC
106	GEYMSLA	300	1000	700	CD
107	ÞVOTTUR	300	800	700	AB
108	STOFA	5100	1400	600	AD
109	STOFA		3300	400	BC
110	STOFA		800	600	CD
111	HERB	1500	1800	600	BC
201	RIS	700	1500	600	AB
202	RIS	700	1500	600	CD

SAMTALS 18000

Áður en gengið er frá ofnþöntun skulu byggingafr. og tæknifr. yfirfara ofnathöfð og athuga ofnastærðir og afkastagetu ofna. Hæð ofna undir gluggum skal vera 20 cm minni en bilið frá gólf og þopp undir sólbekk.

ÁSKILIÐ, ELDRI  
TEIKNING ÓGILD

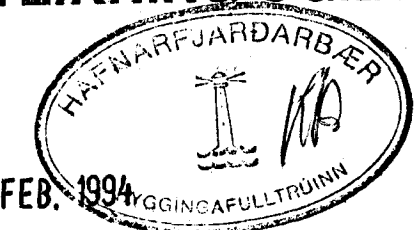

01	JAN 94	BETT VÐ OFNÍM NR 201 05 202	GH
BR.NR.	DAGS	EDLI Breytingar	SIGN.
ÚTHLÍÐ 15 HAFNARFIRÐI			DAGS DES '92
HITA - VATNS OG FRÆMISLAGNIK			FAKNAÐ
MELIKV. 1:50			TEIKNAD GH
SIGURÐUR ÞORLEIFSSON			VERK NR 9259
STRANDGÖTU 11 HAFNARFIRÐI SÍMI 3151/54255			BLADNR. 2-03