


MILLILOFT Í HÚSI NR 15 M:100

Sampykkt á fundi bygginga-  
nefndar þ. 212 1994  
BYGGINGAFULLTRÚINN  
Í HAFNARFIRÐI  
*Sigurðir Halldór*

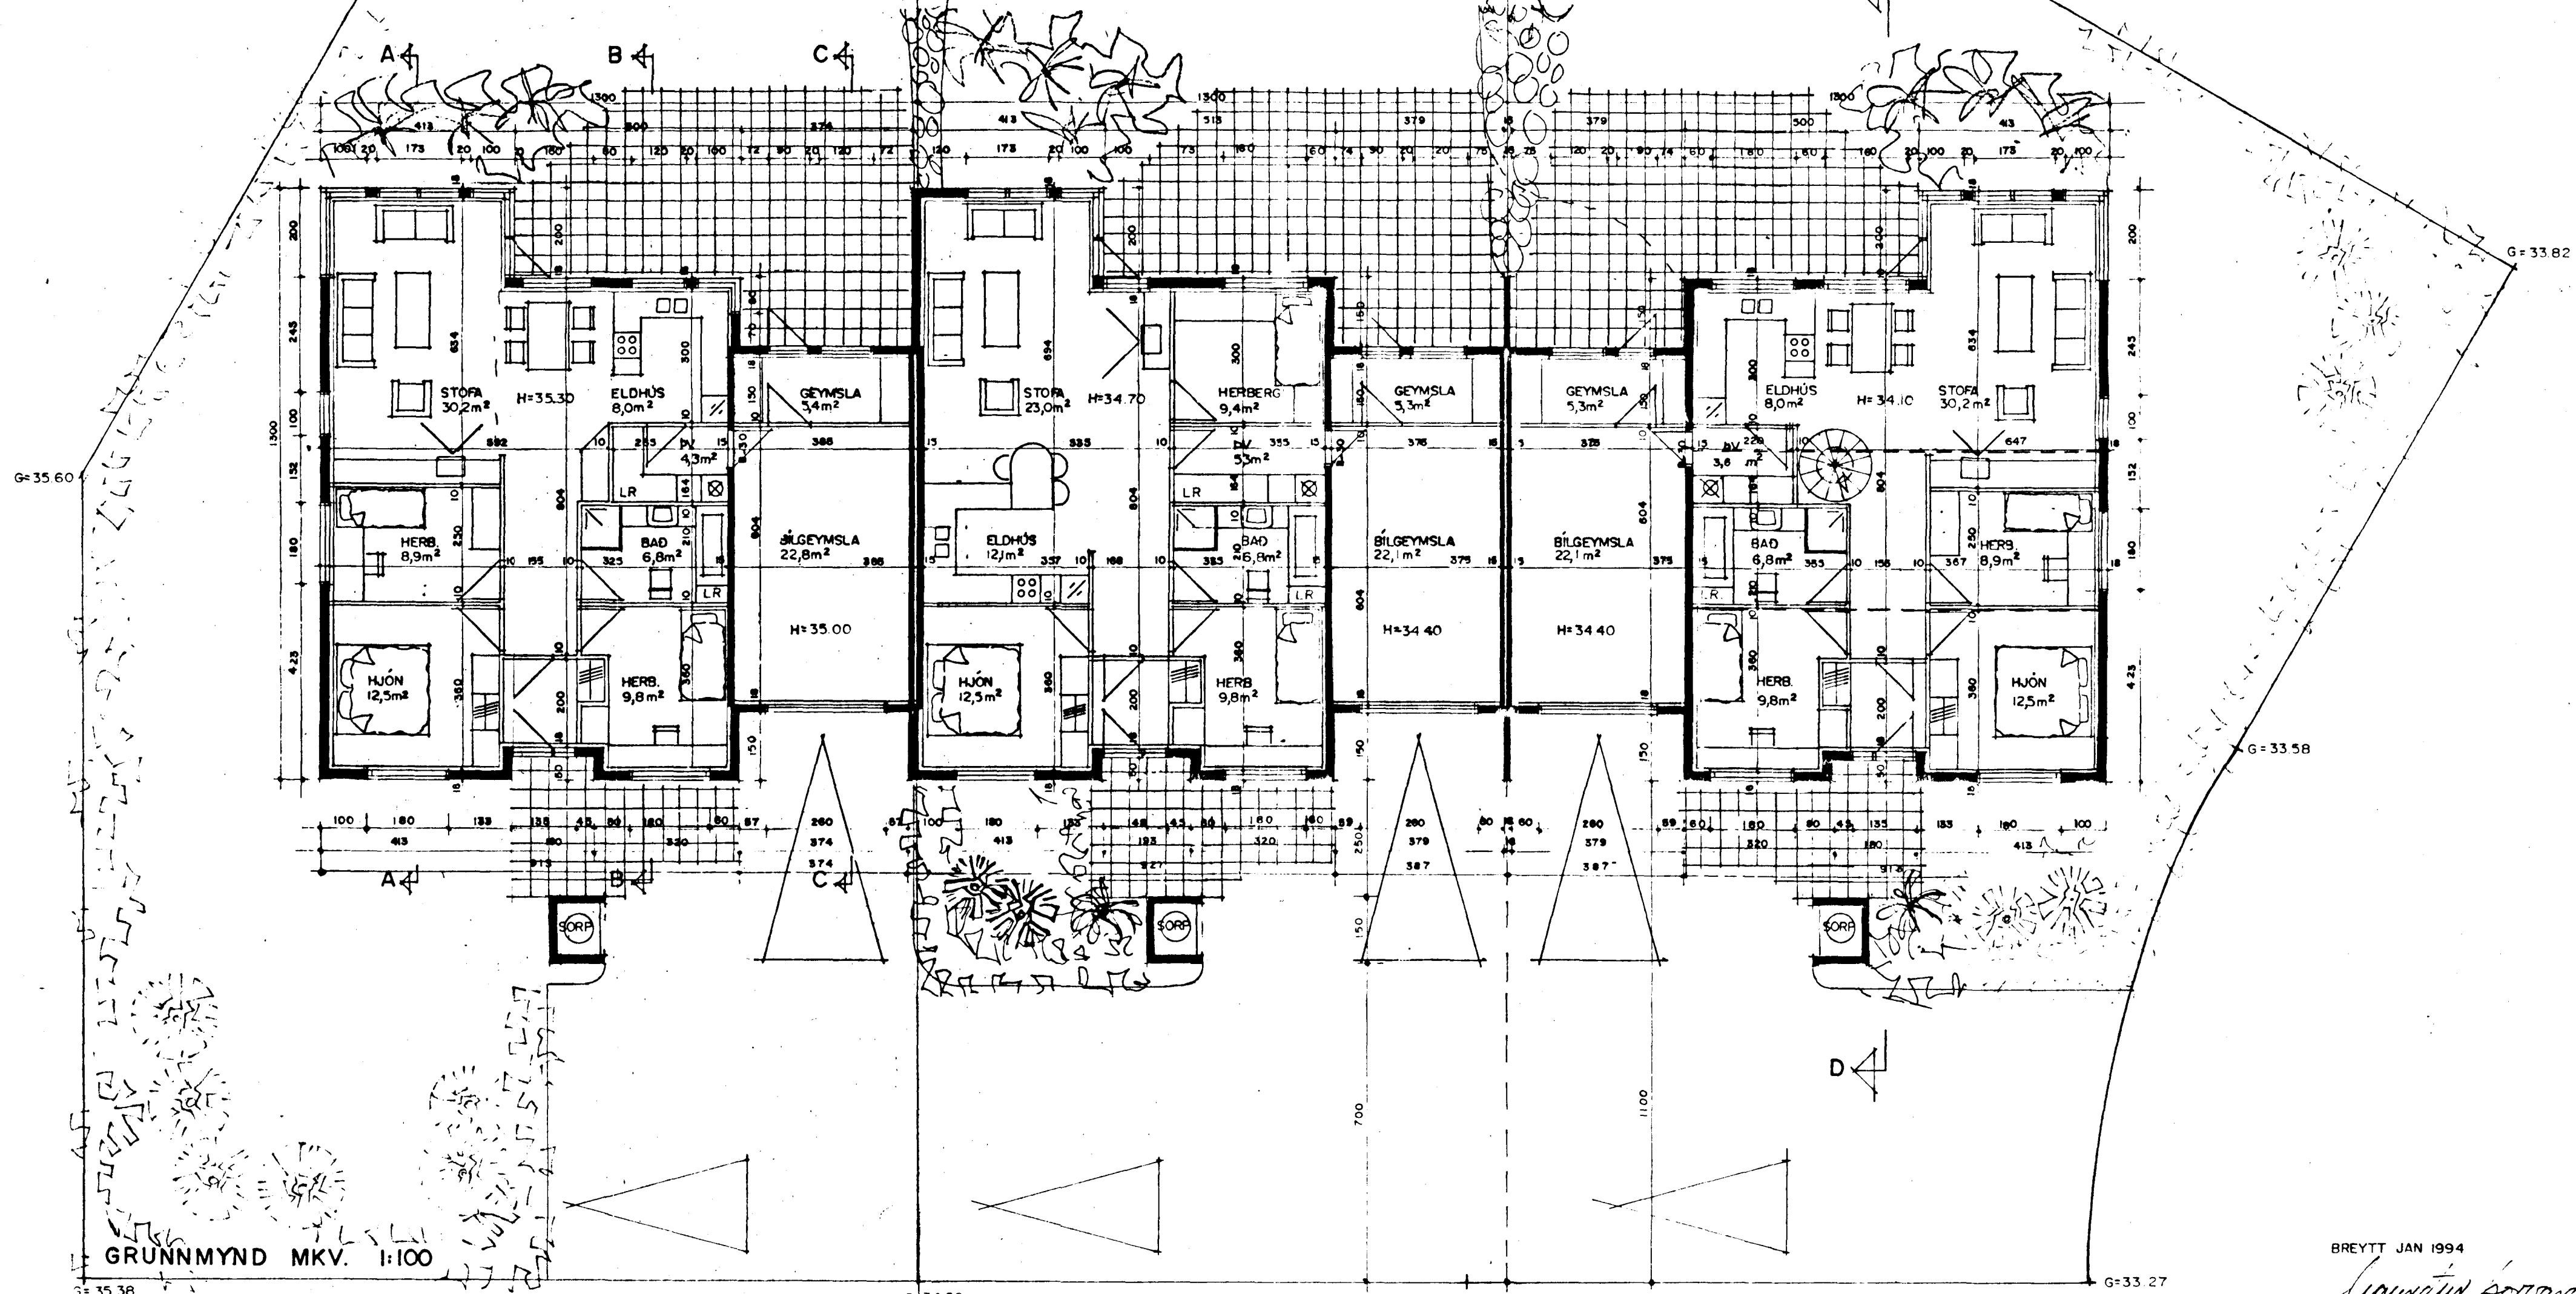

GRUNNMYND MKV. 1:100

BREYTT JAN 1994

*Louise Þorvaldsson*