


Sambykkt á fundi bygginga-
nefndar 20.1.1993

BYGGINGAÞULLTRÖNN
Í HAFNARFIRÐI


Sigurður Þorvarðarson

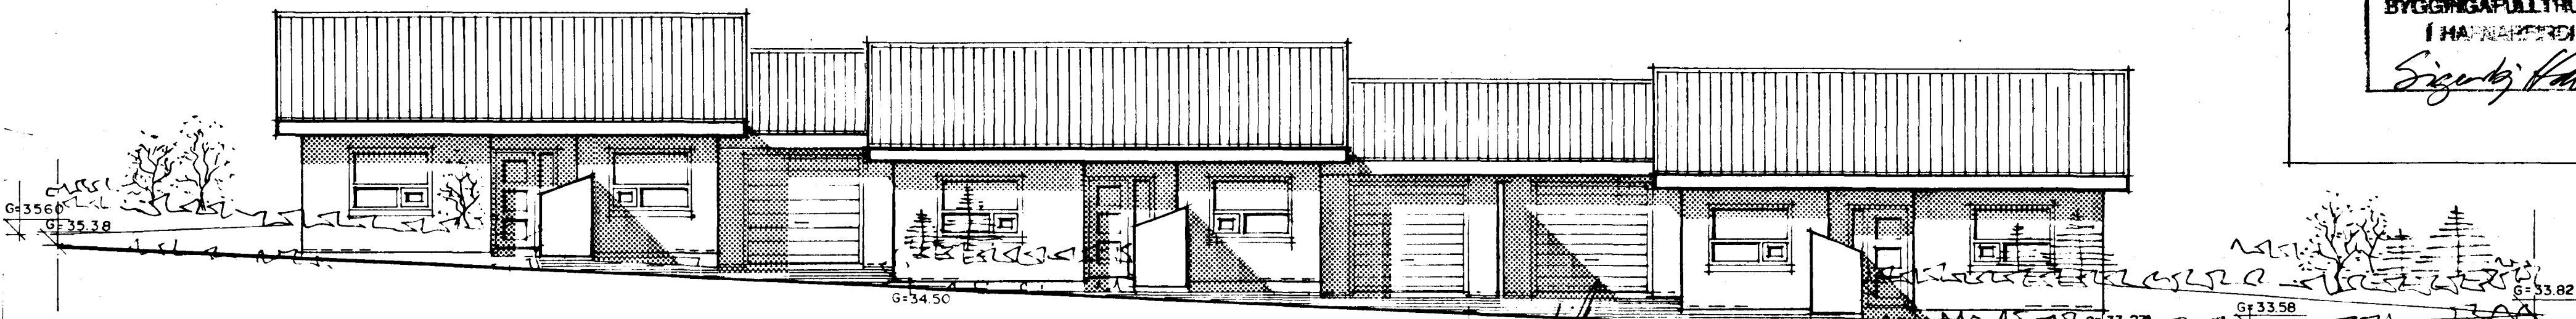


AUSTURHLIÐ MKV. 1:100

*Sambykkt er meðvísandi á Úthlið 15
08/17 að setja glugga í 2. hæð
súð- austur hlið húsnæðis.*


*Guðmundur Jón
Sóvur Le. 1990*

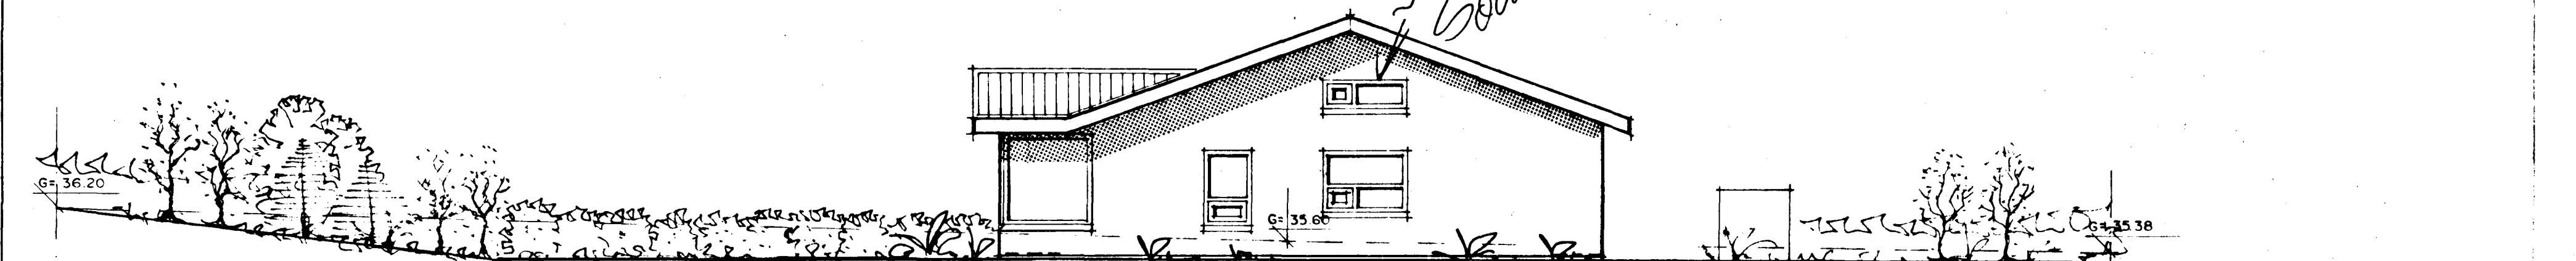

SUÐURHLIÐ MKV. 1:100

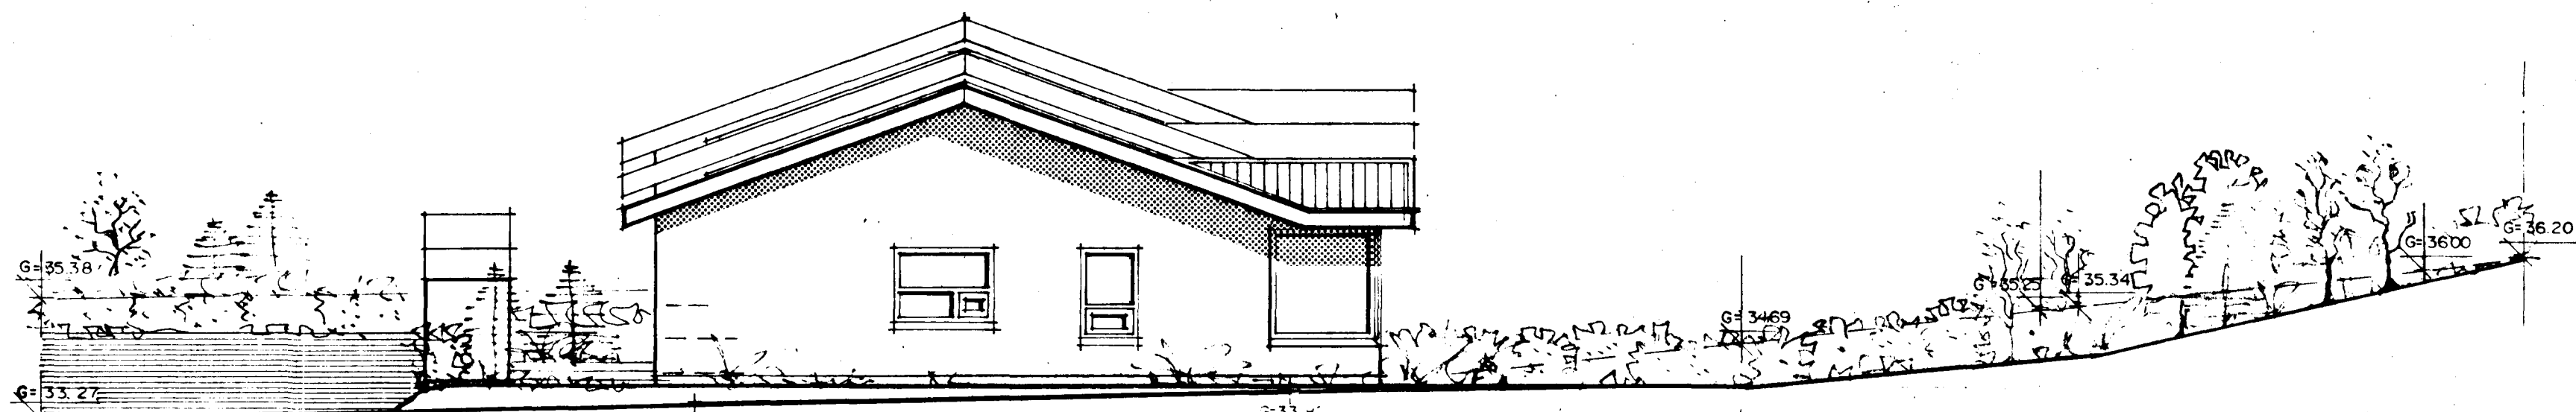

NORÐURHLIÐ MKV. 1:100

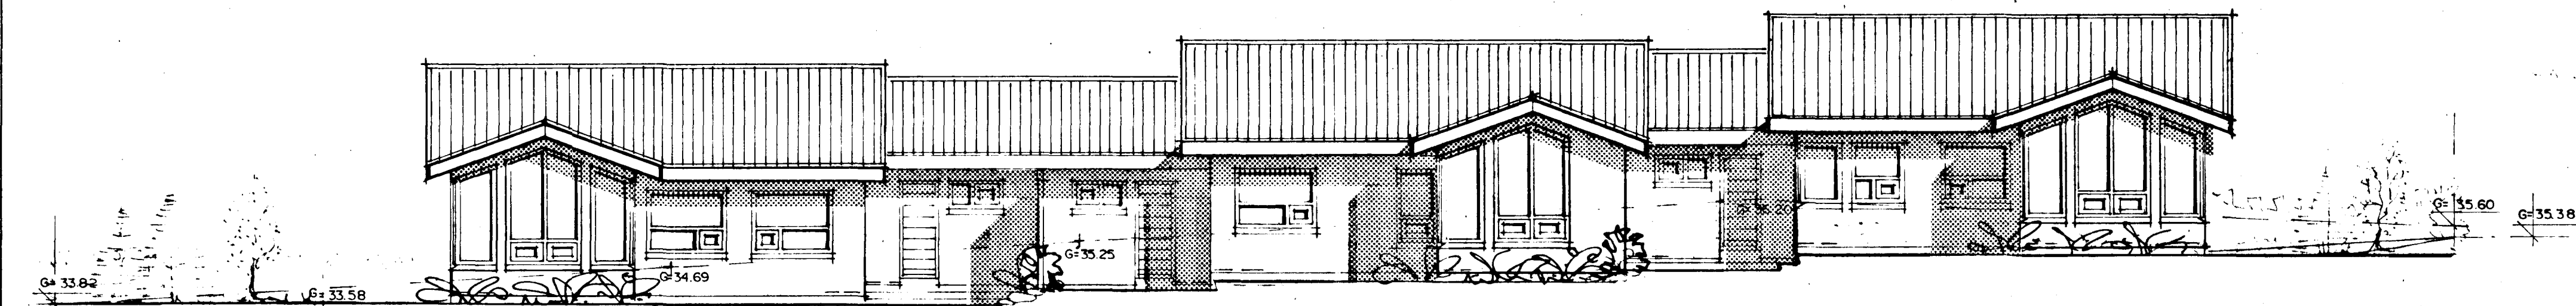

VESTURHLIÐ MKV. 1:100

BREYTT: 1. JAN 1993

Sigurður Þorvarðarson