

TEIKNINGA- OG BYGGINGARFRÆÐINGUR  
STRANDGÖTU 11  
24. HAFNARFIRÐI  
SÍMI 54751/54255



OFNATAFLA  
ÚTHLÍÐ 17 HAFNARFIRÐI

Ófn nr.	Staðsetr.	Hitaþörf KCAL/H	m lengd MM	þv. hæð MM	Þenging
101	BAD	830	1000	600	AB
102	HERB	1650	1600	600	AD
103	ANDD	920	900	600	AB
104	HJÓN	2260	1600	600	AD
105	ELD/STOFA	5100	2400	400	BC
106	ELD/STOFA	-	800	400	CD
107	HERB	1530	1900	600	BD
108	ÞVOTTUR	800	800	700	CD
109	GEYMSLA	800	1000	700	AE
110	BÍLG	2800	3000	700	AD
201	GEYMSLA	100	1200	500	CD
202	-	100	1200	500	AB

SAMTALS 18090

Áður en gengið er frá ofnasetun skulu byggingar- og tæknifræðingur yfirfara ofnatriðbúð og athuga ofnastærðir og afkastagetu ofna.  
Hæð ofna undir giuggum skal vera 20 cm minni en þúð frá gólf og upp undir sólbekk.

ÁSKILIÐ, ELDRI  
TEIKNING ÓGILD

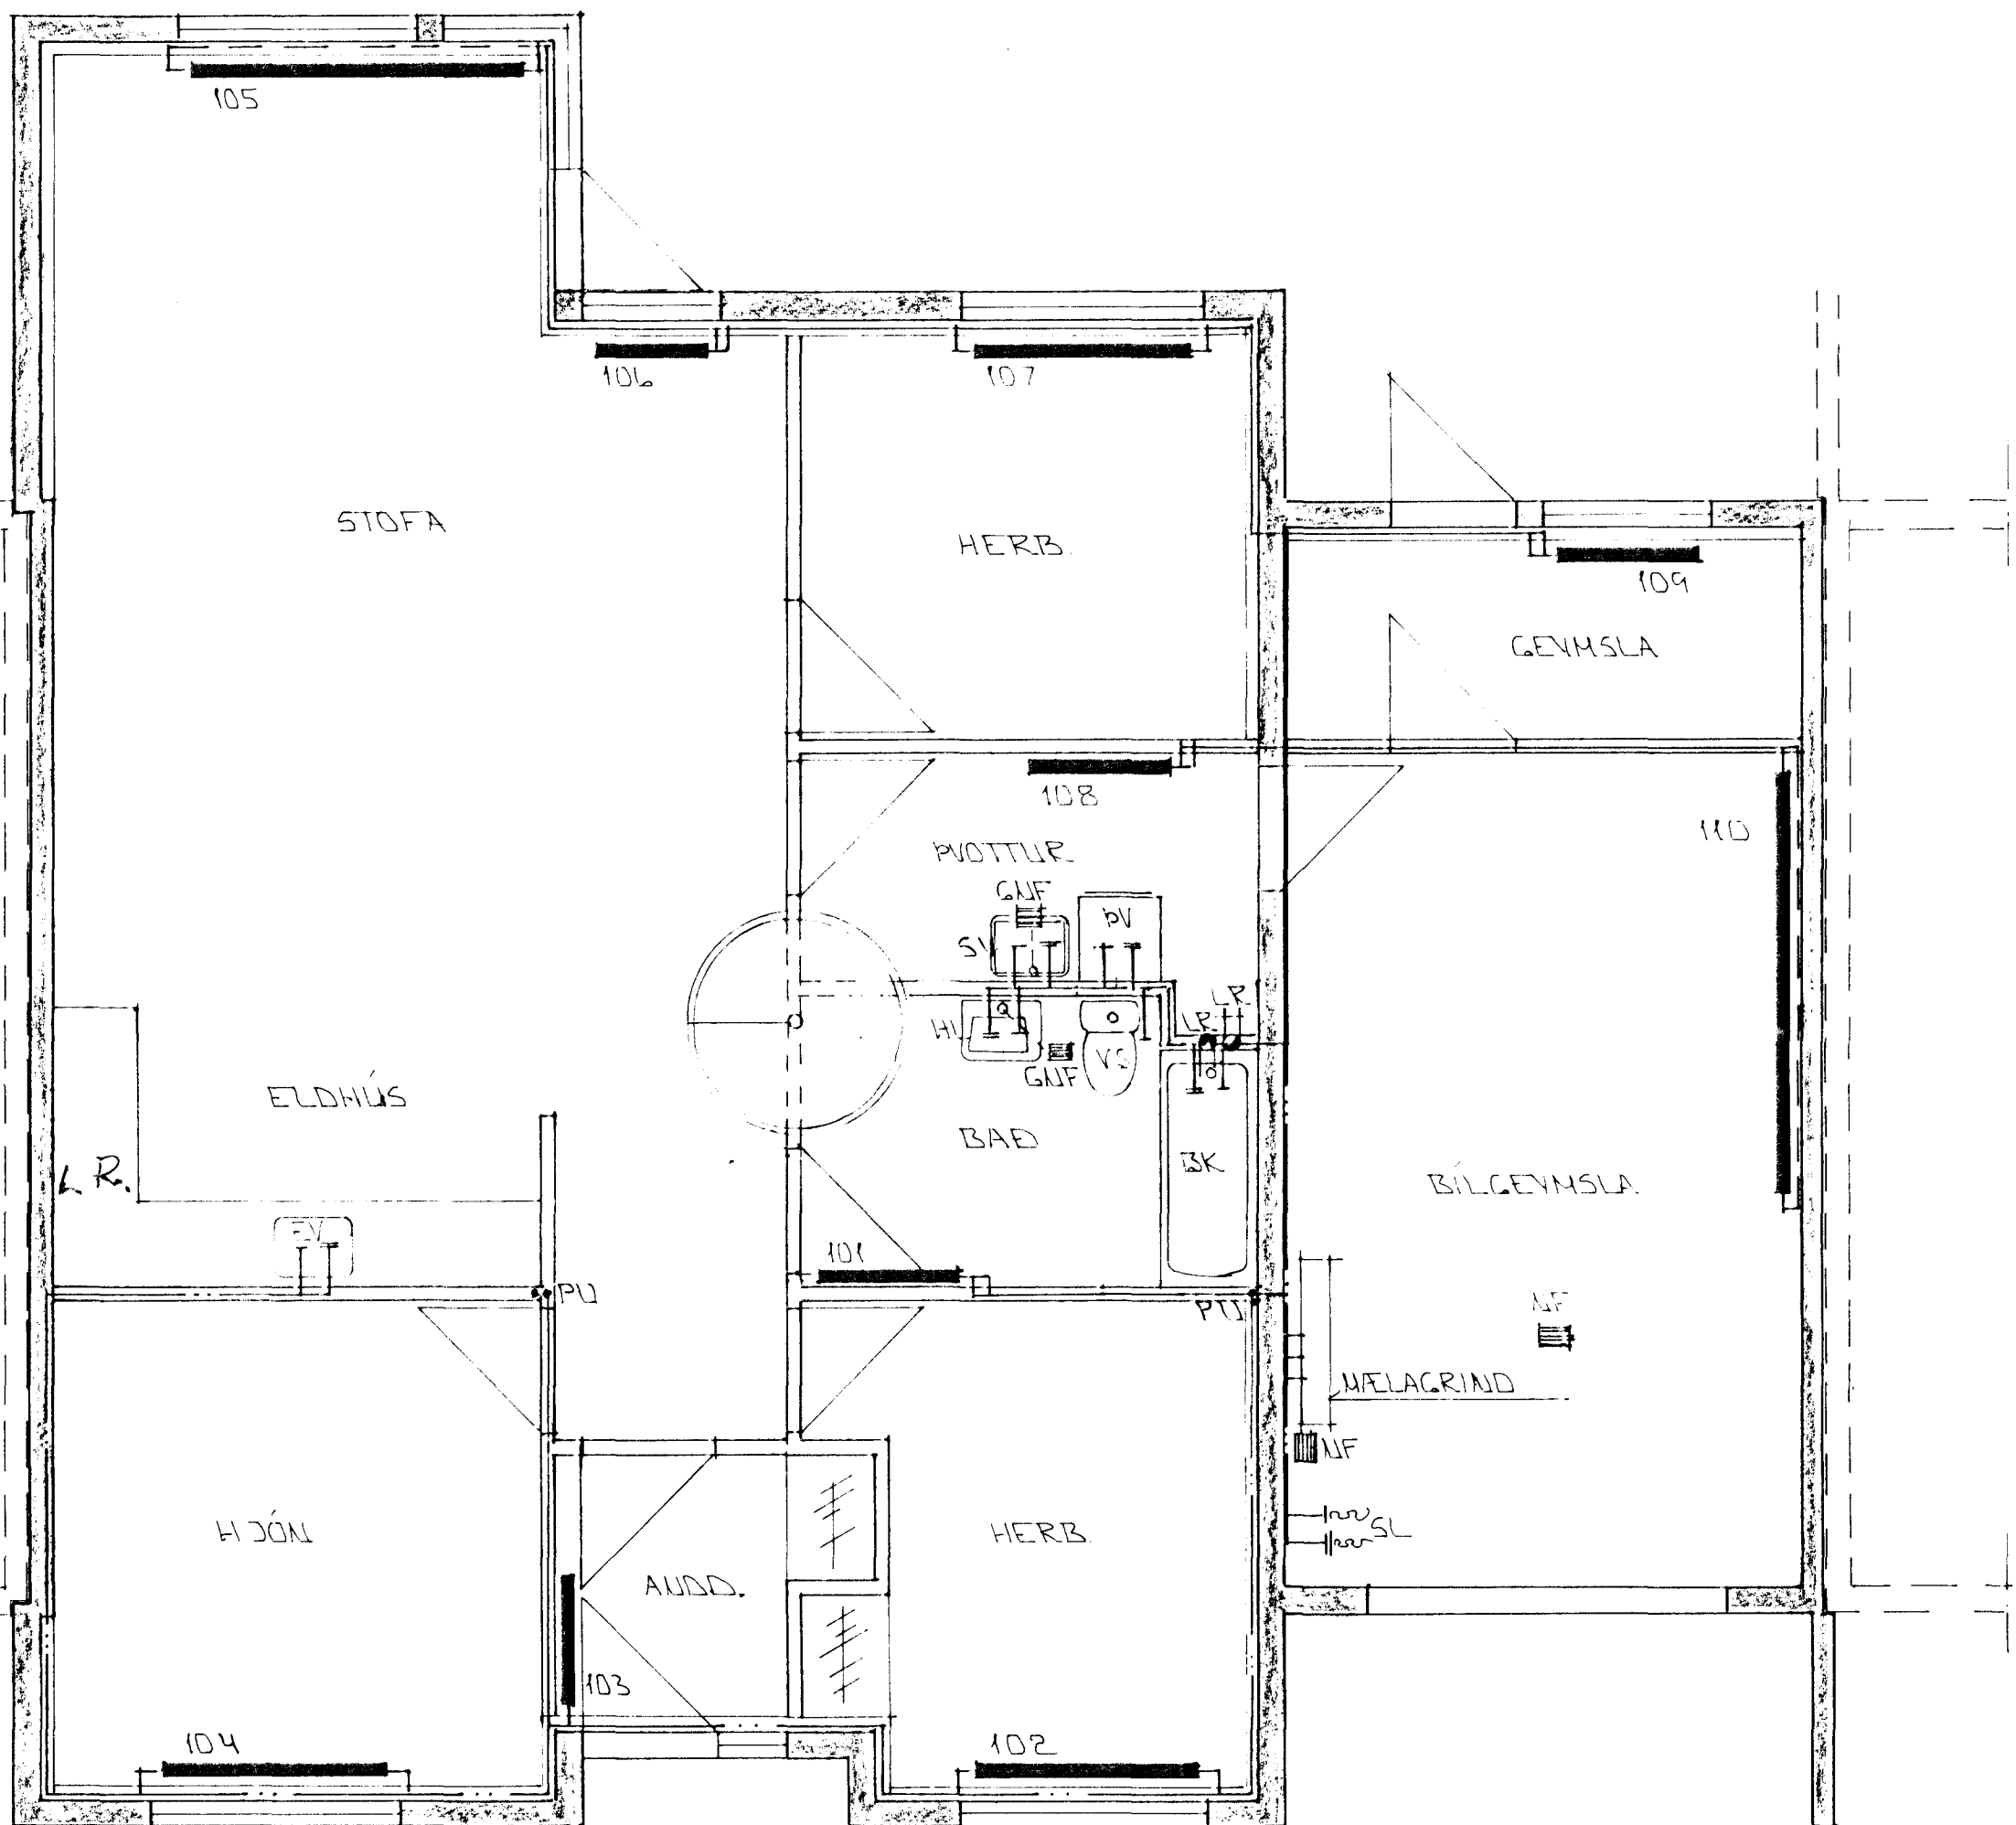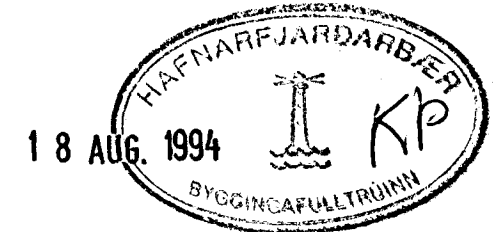

GRUNNMÝND \* 1 : 20

ÓI	JÚLÍ 94	EV. FÆRÐUR	BASH. BR. VEGNA HILLISÓFTS	GH
BR. NR.	DAGS	EDLI	BREYTINGAR	SIGN.
ÚTHLÍÐ 17 HAFNARFIRÐI				DAGS DES '92
HITA - VATNS OG FRÆRENNSLISLAGNIR				HANNA
MÆLIKV. * 1 : 50				TEIKNING GH
SIGURÐUR ÞORLEIFSSON TEKNIFRÆÐINGUR F.T.F.I.				VERK NR 9260
STRANDGÖTU 11 HAFNARFIRÐI SÍMI 54751/54255				BLAD NR 2-03