



TENGIMYND MELAGR. HITAVEITU.

SKÝRINGAR:


ÖLL TÁKN OG SKÝRINGAR ERU SKV. ÍSLENSKUM STADLI, 1ST. LV.
 GERT ER RÁÐ FYRER AD EINANGUN HÖS SÉ SKV.
 BYGGINGARSAHMYKAT: ÚTVEGGIR 100MM, ÞAK 175MM ÞAKULL
 HITLAGNIR SKULU VERA SVARTAR JÄRNPIPUR MED SKRUFUDUM
 TENGISTYKKJUM OG EINANGRAST MED AUK 20 MM GLEZULLAR-
 HÖLUM OG VEJAST MED PLASTI EDA SÍSLAPPA.
 VATNSLAGNIR SKULU VERA GALVANHÓÐADAR JÄRNPIPUR MED
 SKRUFUDUM, TENGISTYKKJUM OG EINANGRAST SEM HITLAGNIR.
 KALDAR PÍPUR OG TENGISTYKKI VEJAST FÍRST MED
 PLASTI EDA SÍSLAPPA.
 Á ALLA OFNA KOMI LOFTSKRUFUR STILLITÉ OG
 SÁLFRICKIR OFNOKAR.
 OFNASTRÖÐIR SKULU MÍÐAST VÍÐ HITAVEITU ÁT 140°C.
 ALLAR TENGINAR AD OG FRÁ OFNUM ERU 10MM. NEMA
 AUKARS SÉ GETID.

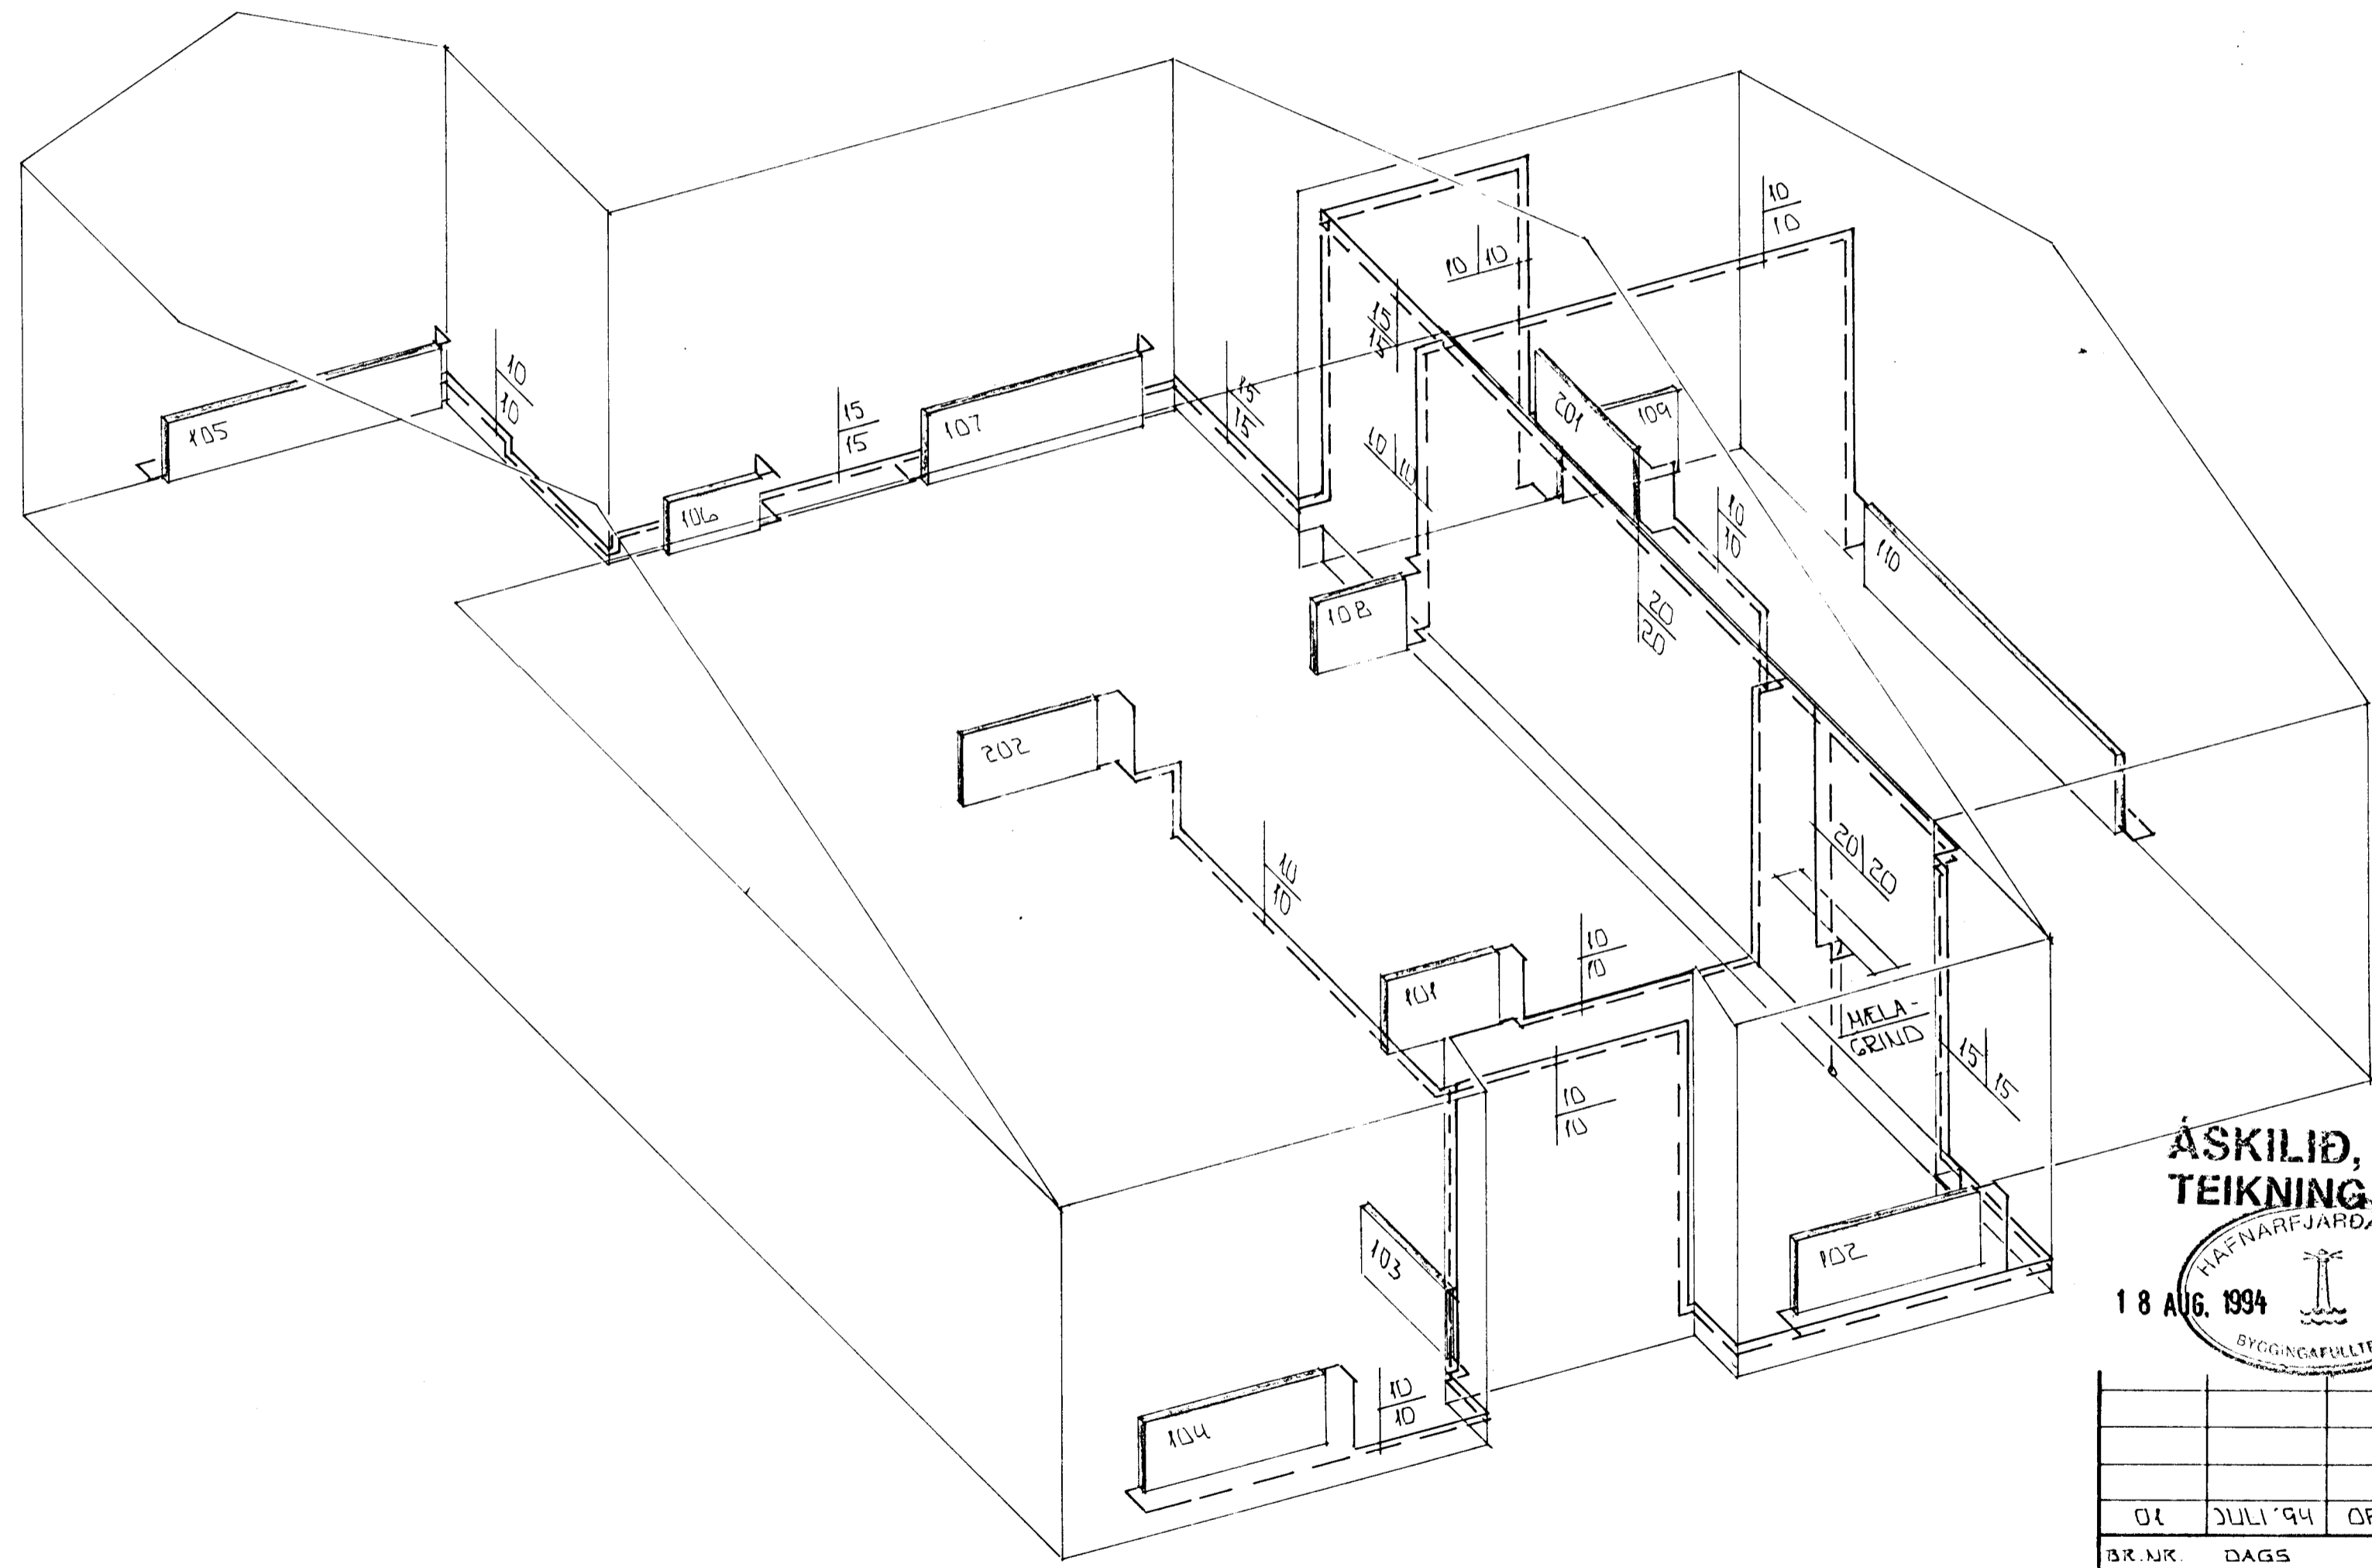

ZÚMMYND 1:50

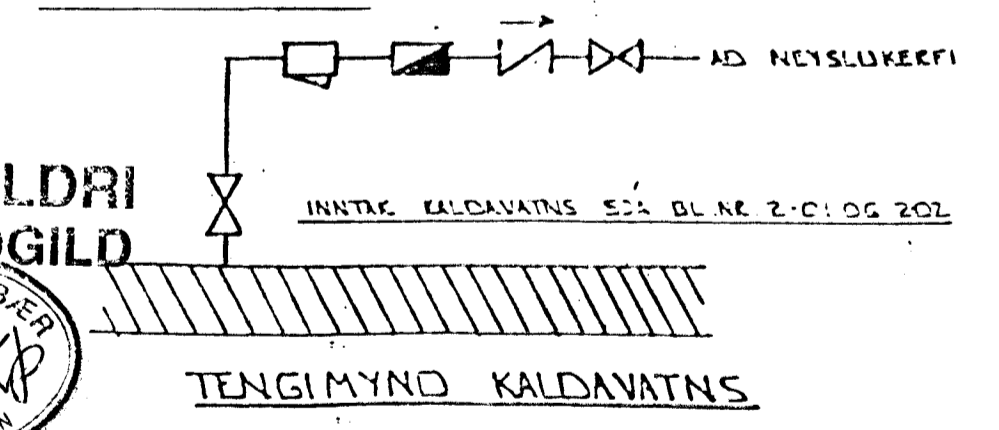

ÁSKILIÐ, ELDRI TEIKNING OGILD

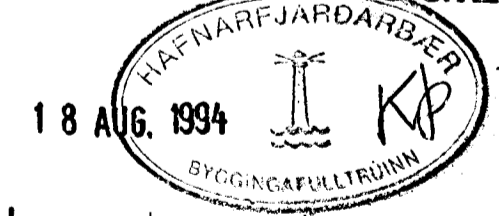

18 AUG. 1994

01	JULI '94	OFNUM 201 OG 202 BÆTT VÍÐ	GH
BR.NR.	DAGS	EDLI BREVTINGAR	SIGN.
ÚTHLIÐ 17 HAFNARFIRÐI			DAGS DES 92
ZÚMMYND - HITLAGNA			HANNAÐ
MÆLIKV. 1:50			TEIKNAD GH
SIGURÐUR ÞORLEIFSSON TEKNIFRÆÐINGUR P.T.F.I.			VERK NR 9260
STRANDGÖTU 11 HAFNARFIRÐI SÍMI 54751/54255			BLADNR.
			2-04