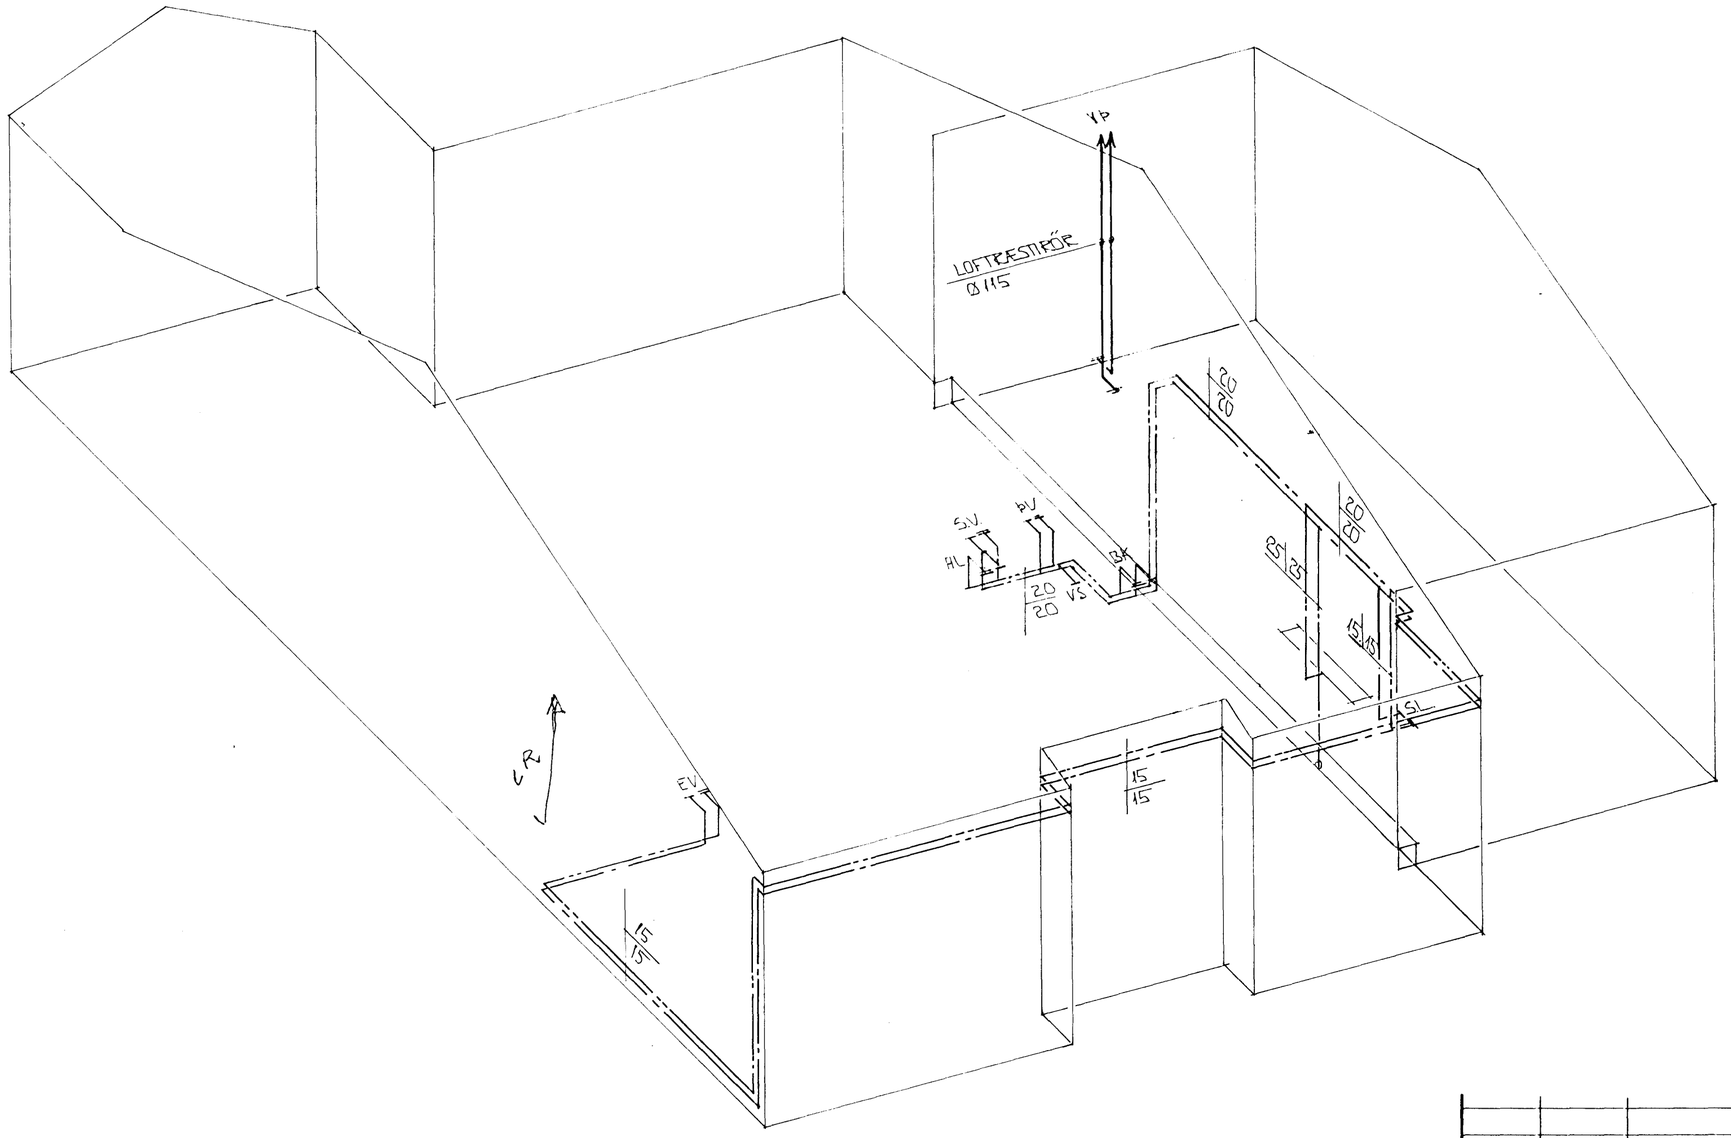

RÚMMYND x 1:50

ÁSKILIÐ, ELDRI TEIKNING ÓGILD

HAFNARFJARÐARBÆR BYGGINGAFULLTRÚINN 18 ÁÚG. 1994 KÞ

BR.NR.	DAGS	EÐLI BREYTINGAR	SIGN.
01	JÚLÍ '94	EV FÆRÐUR, BAÐH. BR.	GH

ÚTHLÍÐ 17 HAFNARFIRÐI

RÚMMYND - VATNS OG LOFTRESTILAGNIA

MÆLIKV. x 1:50

DAGS DES '92

HANNAÐ

TEIKNAÐ GH

VERK NR. 9260

BLAÐ NR. 2.05

SIGURÐUR ÞORLEIFSSON TÆKNIFRÆÐINGUR F.T.F.Í.
STRANDGÖTU 11 HAFNARFIRÐI SÍMI 54751/54255