


SKÝRINGAR:

RAFLAGNIR SÉU 16MM PLASTPIPULAGNIR IDREGNAR 3X1,5m<sup>2</sup>  
 IDRÁTTARTAUGUM. HÆÐ TENGLA SÉ 10CM, HÆÐ ROFA SÉ 107CM  
 HÆÐ VEGGLJÓSA SÉ 160CM. OFANGREIND MÁL ERU MIÐUÐ VÍÐ  
 FRAGENGID GÖLF OG MIÐJU HVERS TENGLISTABAR (DÖSAR).  
 ALLAR MÁLTÖKUR SKULU MIÐAST VÍÐ MÁLSETTA BYGGINGART.  
 ÞESSAR SKÝRINGAR EISA VÍÐ EF ANNARS ER EKKI GETIÐ  
 Á TEIKNINGU.

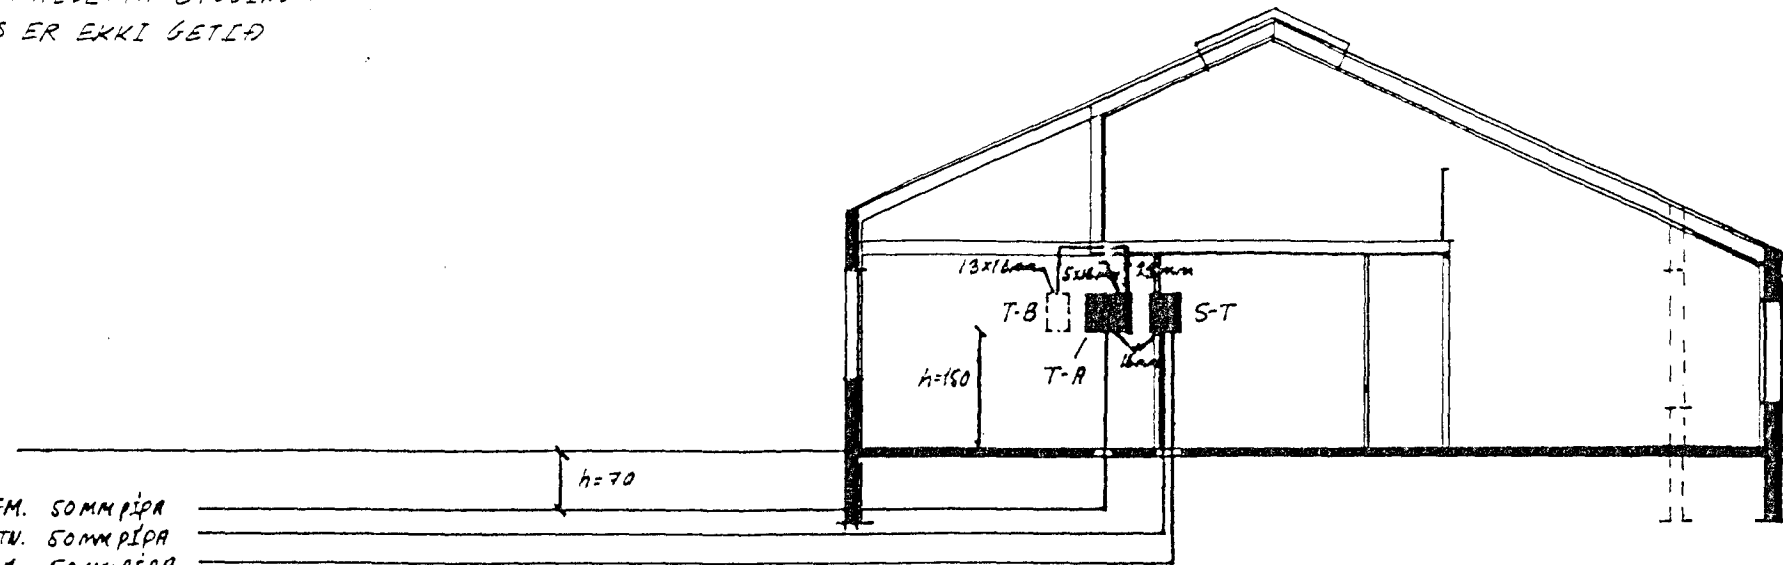


INN. RAFM. SOMM PÍPA  
 INN. LOFTV. SOMM PÍPA  
 INN. SÍMA SOMM PÍPA

Inntök samþykkt 2.110.1995  
 L.H. RAFVEITU HAFNARFJARÐAR  
 Albert Þröstinsson

SNID A-A MKV 1:100

HÚSVEITA TENGIST Á FASA R.

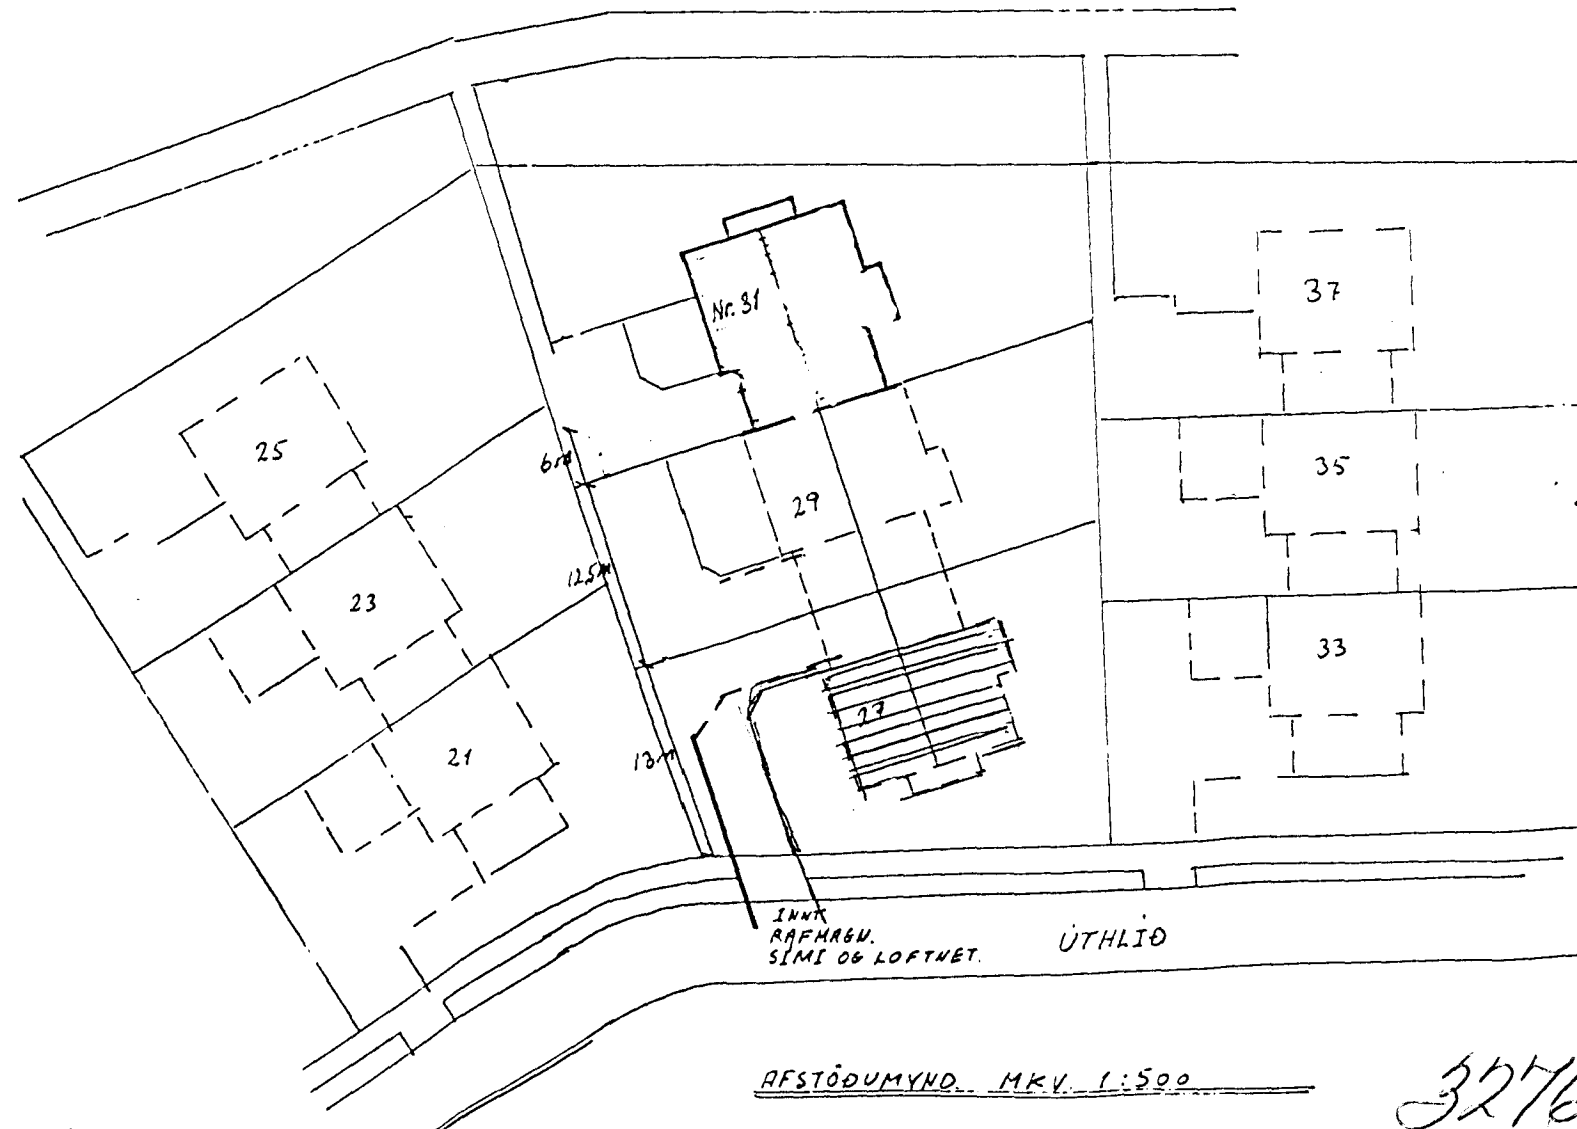

AFSTÖÐUMYND MKV 1:500

3276

ÚTHLÍÐ 27 HFJ.  
 RAFLAGNATEIKNING  
 SNIDMYND OG AFSTÖÐUMYND  
 BLAD 1 AF 4 '95  
 TEIKN.  
 Þorsteinn Guðbrandsson

INN. PÍPULAGNIR NÁI ÚT FYRIR LÖÐARMÖRK