

HLÍFDARRÖR FYRIR VATNSINNTAK

HEIMED 90 mm
150 mm PVC




HEIMED 32 EDA 63 mm
100 mm PVC

VATNSINNTAK




VINKRÖGLA

- JARÞVINAVERKTAKI LEGGUR VATNS- OG FRÆNDISLEIÐMEÐAR ALLT Á Í METRA DIM FYRIR LÖÐARÖR SKV. HEIÐAR- OG MÆLIÐAÐI.
- LÖÐARHAFI ER HEIMILT ÁB NOTA VATNS-HEIMIB MEÐAN Á HÖSÞYÐINGU STÖNDUR. ÞÁÐ ER Á FÆRÐUR LÖÐARHAFI Á HLÍFDARRÖR FYRIR DNTAK SE KÖMIB FYRIR SKV. HEIÐ. TEGN. 111 OG TEG.
- REGAR HÖS ER FÖRÐMILT OG VINNA VIB HITA- OG MEYSLUVATNSLAGNIR ER ÁB HEFJAST SKAL. ÞRULÖGÐINGMEIÐTARI VIKIÐHAFI HESS SÖKJA UM TEGNIR VATNSINNTAKS TIL BYGGINGAVALLÞRUA.
- STARFSKEMMI ÁVALÐINGESS MUNI LEGGJA VATNSINNTAK SKV. SERTINGINDU BAJAR-VERKFRÆÐINGISS Í HAFNARFIRÐI.

FA BAJARVERKFRÆÐINGISS
Kristinn Ó. Magnússon
FA BYGGINGAVALLÞRUA
Sigrún Þ. Þorvaldsson

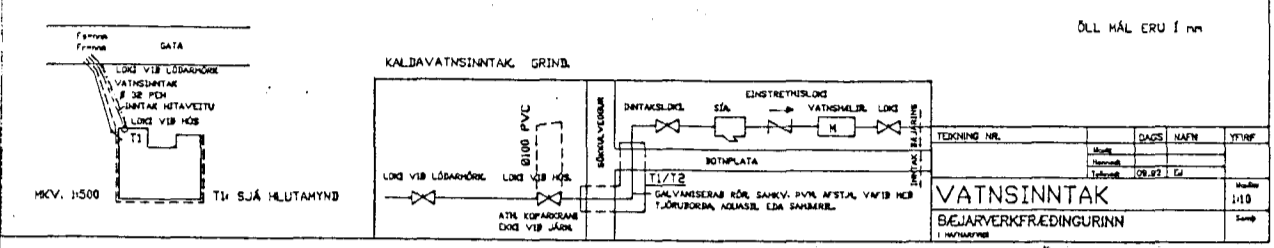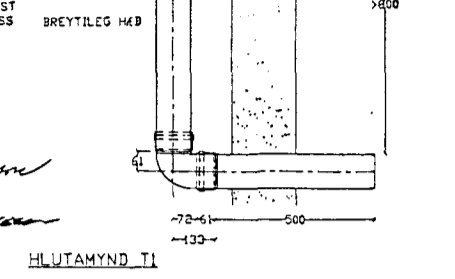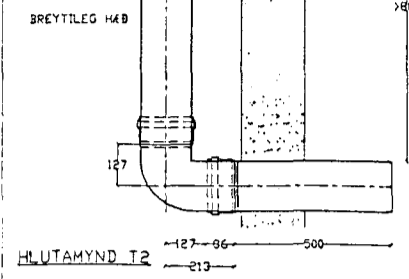

ÚTHLÍÐ 29

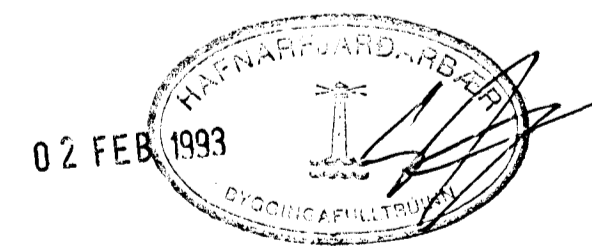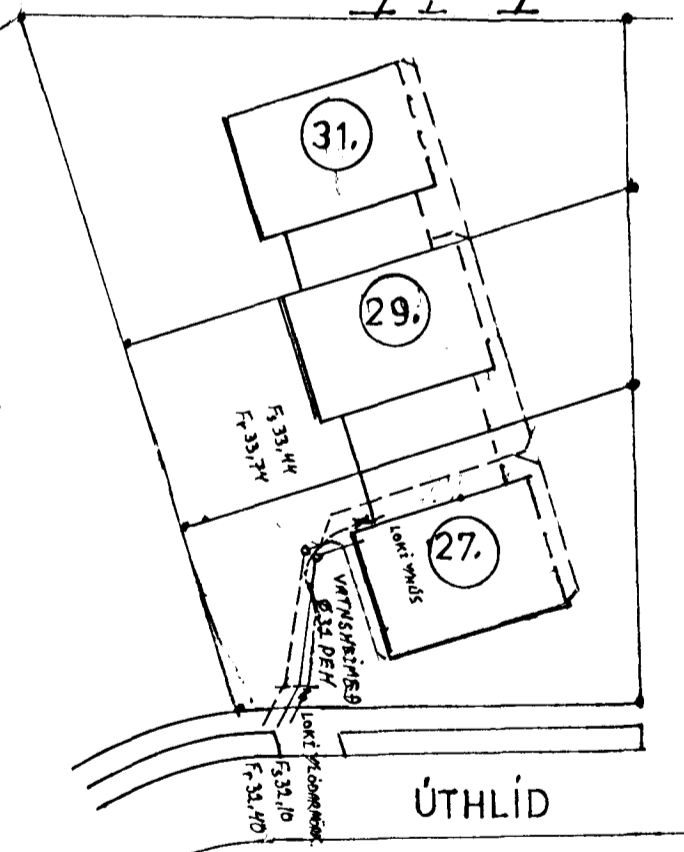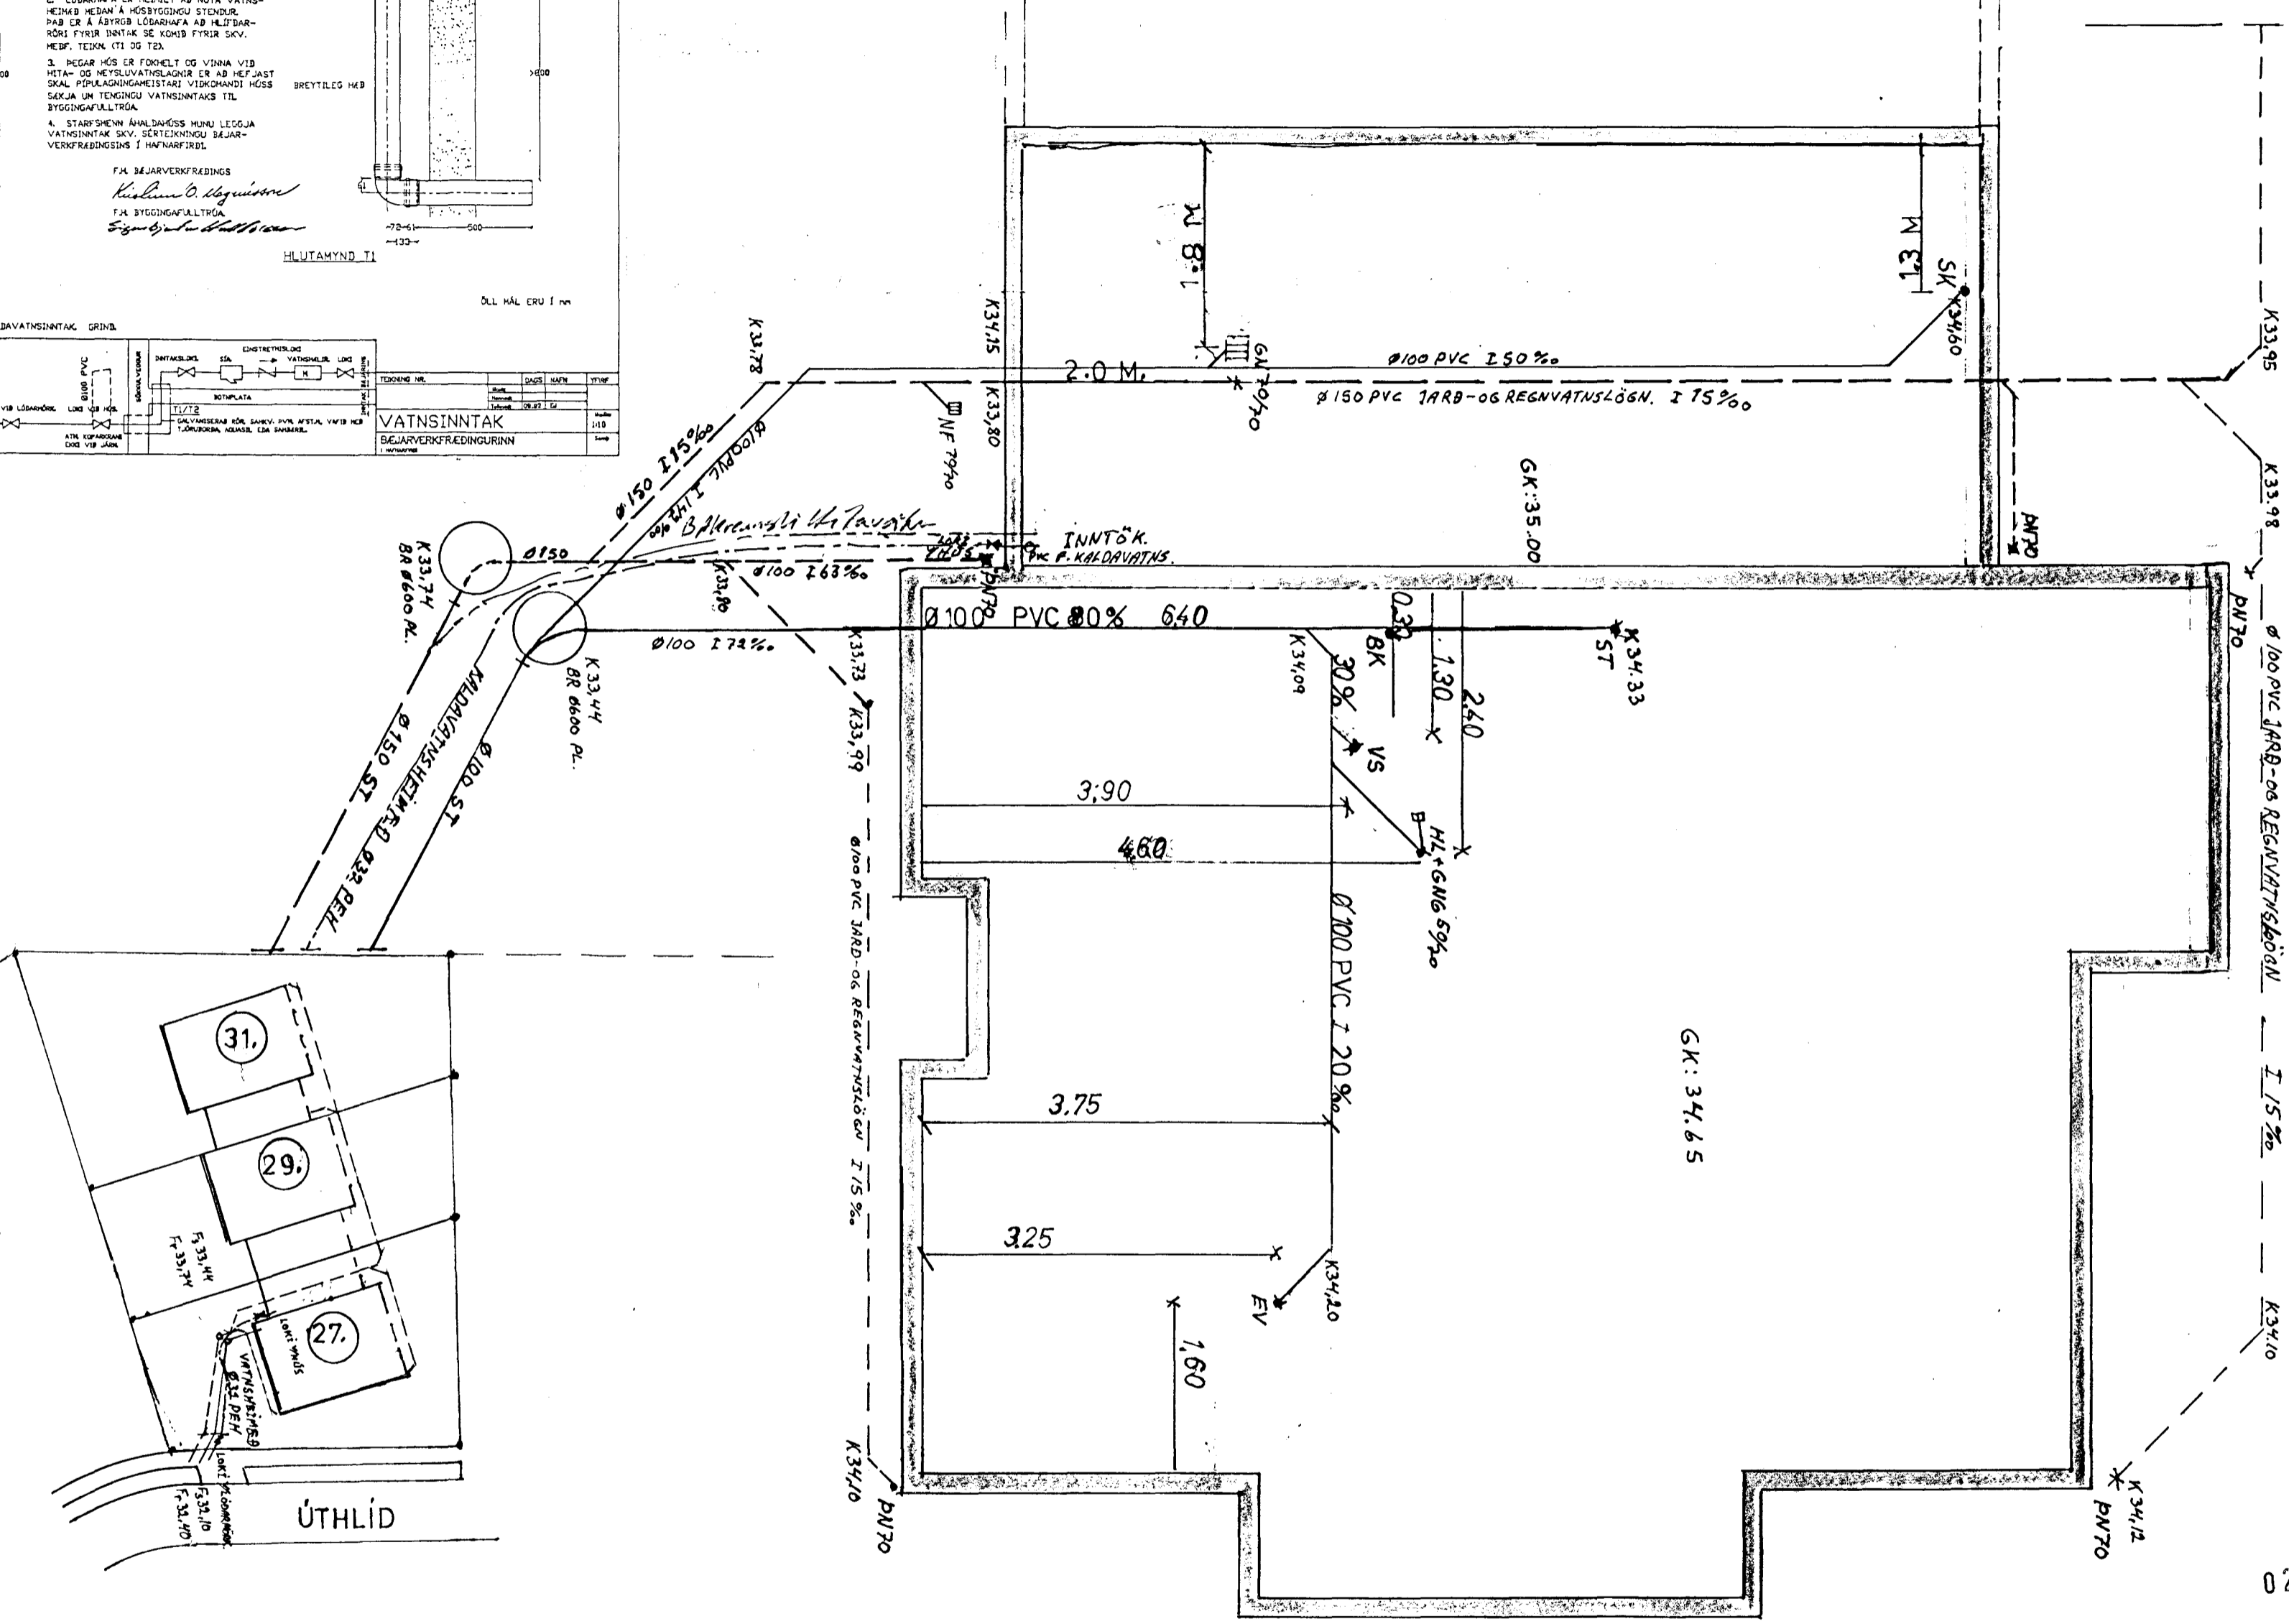

TEIKNING NR. 2-02	DAGS	NAFN	YFIRF
ÚTHLÍÐ 27 - HAFNARFIRÐI.	Mælt:	2/1993	MÓ
	Hannað:	2/1993	MÓ
	Teiknað:	2/1993	MÓ
GRUNNLAGNIR.			Mælikv £:50
MAGNÚS ÓLAFSSON F.T.Þ.Í. 6:63,5101. Miðgan 15. Rvk.			Samb MÓ