


SNID 1:1:20 LAGNIR Í JÖRÐ

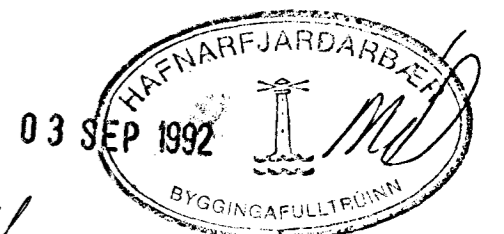

Áskilningur á eltri þekningu er gjald.

DI	01.09.92	LEGU LAGNA BREYTT	ef. 21.
BR NR	DAGS	EBLI ISREYTINGAR	SIGN.
ÚTHLIÐ 2 HAFNARFIRÐI			DAGS JÚLÍ 92
GRUNNLÆGNIR			HANNAÐ 4.2.
MÆLIKV. 1:50, 1:20			TEIKNAD 4.21.
SIGURÐUR ÞORLEIFSSON TEKNIFRÆÐINGUR F.T.F.T.			VERK NR 9235
STRANDGÖTU 11 HAFNARFIRÐI SÍMI 54751/54255			BLAD NR 2-02