


ÚTHLÍÐ NR 33-35-37

Samþykkt á fundi bygginga-
nefndar þ. 3/2 1993
BYGGINGAFULLTRÚINN
Í HAFNARFIRÐI
Sigríður Halldóttir

Ganga skal frá opna
áloftaþétt í samræmi
við reglugerð

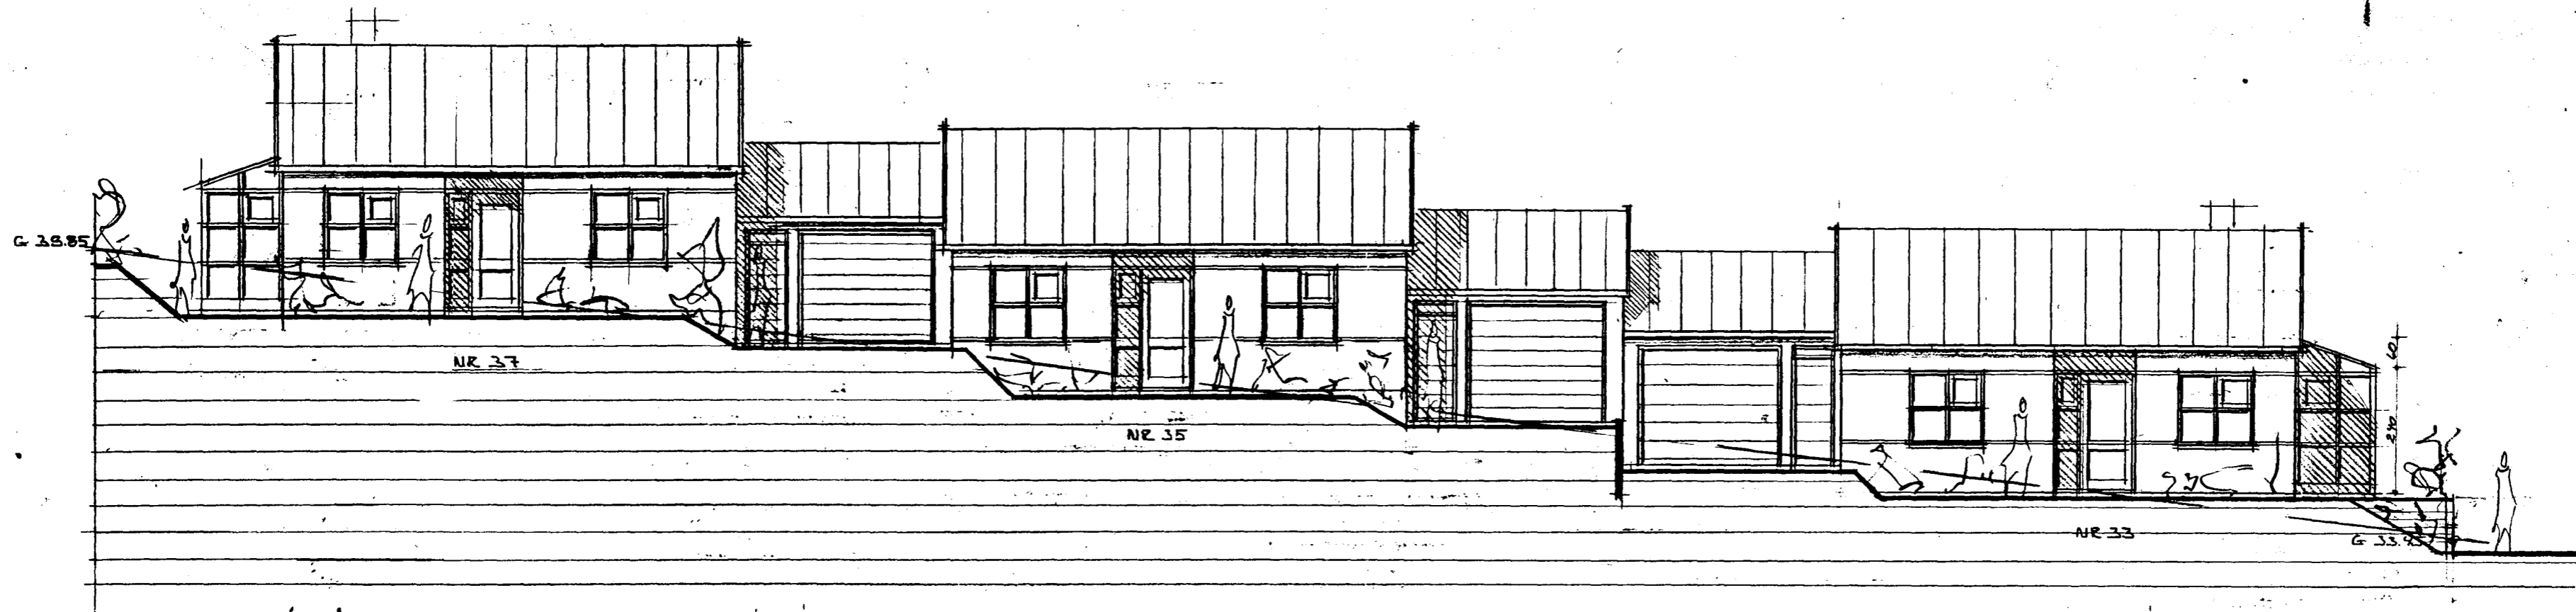

ÚTLIT SÚÐ-AUSTUR M=1:100

tifftopdf - www.rubissoftware.com - Demo Version



ÚTLIT NORÐ-VESTUR M=1:100

ÚTHLÍÐ NR 33-35-37

NR 3

ÚTLIT

MKV. 1:100

INGI GUNNAR ÞORÐARSON BYGGINGAÆR B.F.Í

DRES. 28.01.93

EVJABATEKA 18 RÚK S-73323

Ingi Gunnar Þorðarson