


RÚMMYND VATNSLAGNA 1:50

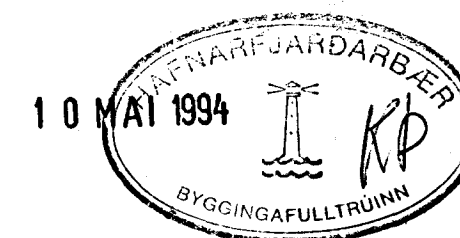

DI	22.04.94	LEGA LAGNA	L. V.
BR.	DAGS.	EDLI BR.	SIGN.

ÚTHLIÐ 37 HAFNARFJÖRÐUR

RÚMMYND - HITTREGGNA  
*Nótturlegni*

MKV.	1:50
DAGS.	FEB. 94
VERK NR.	9307
TEIKN NR.	2-04
HANNAÐ	
TEIKNAD	<i>CP</i>
YFIRFARIÐ	

**GP** TÆKNIPJÓNUSTA  
**SIGURDAR ÞORLEIFSSONAR HF**

STRANDGÖTU 11 - 220 HAFNARFJÖRÐUR - SIMI 54255 - FAX 652875