


RÚMMYND 1:50

ÁSKILID, ELDRI
TEIKNING ÓGILD

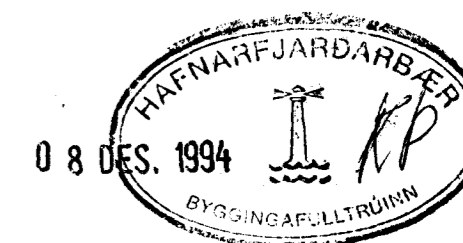

01	06.12.94	WÖTTUR FÆRÐUR	GH
BR.NR.	DAGS	EDLI BREVTINGAR	SIGN.
ÚTHLÍÐ 3 HAFNARFIRÐI			DAGS DES '92
RÚMMYND - VATNIS OG LOFTRÆSTILAGNA			HANNAÐ
MÆLIKV.			TEIKNAD GH
SIGURÐUR ÞORLEIFSSON TEKNIFRÆÐINGUR F.T.F.I.			VERK NR. 9256
STRANDGÖTU 11 HAFNARFIRÐI SÍMI 54751/54255			BLADNR. 2-05