

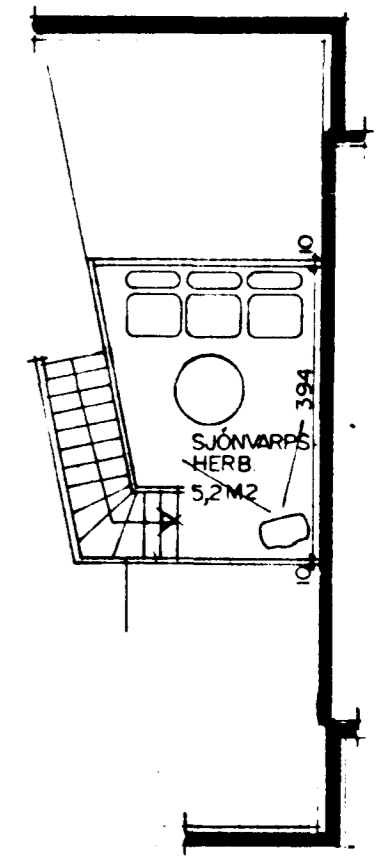


Sampykkt á fundi bygginga-  
nefndar þ. 30.11.1994  
BYGGINGAFULLTRÚINN  
Í HAFNARFIRÐI

HÚS NR. 3

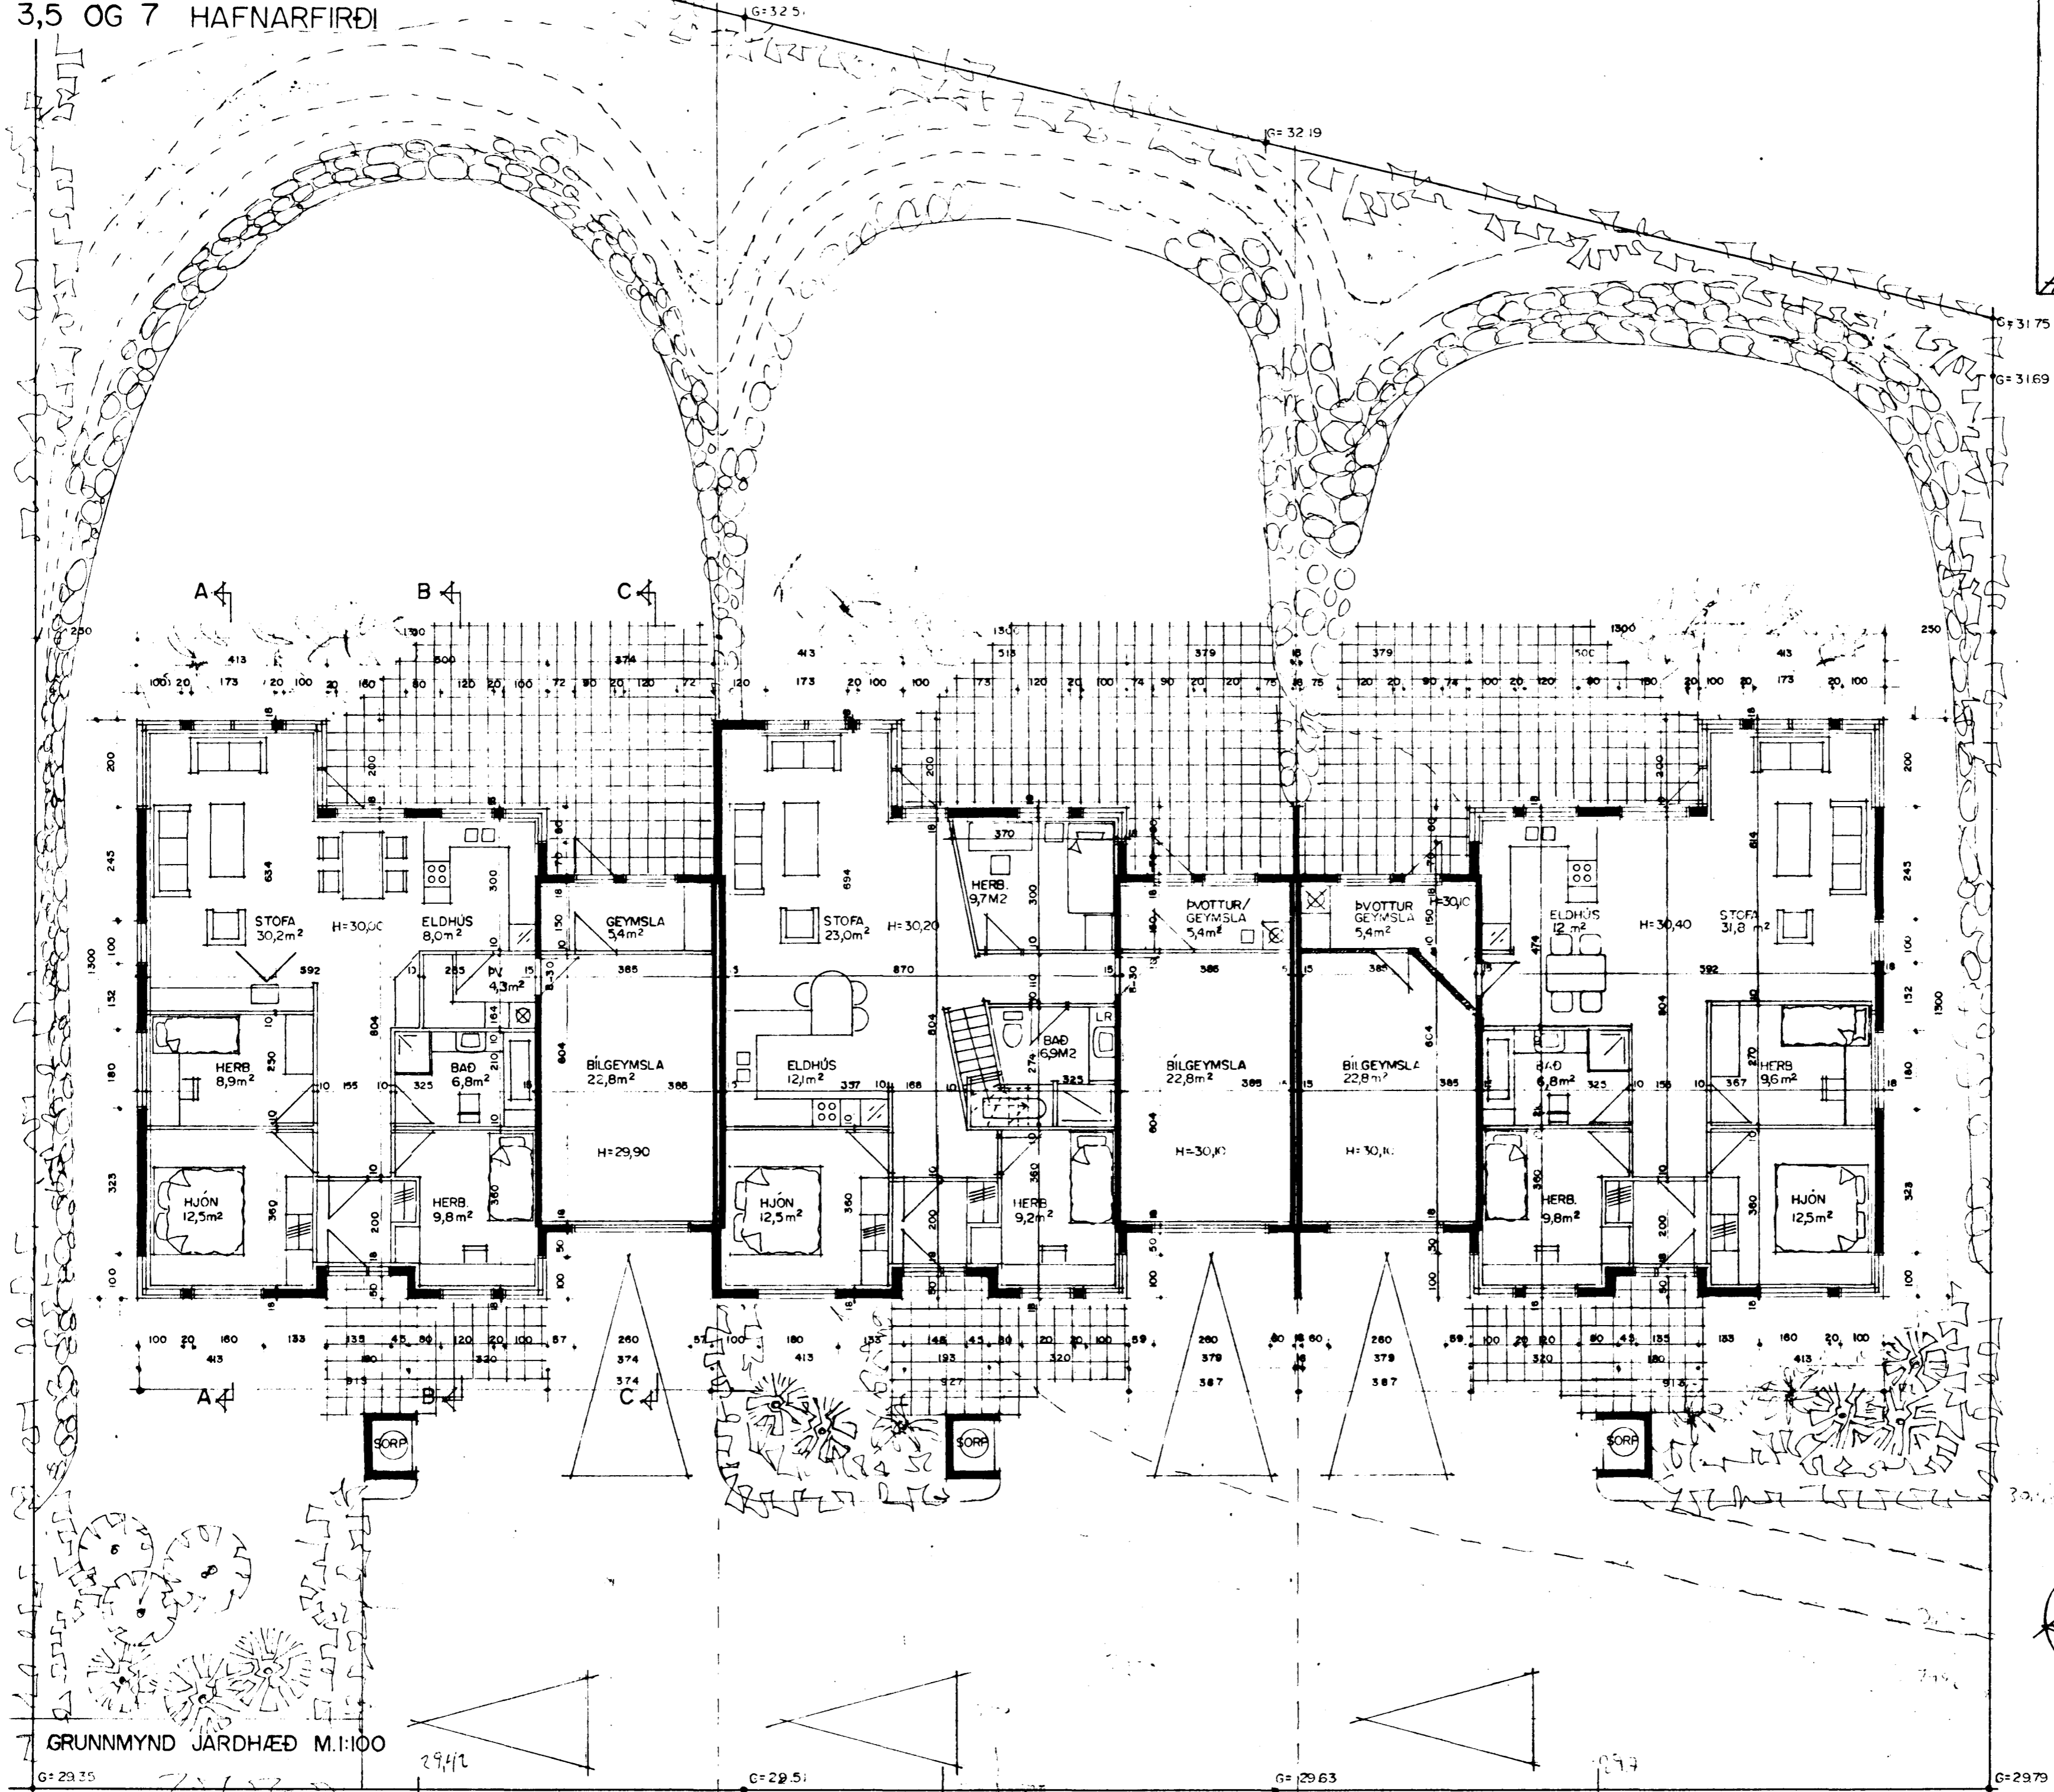

MILLILOFT Í HÚSI NR 5 M.1:100

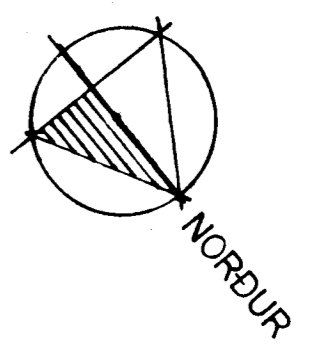

HÚS NR 5 BREYTT JÚN 1994

GRUNNMYND JARÐHÆÐ M.1:100