
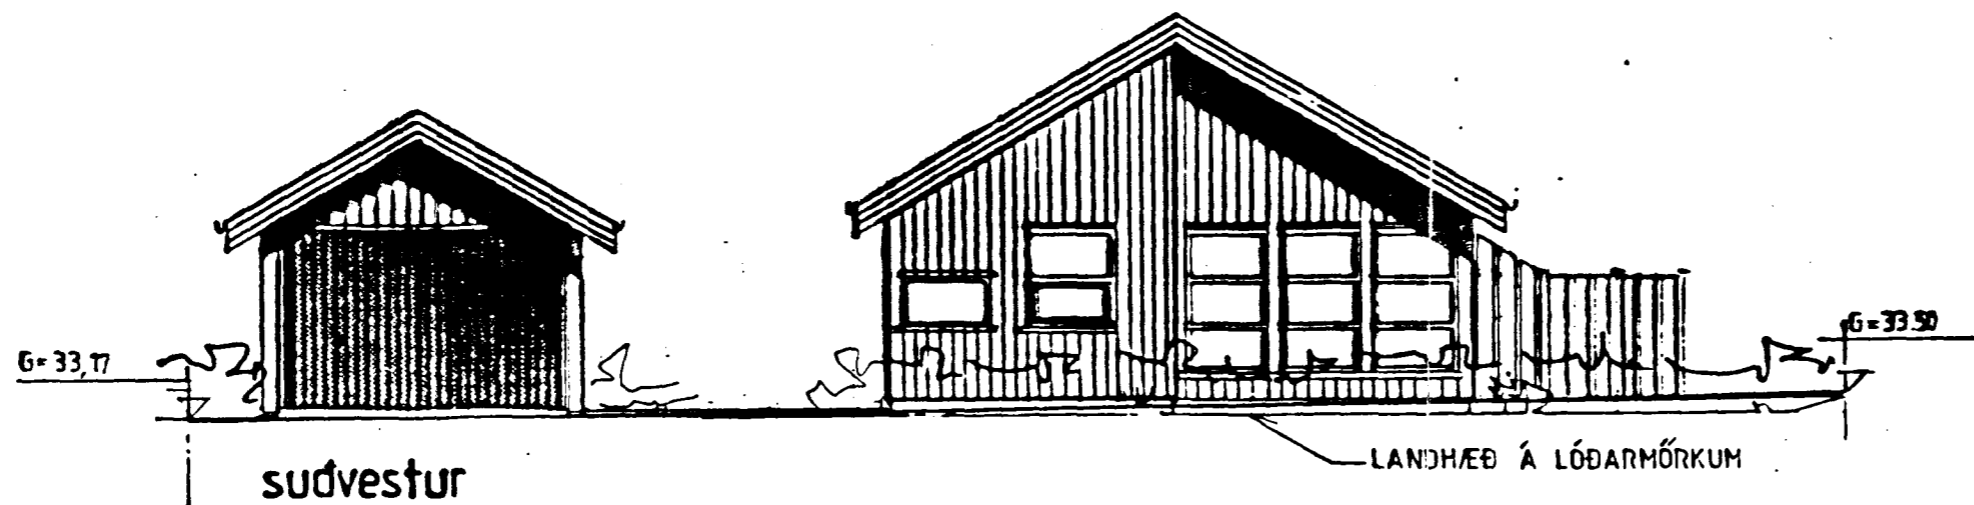
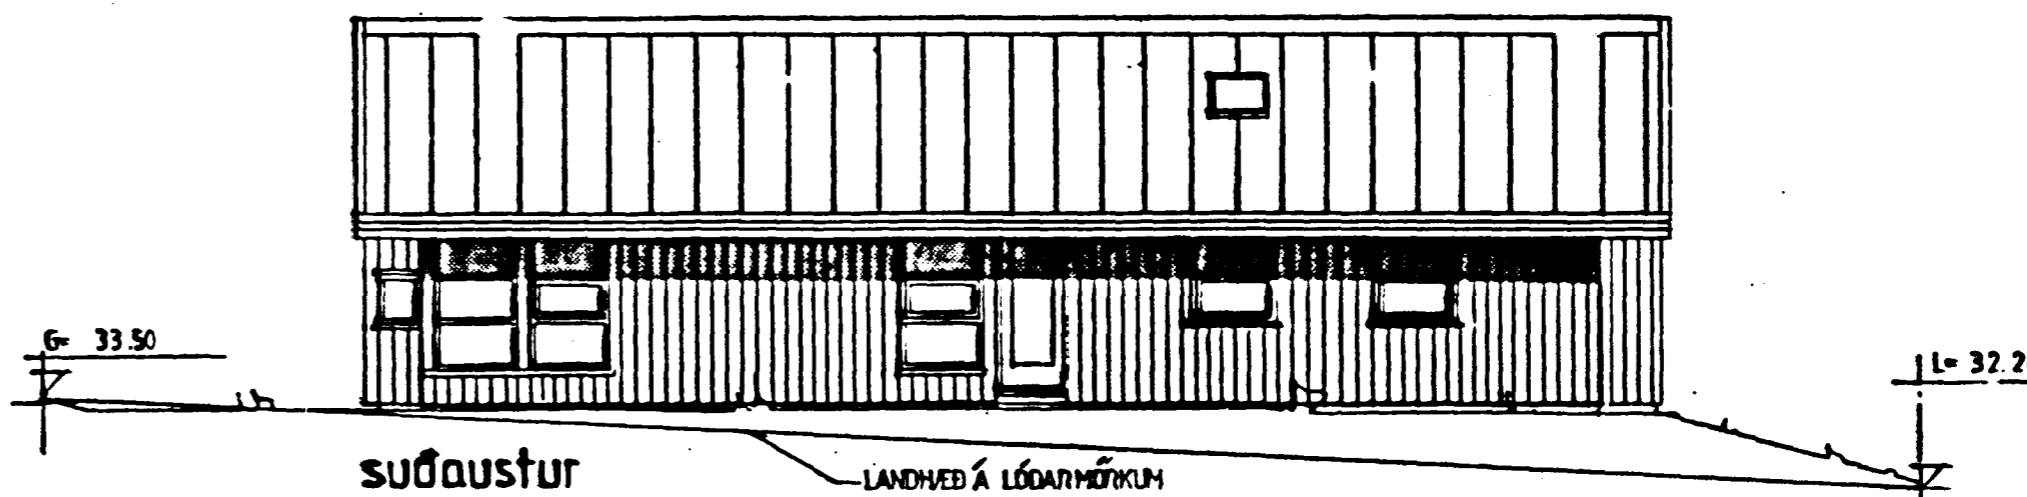
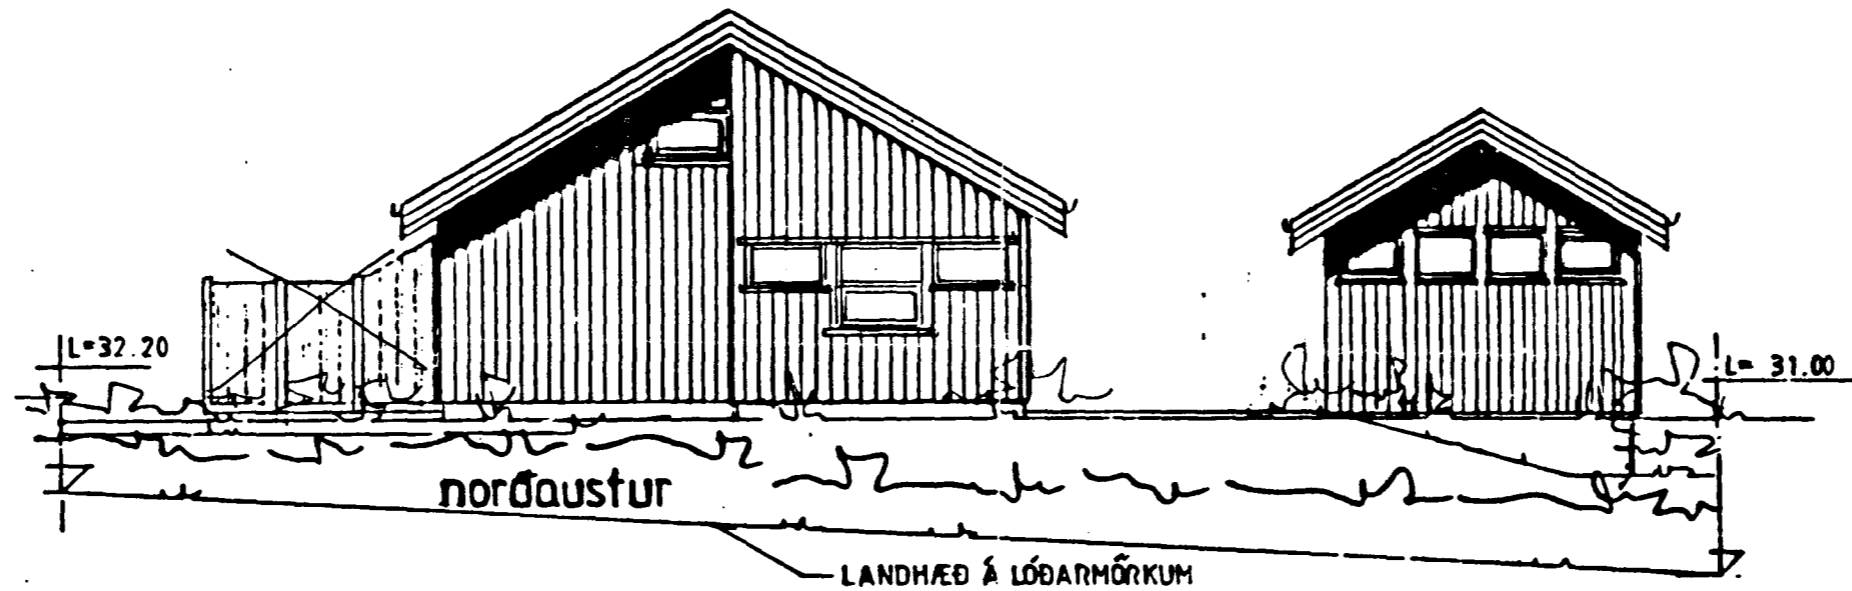


Samþykkt á fundi bygginga-
nefndar þ. 8/7 1992

BYGGINGAFULLTRÚNN
Í HAFNARFIRÐI

Sigríð Hall.

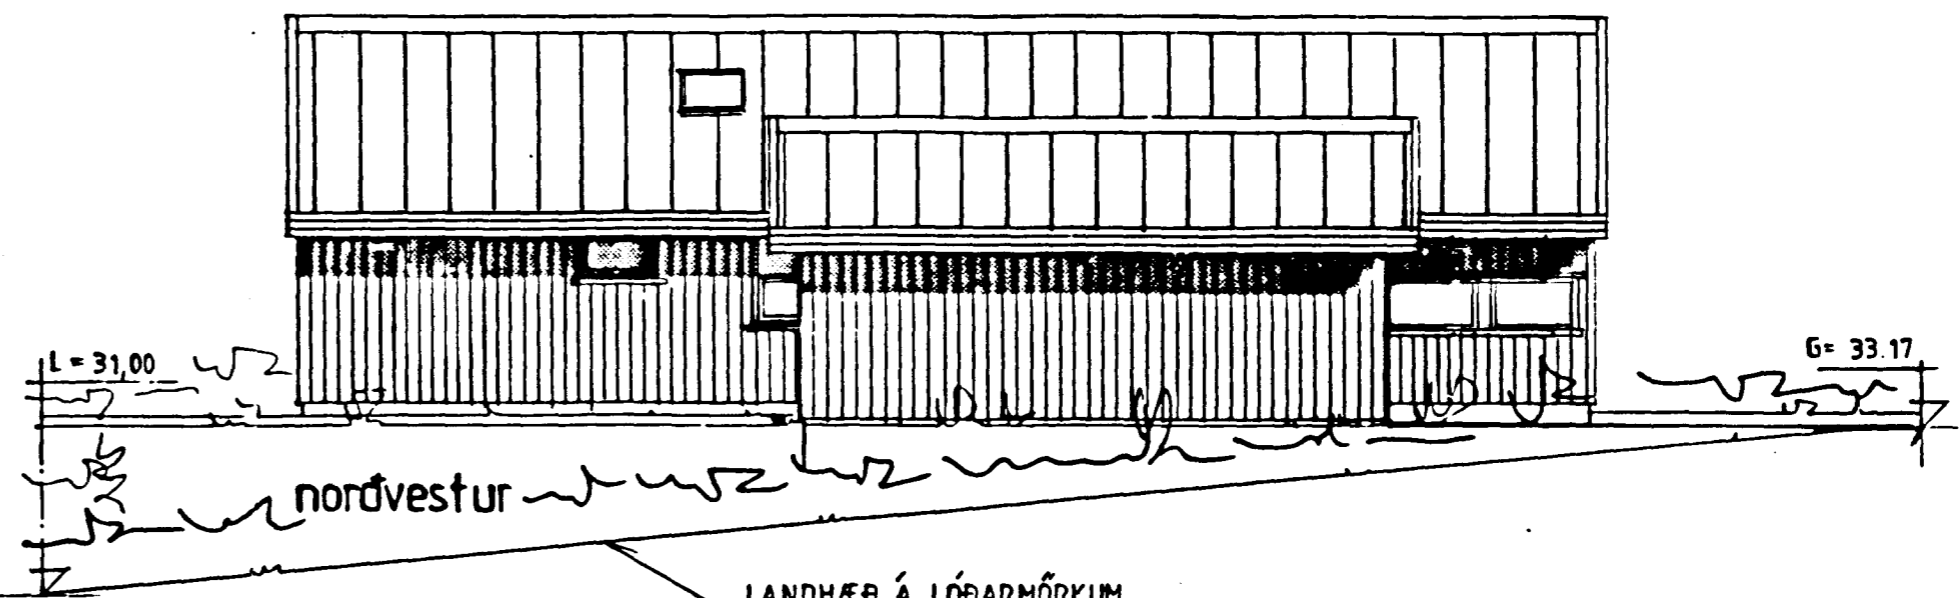

BR. JÚLÍ 92 GLUGGABREYTINGAR Á ÚTBYGGINGUM JP/SS

ÚTHLÍÐ 4, HAFNARFIRÐI.

JÚNÍ 1992 M. 1:100 ÚTLIT

JÓHANNES PÉTURSSON 46221 675107

SIGURBJUR SIGURDÓTTIR 666613

Jóhannes Pétursson
J.P. SS.