


RÚMMYND 1:50

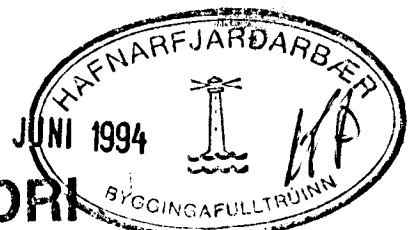

ÁSKILIÐ, ELÐRI
TEIKNING ÓGILD

01	MARS'94	ISK. Á BADI. ÞVOTTUR FÆRÐUR	GA
BR.NR.	DAGS	EDLI BREVINGAR	SIGN.
ÚTHLÍÐ 5 HAFNARFIRÐI			DAGS DES '92
RÚMMYND VATNS OG LOFTRÆSTILAGNA			HANJAB
MÆLIKV. 1:50			TEIKNADGJ
SIGURÐUR ÞORLEIFSSON TEKNIFRÆÐINGUR F.T.F.I.			VERK NR. 9257
STRANDGÖTU 11 HAFNARFIRÐI SÍMI 54751/54235			BLADNR. 2-05