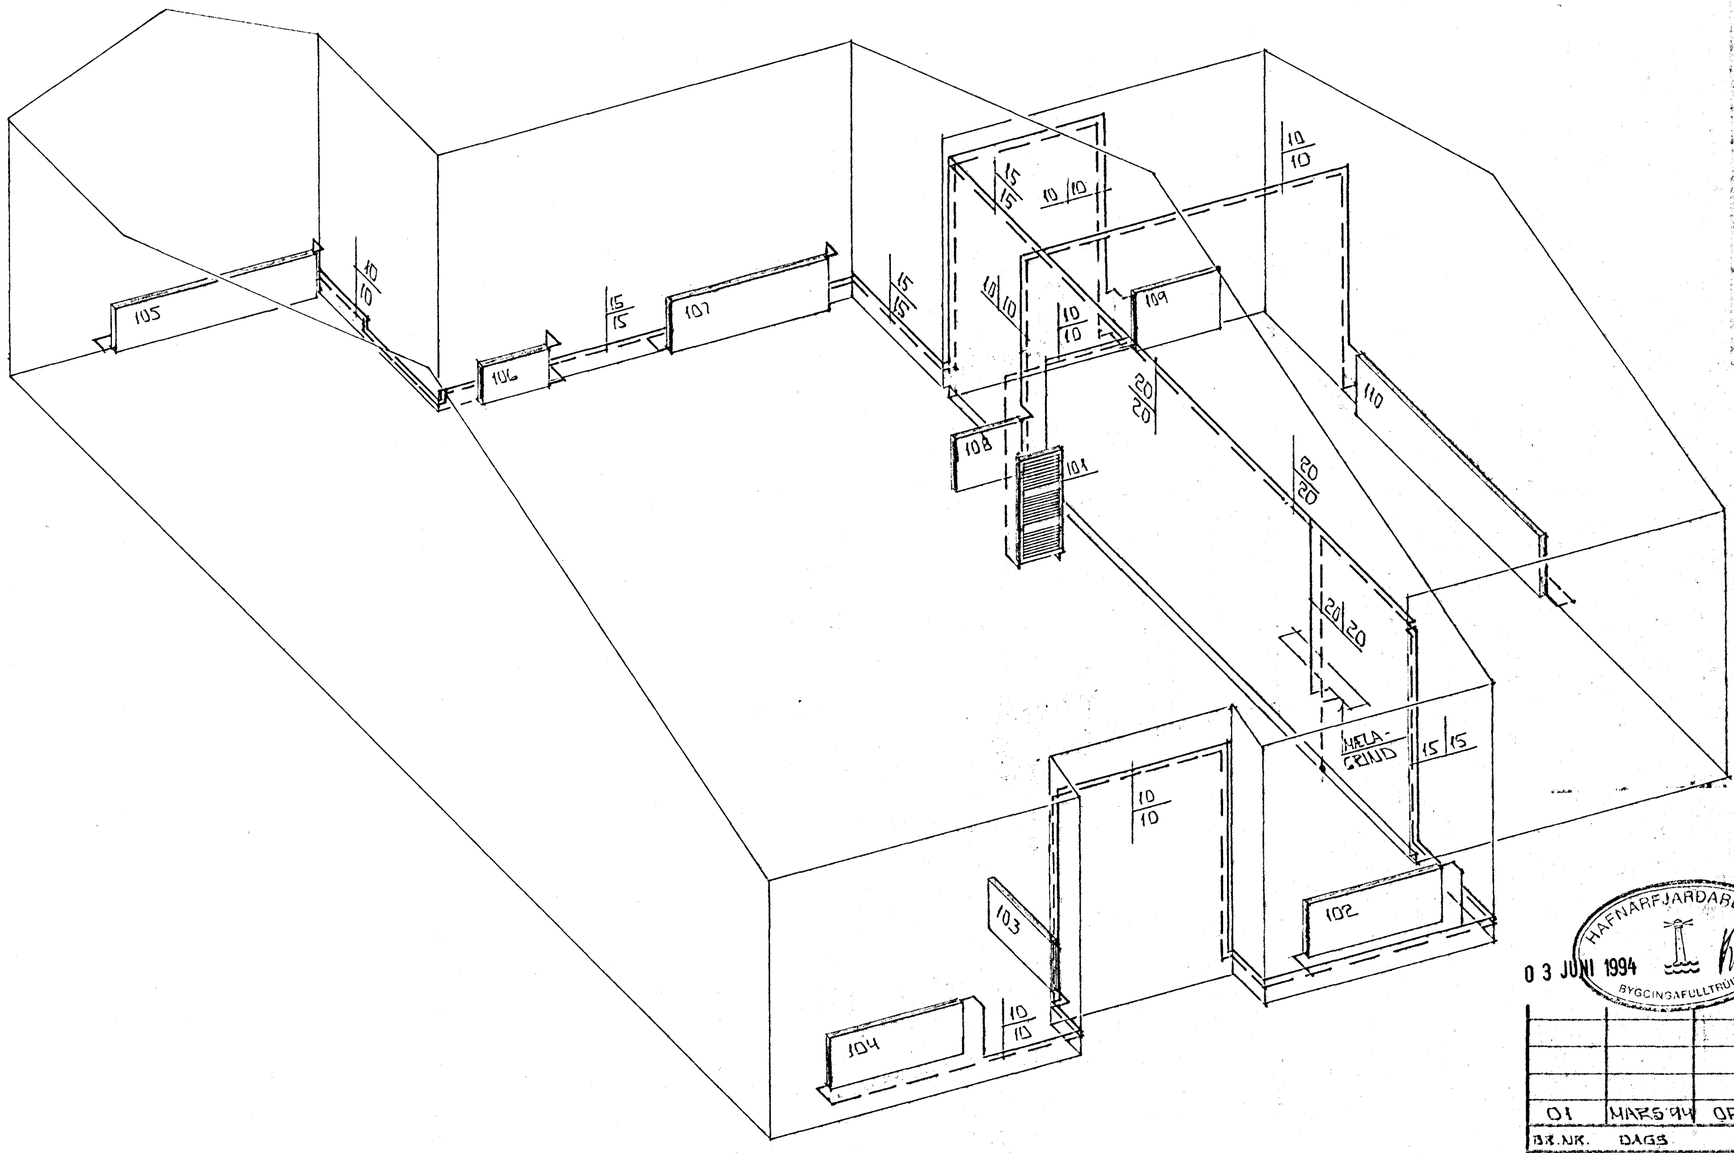

RÚMMYND 1:50

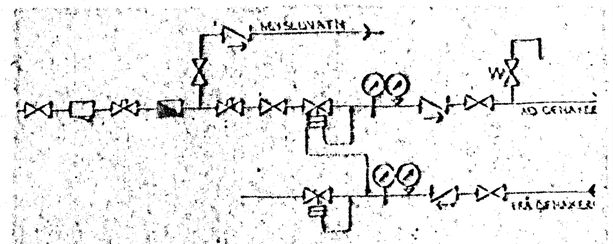

TENGIMYND Í MÆLAGR. HITAVEITU.

SKÝRINGAR:

ÖLL TÁKN OG SKÝRINGAR ERU SKV. ÍSLENSKUM STAÐLI, ÍST. 64.
GERT ER RÁÐ FYRIR ÍÐ EINANGRUN HÚS SÉ SKV. BYGGINGARREGLUGERÐ. ÚTV. 100 MM PLAST. LOFT 200MM STEINULL.

HITALAGNIR SKULU VERA SVARTAR JÁRNPÍPUR MEÐ SKRÚFUÐUM TENGISTYKKJUM OG EINANGRAÐAR MEÐ AMK 20 MM GLERULLAR-HÓLKUM OG VERJAST MEÐ PLASTI EÐA SÍSALPAPPA.

VATNSLAGNIR SKULU VERA GALVANHÚÐAÐAR JÁRNPÍPUR MEÐ SKRÚFUÐUM TENGISTYKKJUM OG EINANGRAÐAR SEM HITALAGNIR. KALDAR PÍPUR OG TENGISTYKKI VERJAST FIRST MEÐ PLASTI EÐA SÍSALPAPPA.

Á ALLA OFNA SKAL LOFTSKRÚFUR STILLTÆ OG SÍÐAN LOKAÐ.

ÖRYGGISVENTLAR SKULU MIÐAST VIÐ HITAVEITU SÉ +140°C. ALLAR TENGINGAR ÍÐ OG FRÁ OFNUM ERU 10MM. NEMA ANNARS SÉ GETIÐ.

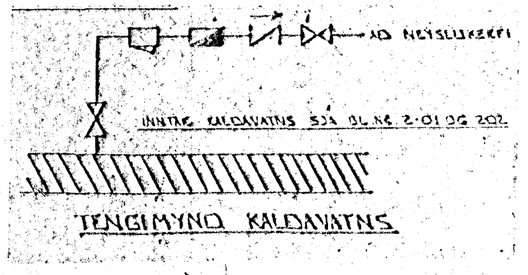

TENGIMYND KALDAVATNS

HAFNARFJARÐARBÆR
03 JÚNÍ 1994
BYGGINGAFULLTRÚINN

ÁSKILIÐ, ELDRI TEIKNING ÓGILD

BR.NR.	DAGS	EÐLI BREYTINGAR	SIGN.
01	MARS '94	OFN 101 FÆRÐUR	GH

ÚTHLÍÐ 5 HAFNARFIRÐI

RÚMMYND - HITALAGNA

MÆLIKV. Á 1:50

DAGS. DES '92
TEIKNAÐ GH
VERK NR. 9257
BLAÐ NR. 2-04

SIGURÐUR ÞORLEIFSSON TEKNIFRÆÐINGUR F.T.F.Í.
STRANDGÖTU 11 HAFNARFIRÐI SÍMI 54751/54255